


Lykilmynd í mkv. 1:1000



21-SÚDAUSTURHLIÐ í mkv. 1:100

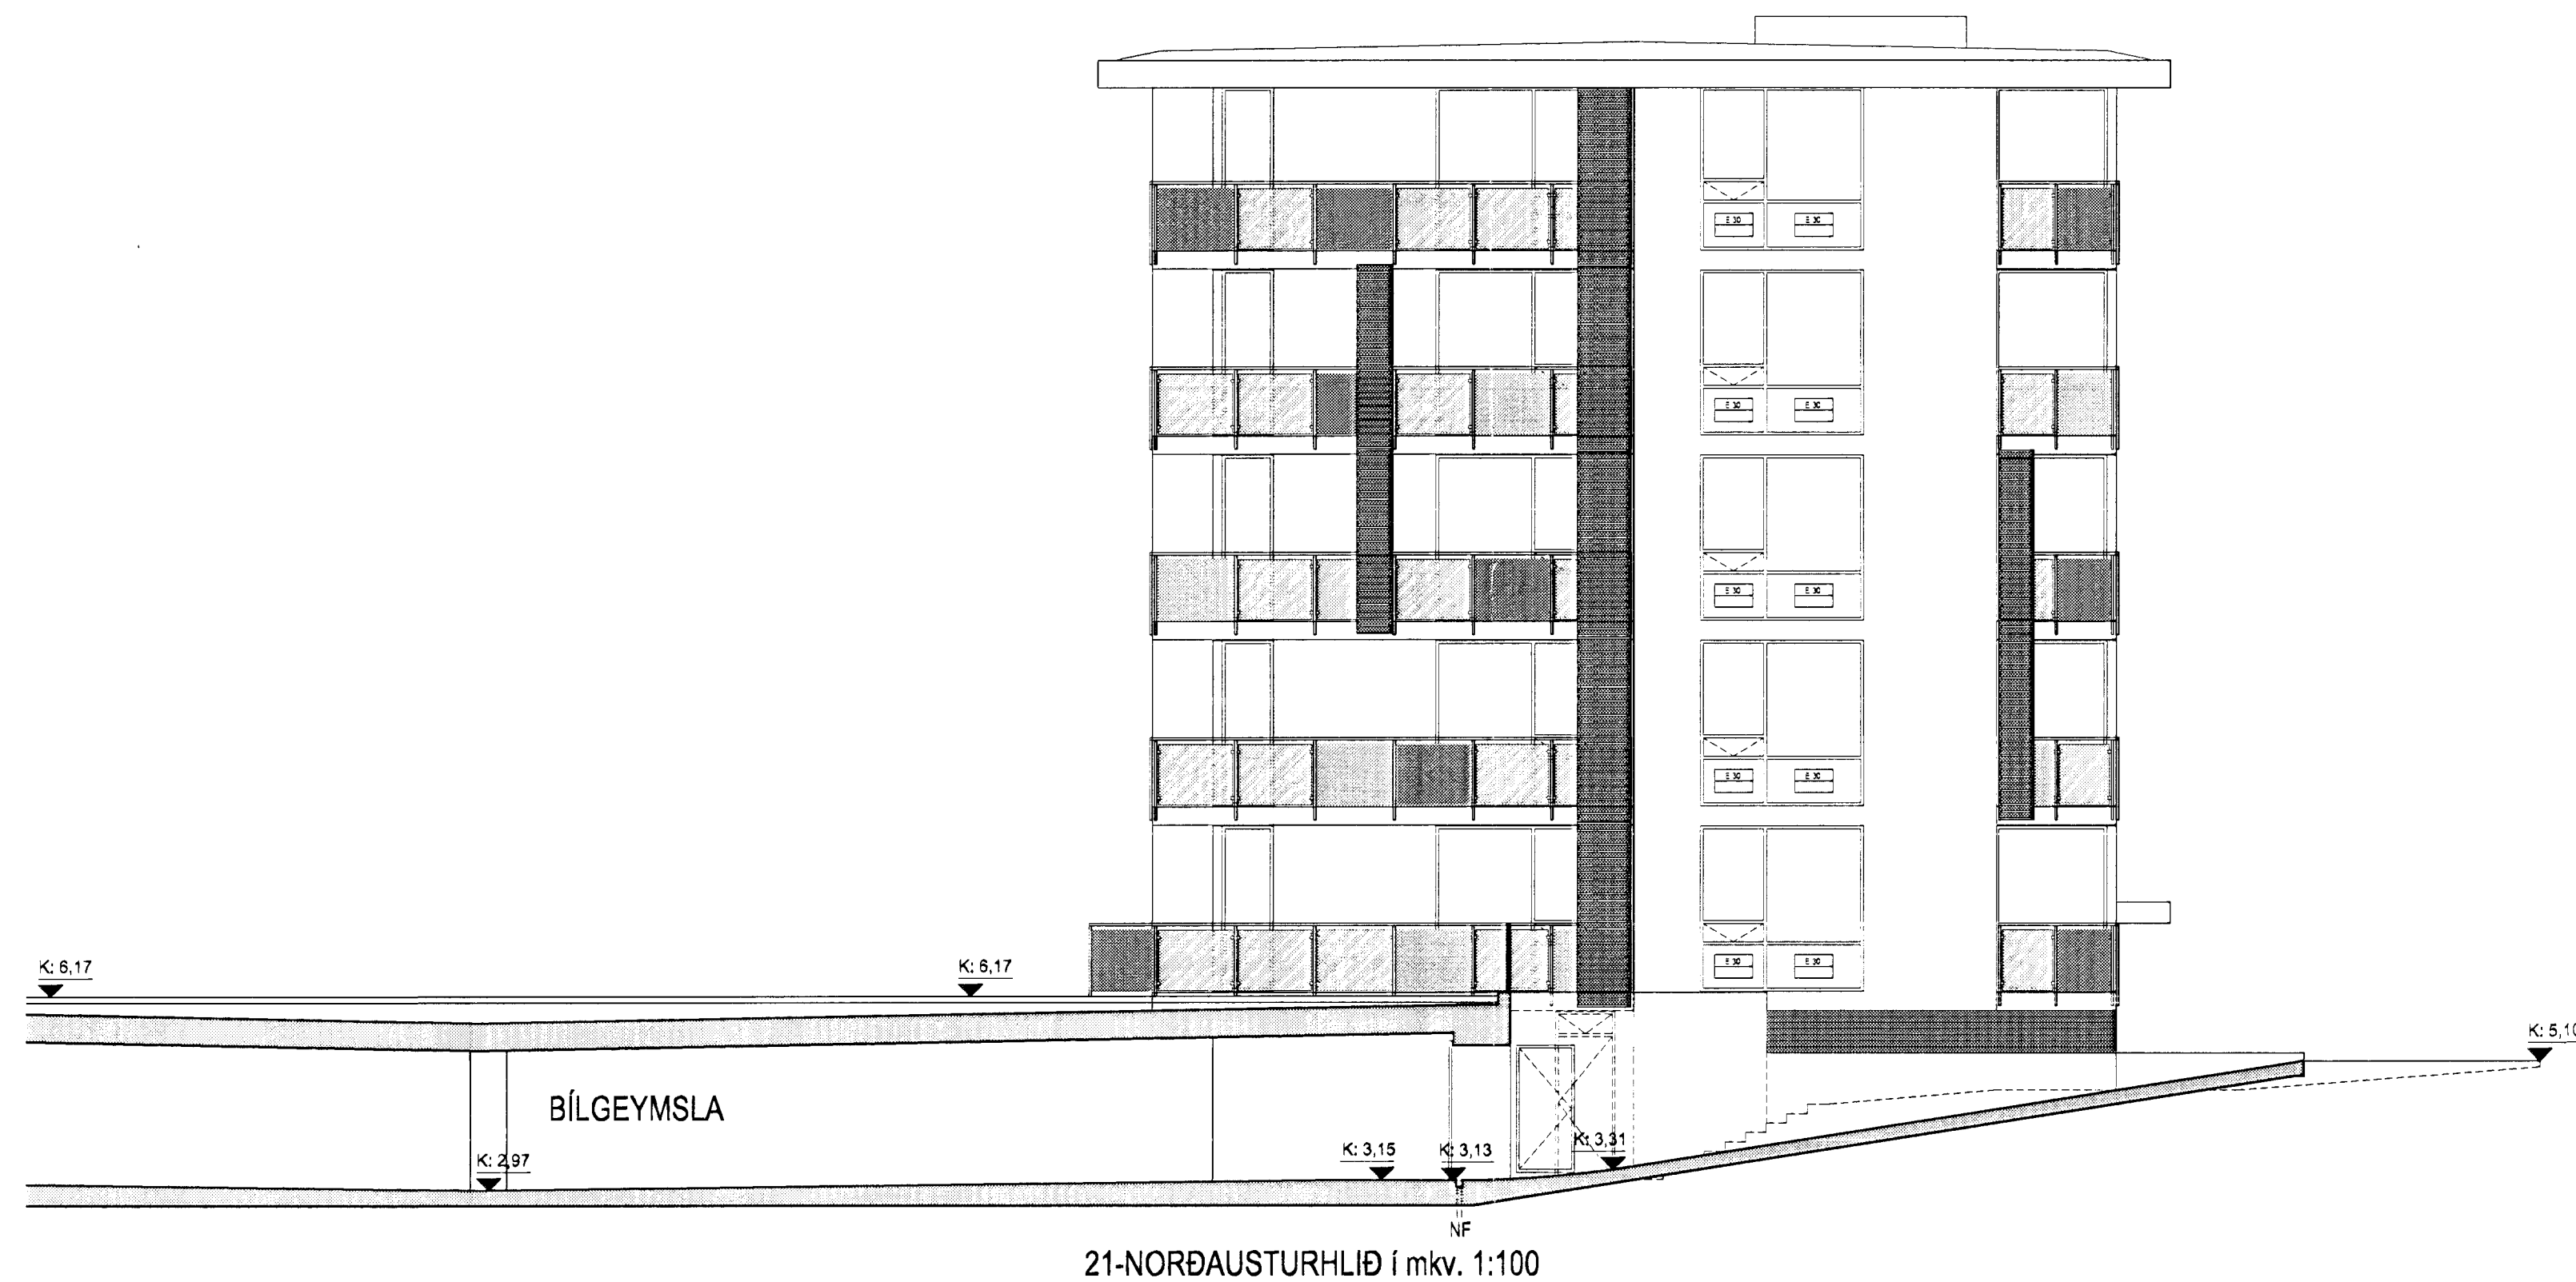

21-NORÐAUSTURHLIÐ í mkv. 1:100

Útgáfa / Dagssetning / Teiknari / Breyting  
Áv 25.03.2013 / Ingvil / Breyting á svalahurðum.



Norðurbakki 15-21  
Fjölbýlishús  
NORÐURBAKKI 21 0446  
Verkeikning  
ÚTLIT  
SÚDAUSTUR- OG NORÐAUSTURHLIÐ  
MKV.: 1:100  
DAGS: 01.06.2006  
TEIKNAD: SE, JBE  
SKRÁ: 0446-21-(39)3.18.dwg  
**(39)3.16**

Jón Ólafur Ólafsson FAI  
Kt: 092658-4299  
Sigurður Elmarsson FAI  
Kt: 112457-2789  
Sigurður Harðarson FAI  
Kt: 030448-3999  
Kt: 590908-1390  
Tíðnúmeri 1  
220 Hafnarfirði  
S: 54 54 700 F: 54 54 701  
Netfang: batteri@arkitekt.is  
Heimasíða: www.arkitekt.is

**BATTERÍÐ | ARKITEKTAR**  
© BATTERÍÐ ARKITEKTAR EHF  
ÖLL AFRÖG OG AFRITUN TEIKNINGAR AD HILTA EÐA Í HEILD ER HÁÐ SKRIFLEIÐU LEYFIHÖFUNA