


Lykilmynd í mkv. 1:1000



SNID B-B í mkv. 1:50

Útgáfa / Dagsetning / Teiknafr / Breyting
A/ 24.11.2005 / Jón Ben / Sorag, v. 19 og bílarkj, fer út, bílastæði aðlöguð og
byggingaþýsing færð inn af teikningu 0912.03
B/ 25.03.2013 / Ingvil / Breyting á svölum og hæðakötum 2-5. hæðar.

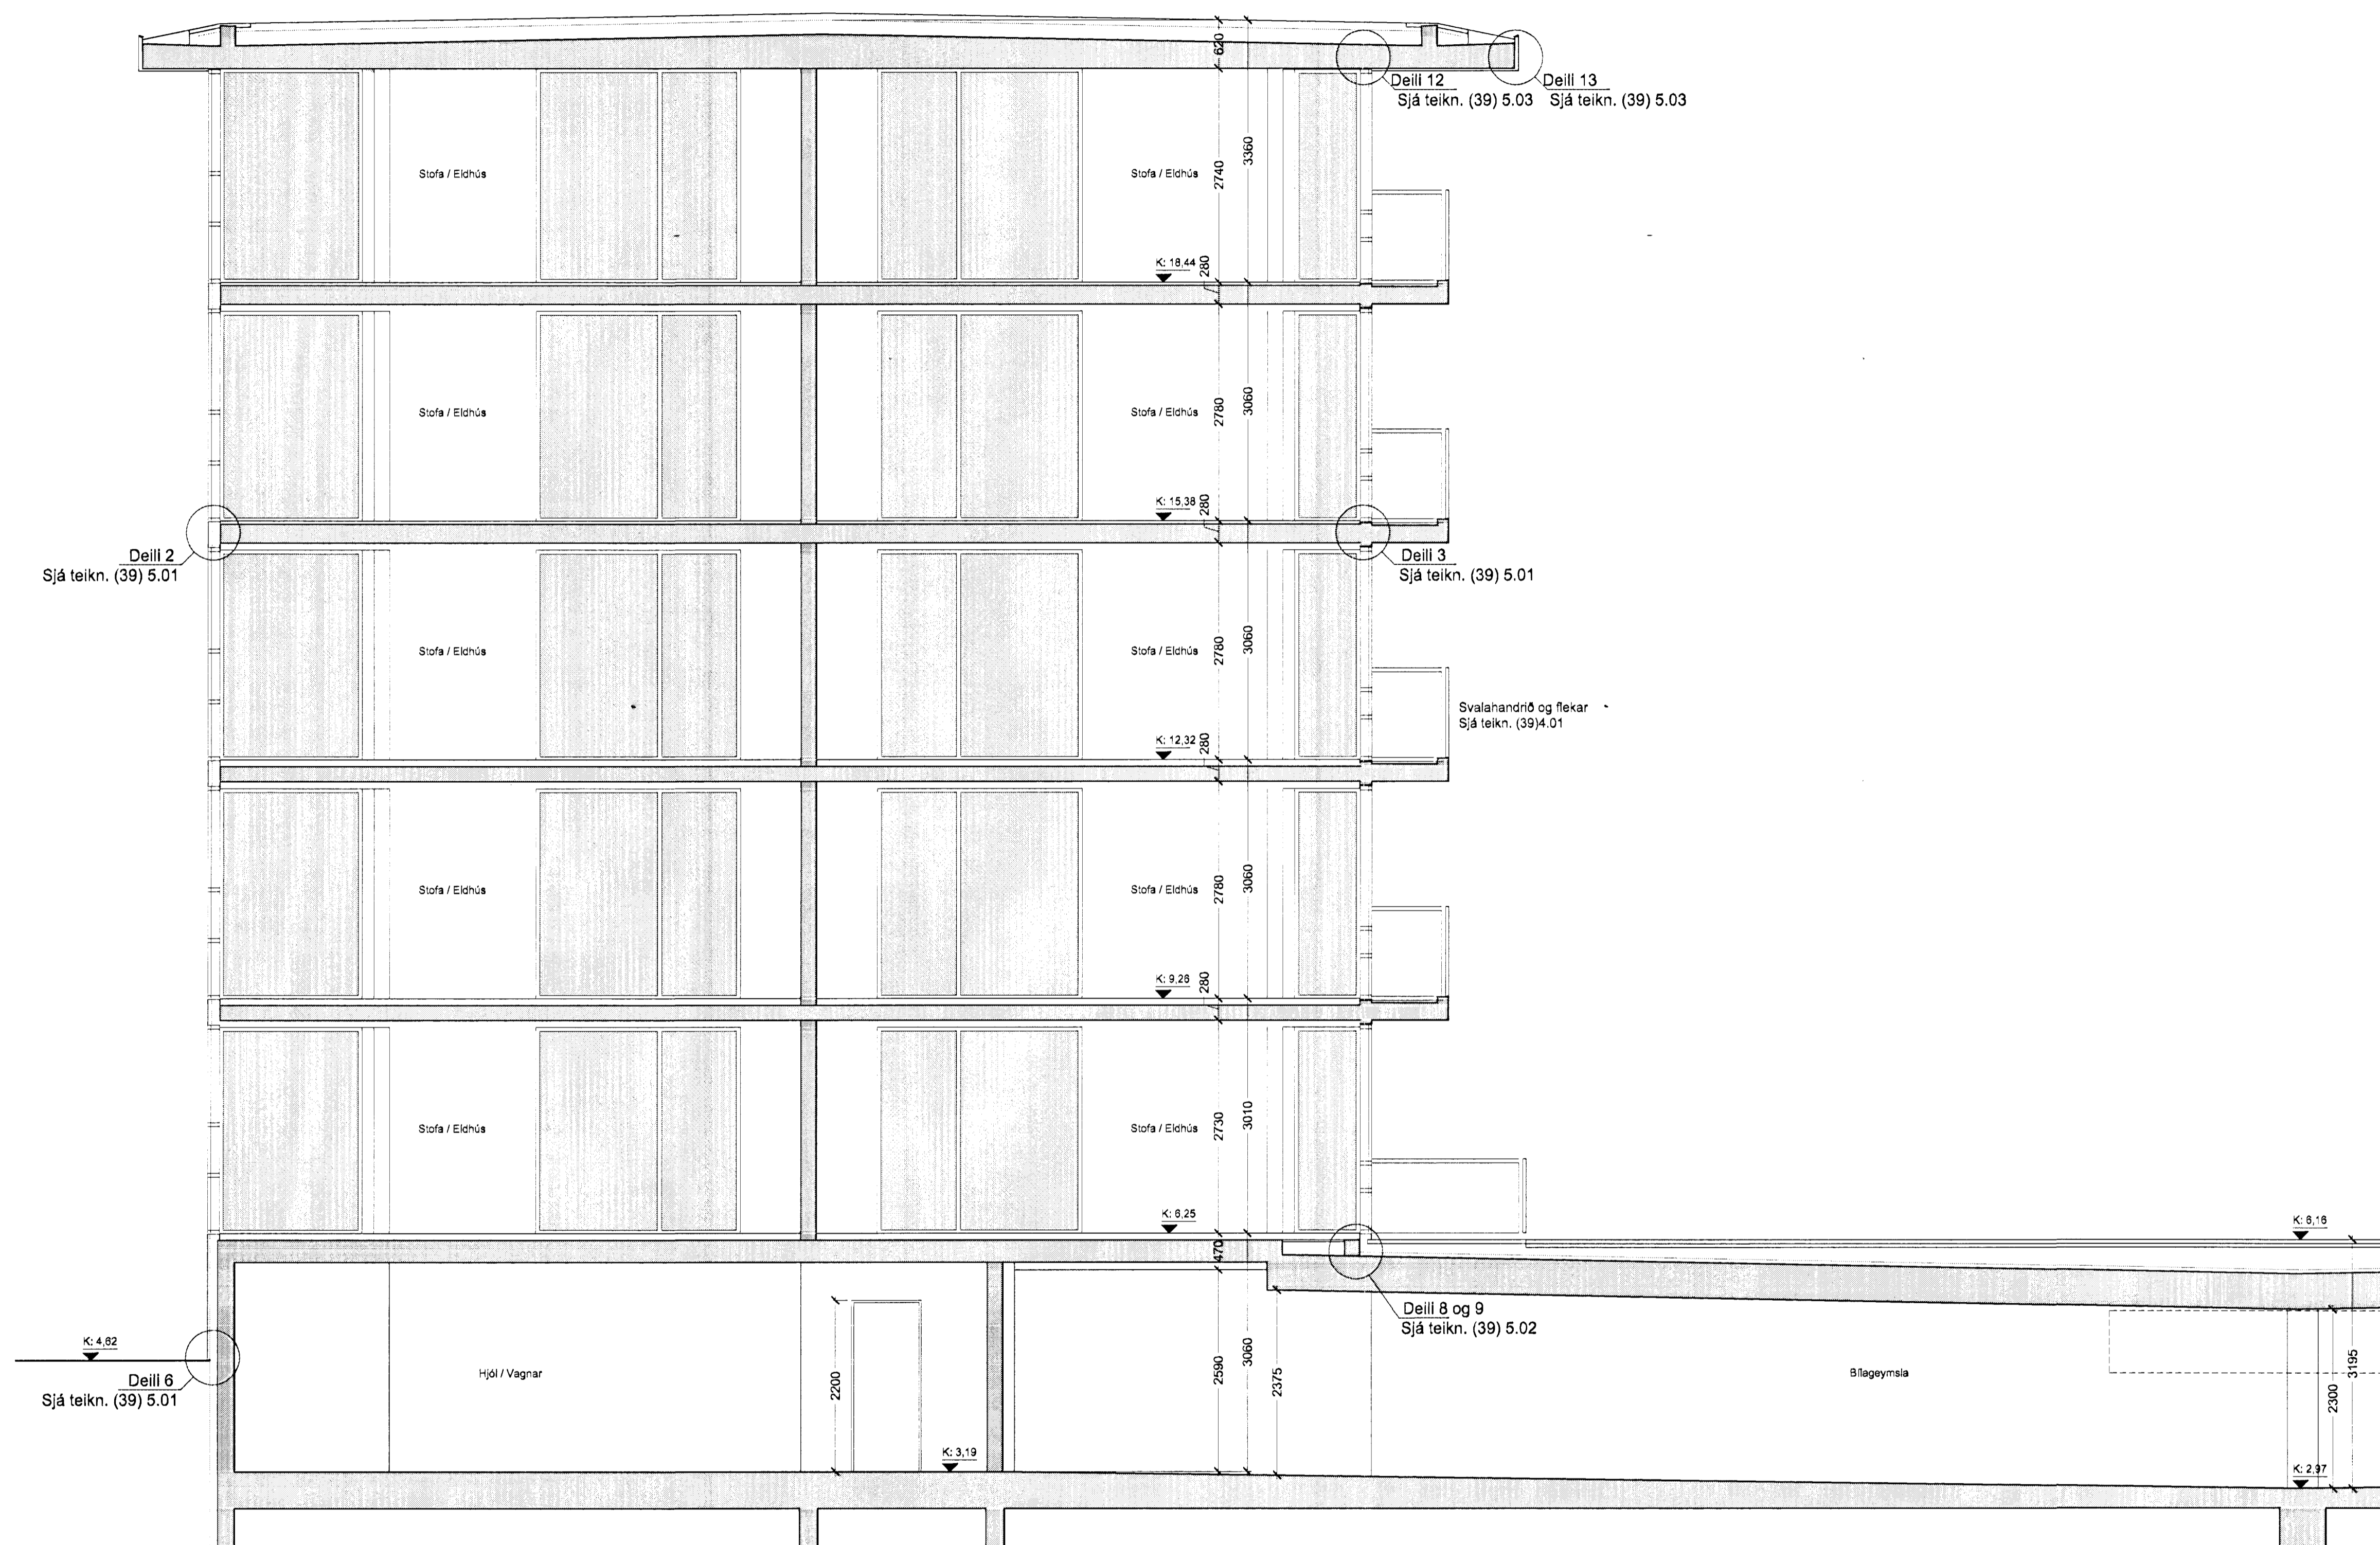

Norðurbakki 15-21

Fjölbýllshús

NORÐURBAKKI 21

0446

Verkefning

SNID B-B

MKV.: 1:50

DAGS: 01.06.2006

TEIKNAD: JBE

SKRÁ: 0446-21-(39)3.13-14.dwg

(39)3.14

Jón Ólafur Ólafsson FAI

kt: 090560-4959

Sigurður Einarsson FAI

kt: 110457-2789

kt: 690908-1390

Trúnaðsraum 1

220 Hafnarfirði

Sigurður Harðarson FAI

kt: 030448-3999

S: 54 54 700 F: 54 54 701

Netfang: batterid@arkitekt.is

Heimilisíða: www.arkitekt.is

BATTERÍÐ | ARKITEKTAR

© BATTERÍÐ ARKITEKTAR EHF

ÖLL AÐNOT OG AFRITUN TEIKNINGAR ER HELTA EÐA Í HEILD ER HÁÐ SKRIFLEGU LEYFI HOPLANDA