


SNID A-A í mkv. 1:50



Lykilmynd í mkv. 1:1000

Útgáfa / Dagsetning / Teiknari / Breyting
A/ 24.11.2005 / Jón Ben / Sorog, v.19 og bifakj. fer út. bifstæði aðlöguð og bygginganýsling færð inn af teikningu 99/2.03
B/ 25.03.2013 / Ingvil / Breyting á svölum og hæðakötum 2.-5. hæðar.

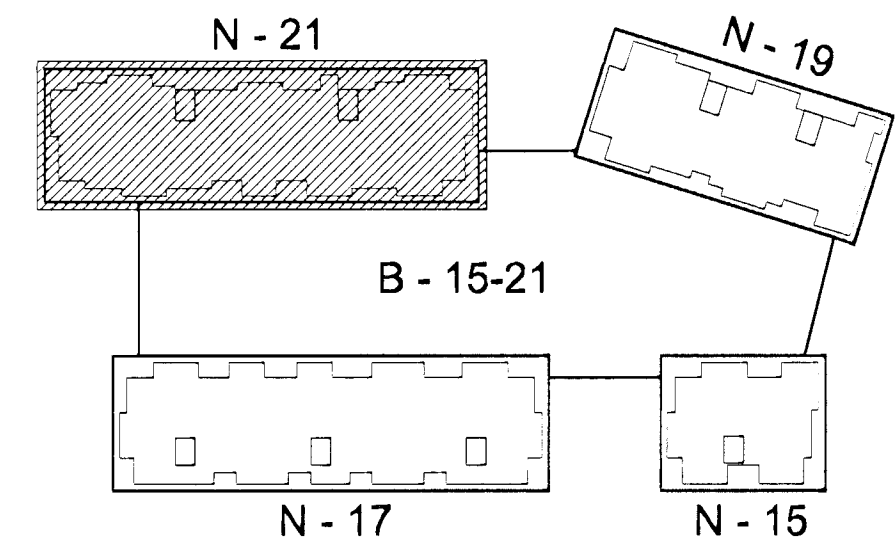

Norðurbakki 15-21
Fjölbýlishús
NORÐURBAKKI 21 0446
Verkefning
SNID A-A
MKV: 1:50
DAGS: 01.06.2006
TEIKNAR: JBE
SKIRA: 0446-21-(39)3.13-14.dwg
(39)3.13

Jón Ólafur Ólafsson FAI
kt: 090658-4099
Stígur Einarsson FAI
kt: 110457-2789
Stígur Hardarson FAI
kt: 030448-3999
Tönnuhausi 1
220 Hafnarfjörð
S: 54 54 700 F: 54 54 701
Netfang: batteri@arkitekt.is
Heimasíða: www.arkitekt.is

BATTERÍÐ | ARKITEKTAR
© BATTERÍÐ ARKITEKTAR EHF
ÖLL AÐNOT OG AFRITUN TEIKNINGAR AD HEFTA EÐA Í HEILD ER HÁB SKRIFLEIÐU LEYFINGARLAUS