


Breytingar
C Gólfhiti felldur niður. Ofn færður

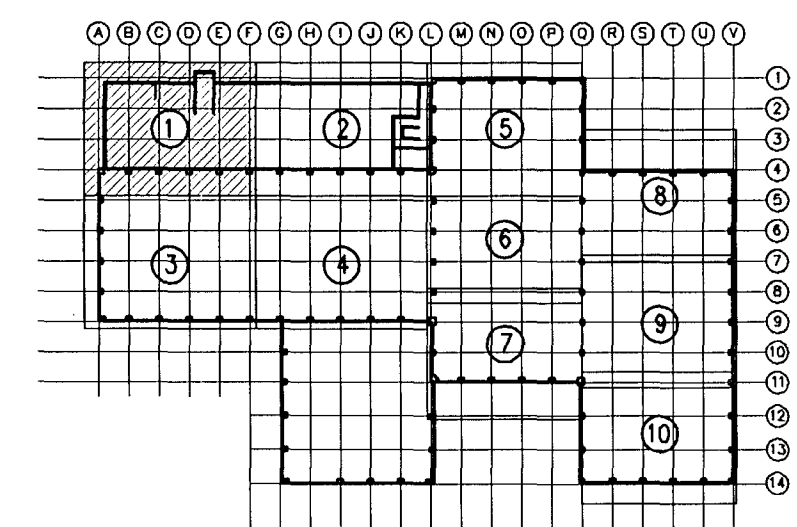

www.verkis.is - sími: +354 422 8000

SAMÞYKKT: Hjörtur Hansson 150946-4929

D 2014-01-13 Tengingar við hitara SGH AS Þoj HJH

C 2009-02-04 Sjá breytingar texta GAG AS DGI HH

A 2008-03-20 VERKTEIKNING GAG AS DGI HH

ÚTG DAGS SKYRINGAR TEIK HANN RÝNT SAMÞ

GJÁHELLA 4, HAFNARFIRÐI
VÉLSMÍÐJA
Hitna- og hrelnæðislagirnir
Lagnir á 1. hæð hluti 1/11
Grunnmynd

VERKFAANG 06150 TEIKNING M40.7201 D

LAGNIR 1. HÆÐ 1:50

Þessi teikning var áður gefin út hjá VST
Verknr. 2006.0148 Teikning nr. 7.201

