


KERFISMYND, SIBERÍA

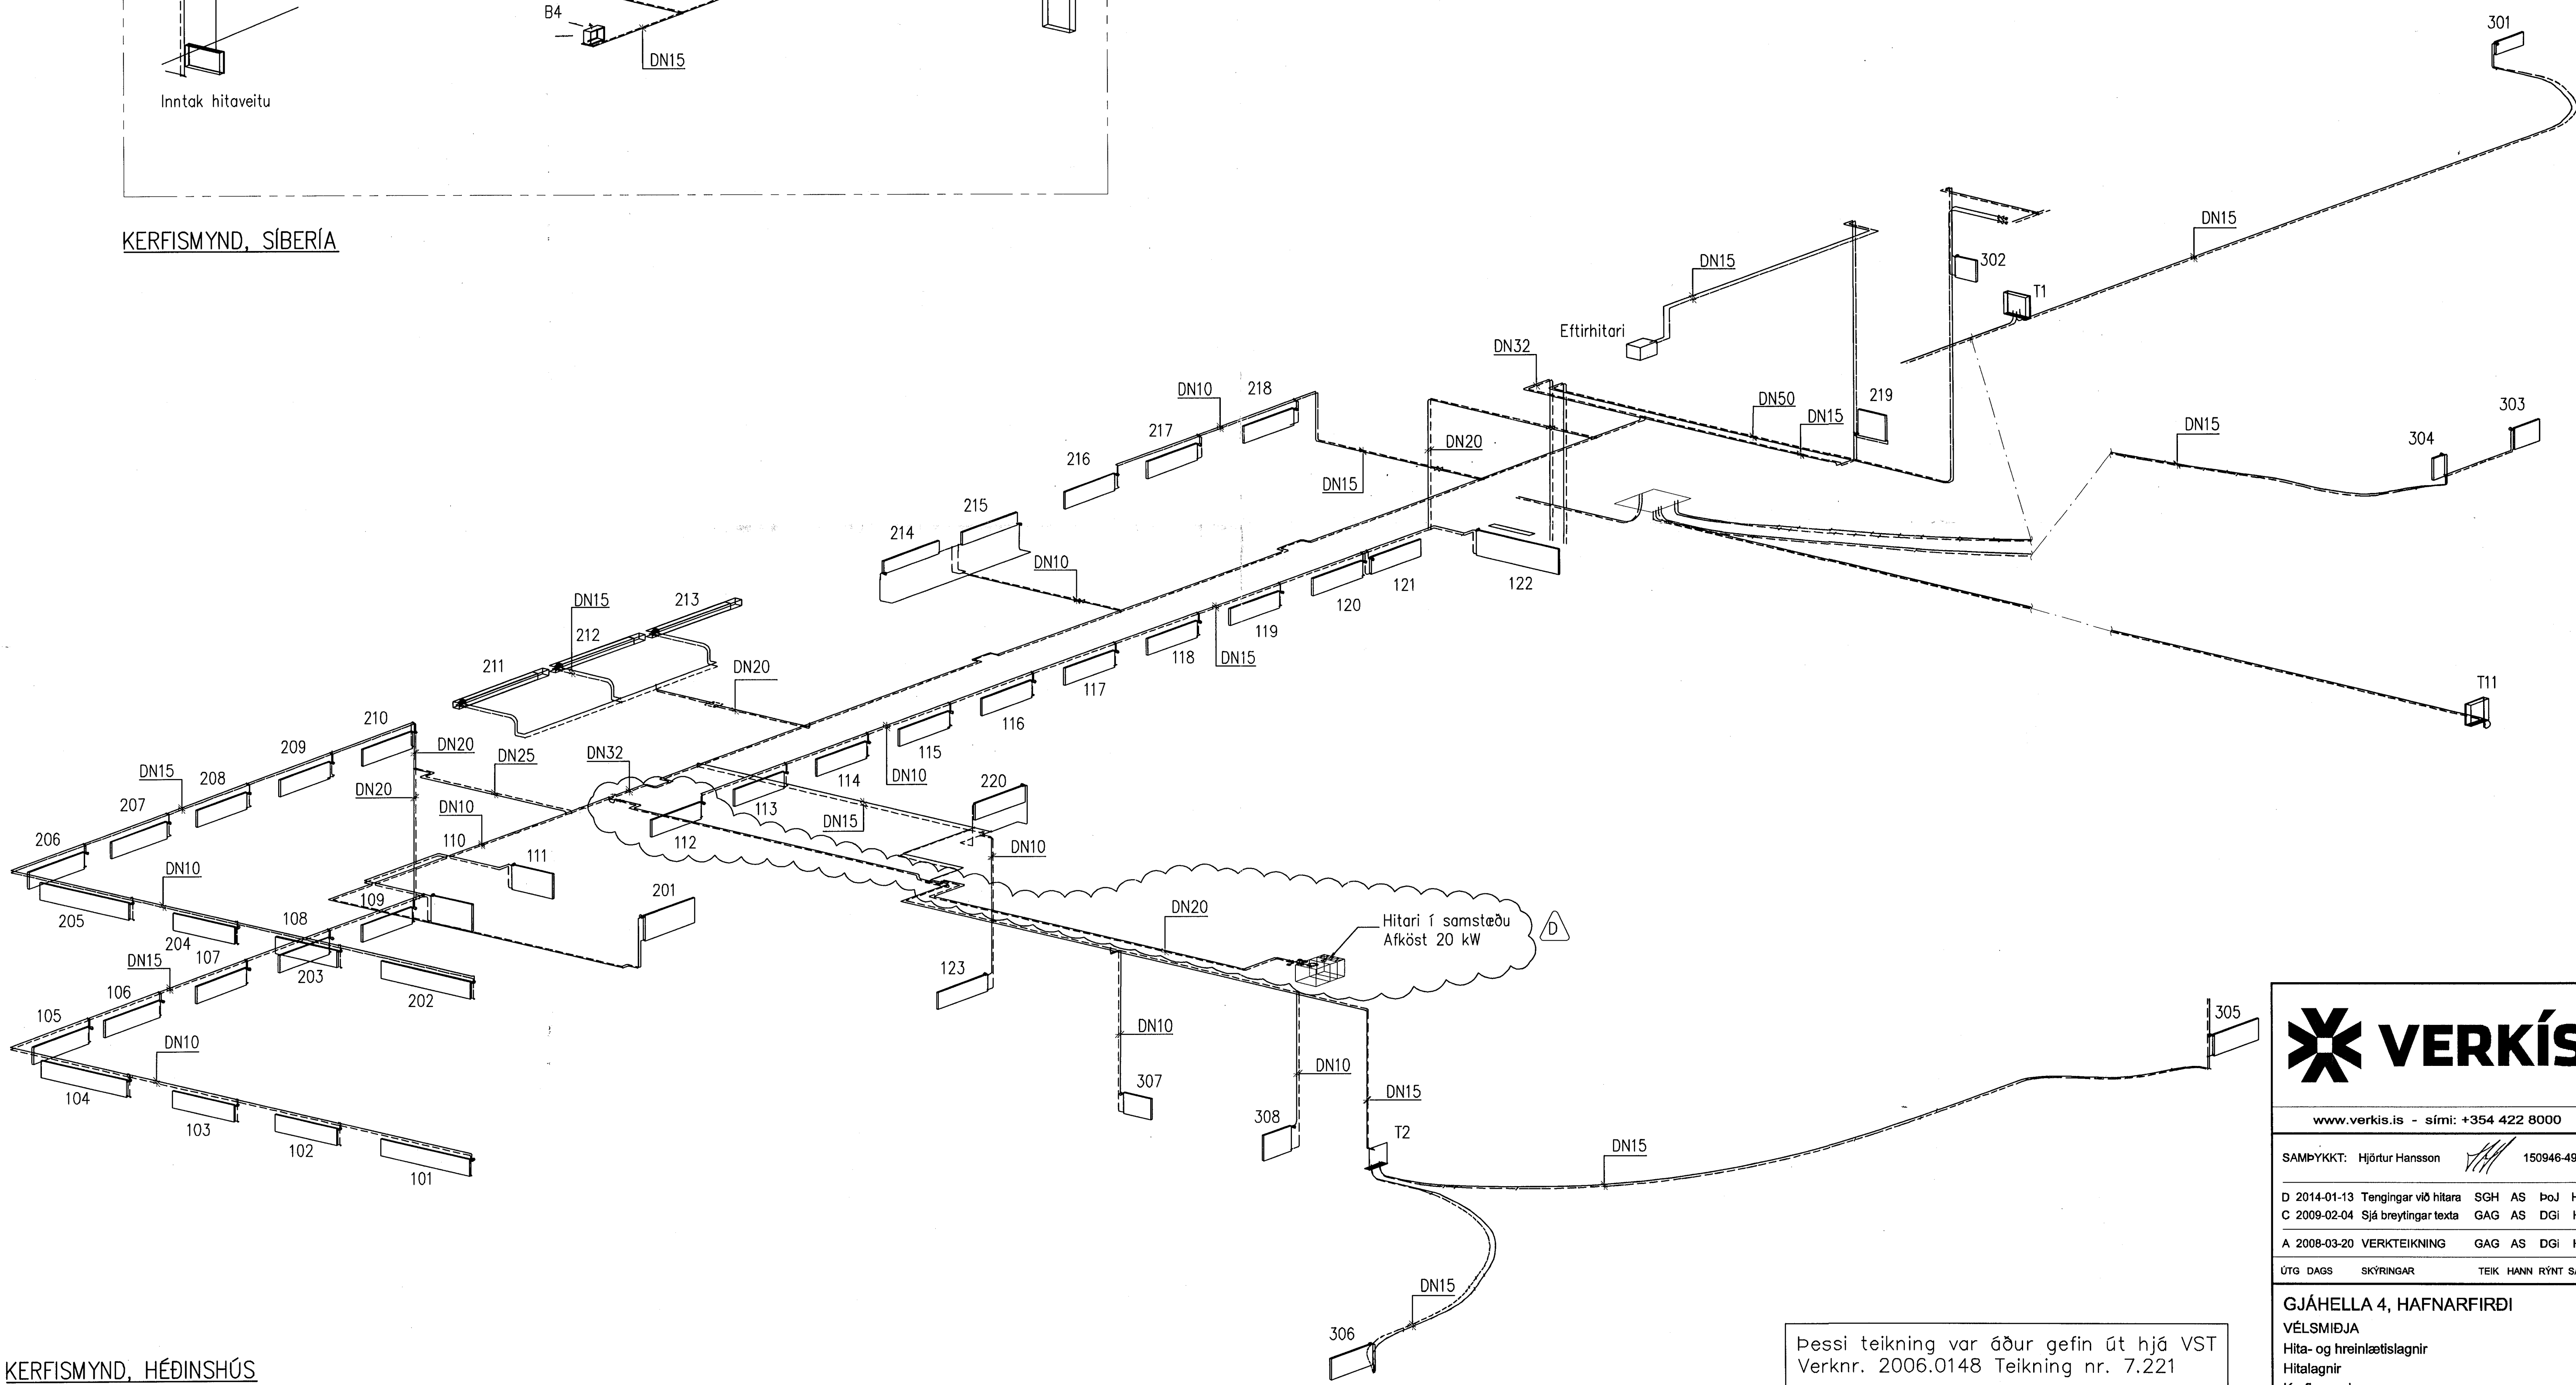

KERFISMYND, HÉÐINSHÚS
ÁN KVARÐA

Þessi teikning var áður gefin út hjá VST
Verknr. 2006.0148 Teikning nr. 7.221



www.verkis.is - sími: +354 422 8000

SAMBÝKKT: Hjörtur Hansson 150946-4929

D 2014-01-13 Tengingar við hitara SGH AS ÞoJ HJH
C 2009-02-04 Sjá breytingar texta GAG AS DGi HH

A 2008-03-20 VERKTEIKNING GAG AS DGi HH

ÚTG DAGS SKYRINGAR TEIK HANN RÝNT SAMÞ

GJÁHELLA 4, HAFNARFIRÐI
VÉLSMÍÐJA
Hita- og hreinlætislagmr
Hitalagnir
Kerfismynd

VERKFANG 06150 TEIKNING M40.7221 D