
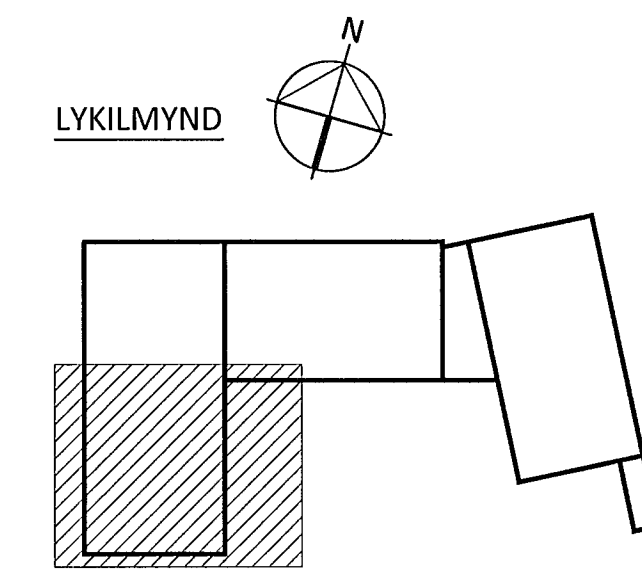


Samþykkt þann
11 JUL 2014
Byggingafulltrúinn í Hafnarfirði
F.h. Sigurður Steinar Jónsson

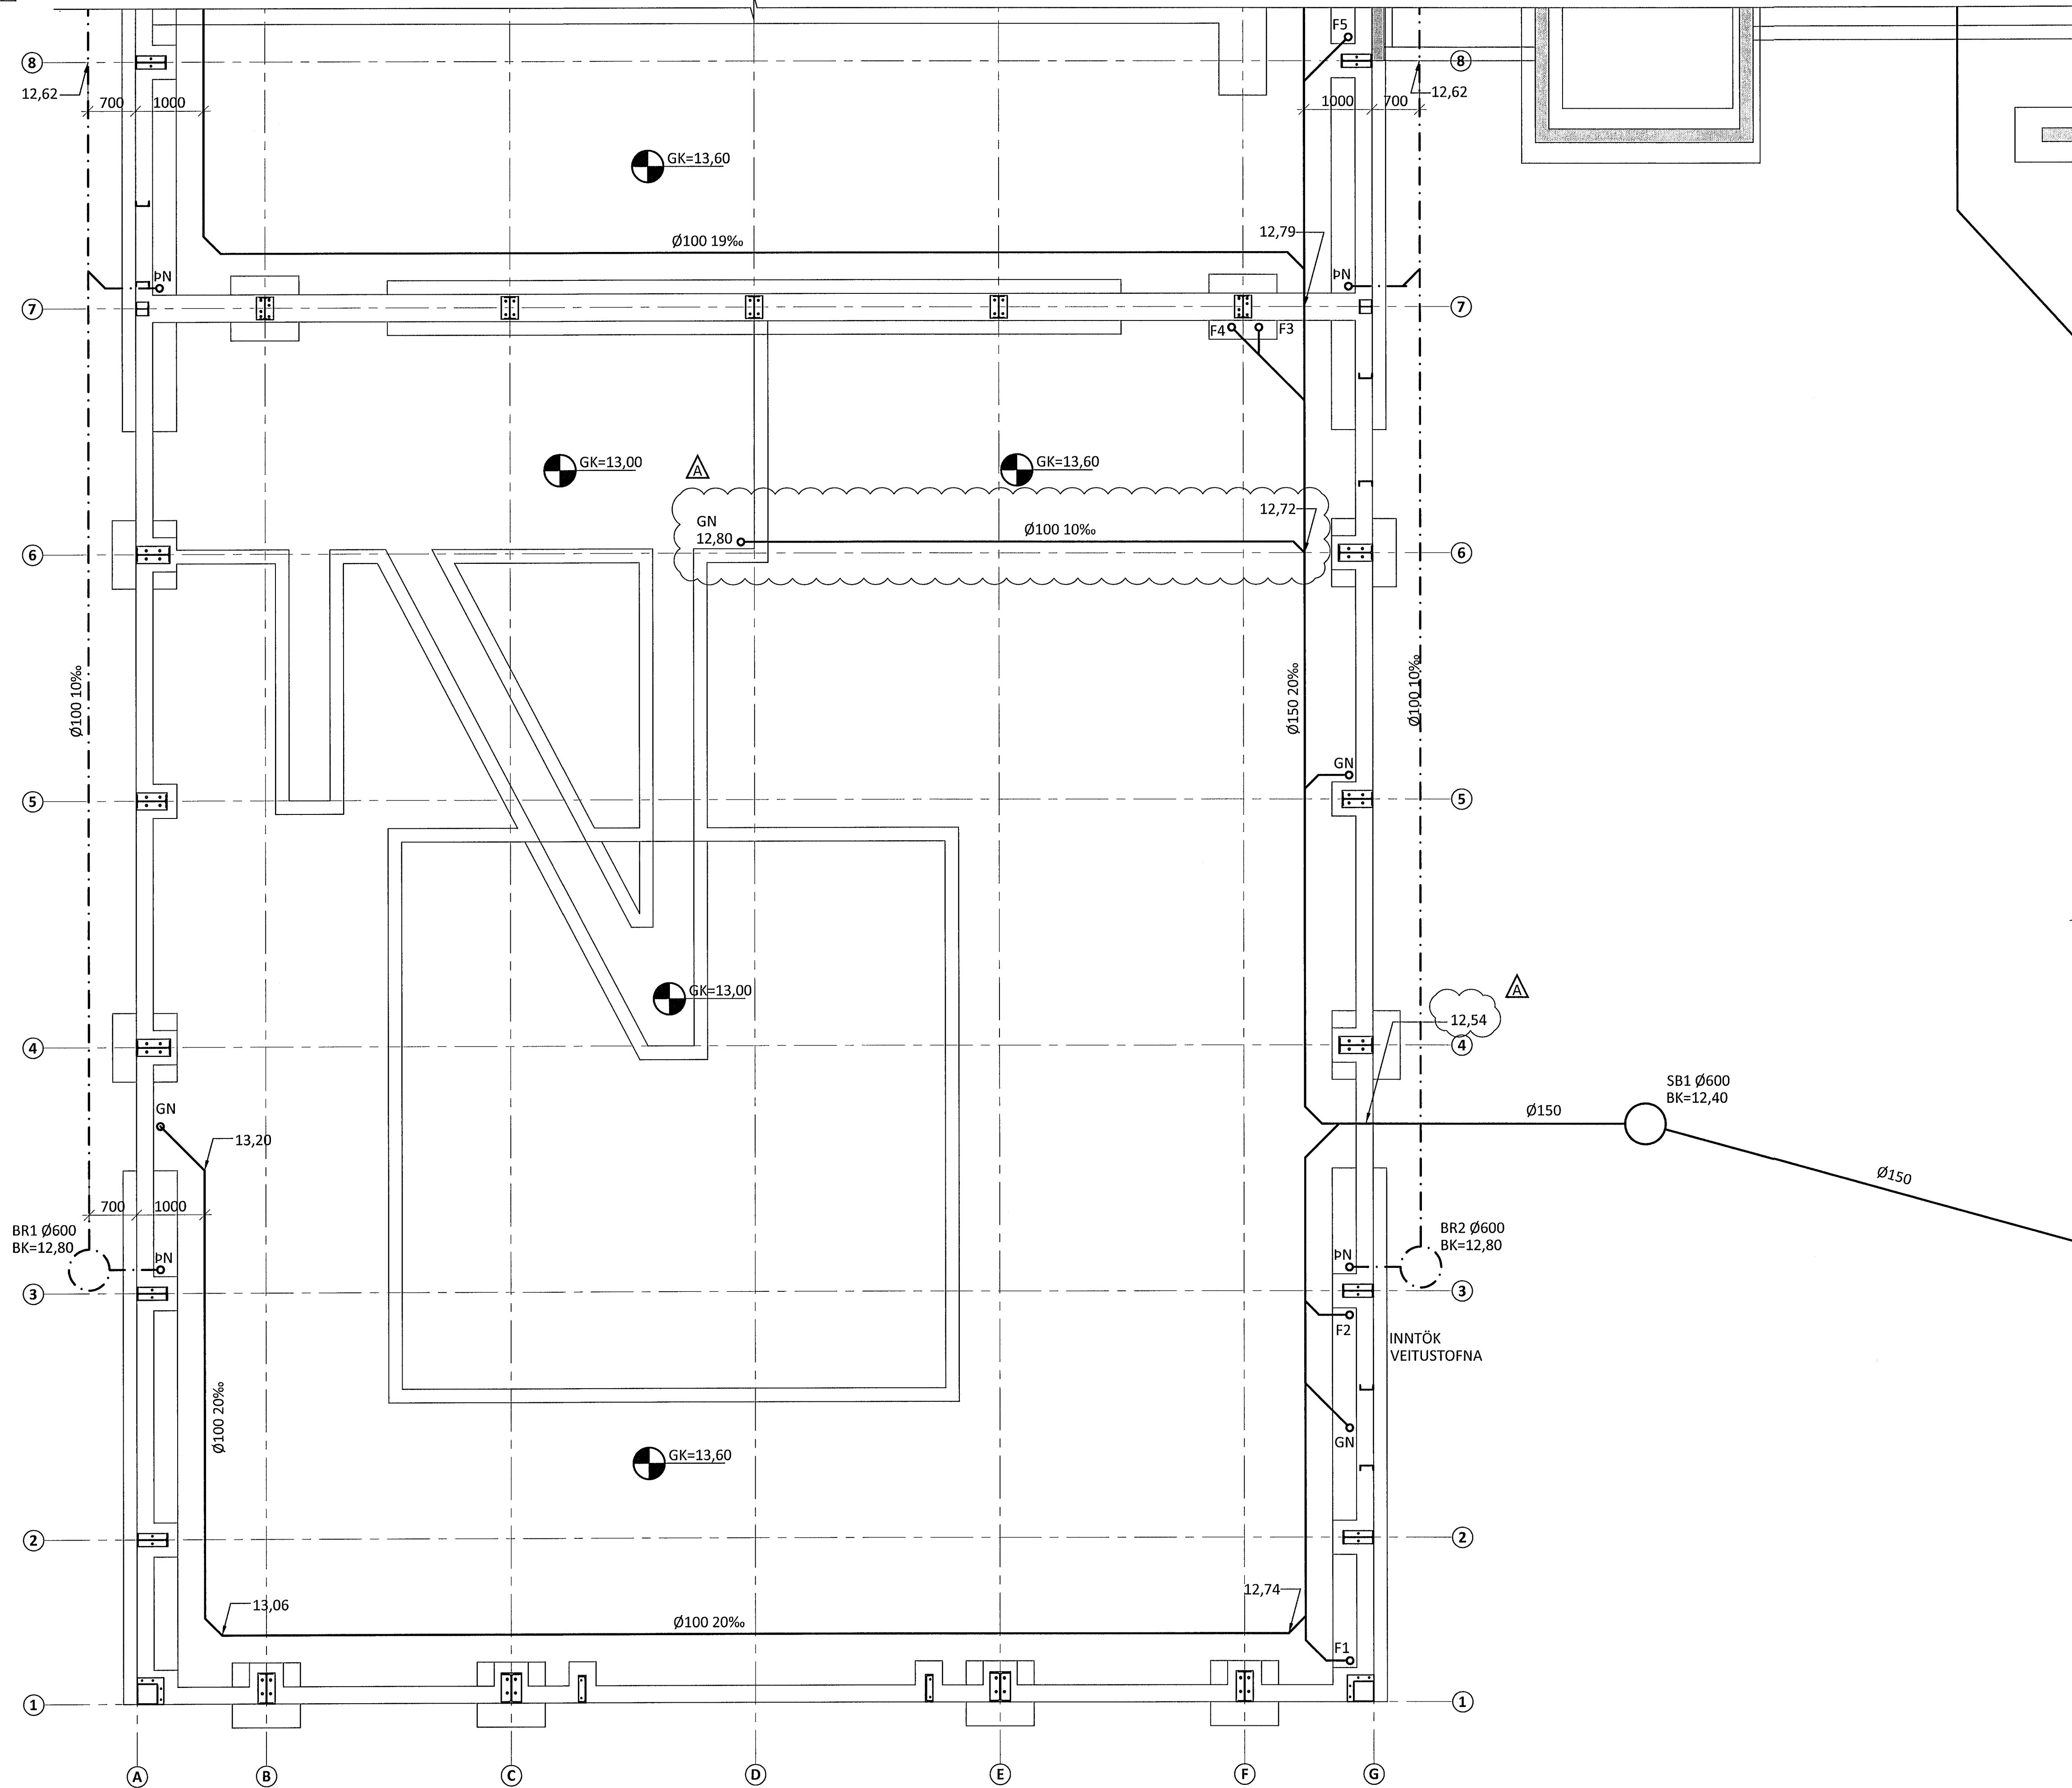

ÁRITUN AÐAÐHÖNNUNAR
[Signature] 01/15.1-2017

SJÁ SKÝRINGAR Á TEKNINGU 2-A000

BR.	DAGS.	BREYTING	SAMP.
A	25.06.14	GN FÆRT	<i>[Signature]</i>



FLUGVELLIR 1 HAFNARFIRÐI
 NÝBYGGING
 FRÁVEITULAGNIR
 Í GRUNNI
 GRUNNMYND

HÖNNUÐUR	YRFARFAR	DAGS. ÚTG.	DAGS. BREYT.
GST	ÞAG	22.05.14	25.06.14
MKV.	TEKNI. NR.	TEKNI. NR.	BREYT.
1:50	14014	2 - 0002	A