

ÁLFASKEIDI 86 - 88

HAFNARFIRÐI




Samþykkt þann


30 JULI 1997

Byggingafulltrúinn í Hafnarfirði
F.h. Kristján Þórarinnsson

K.P.

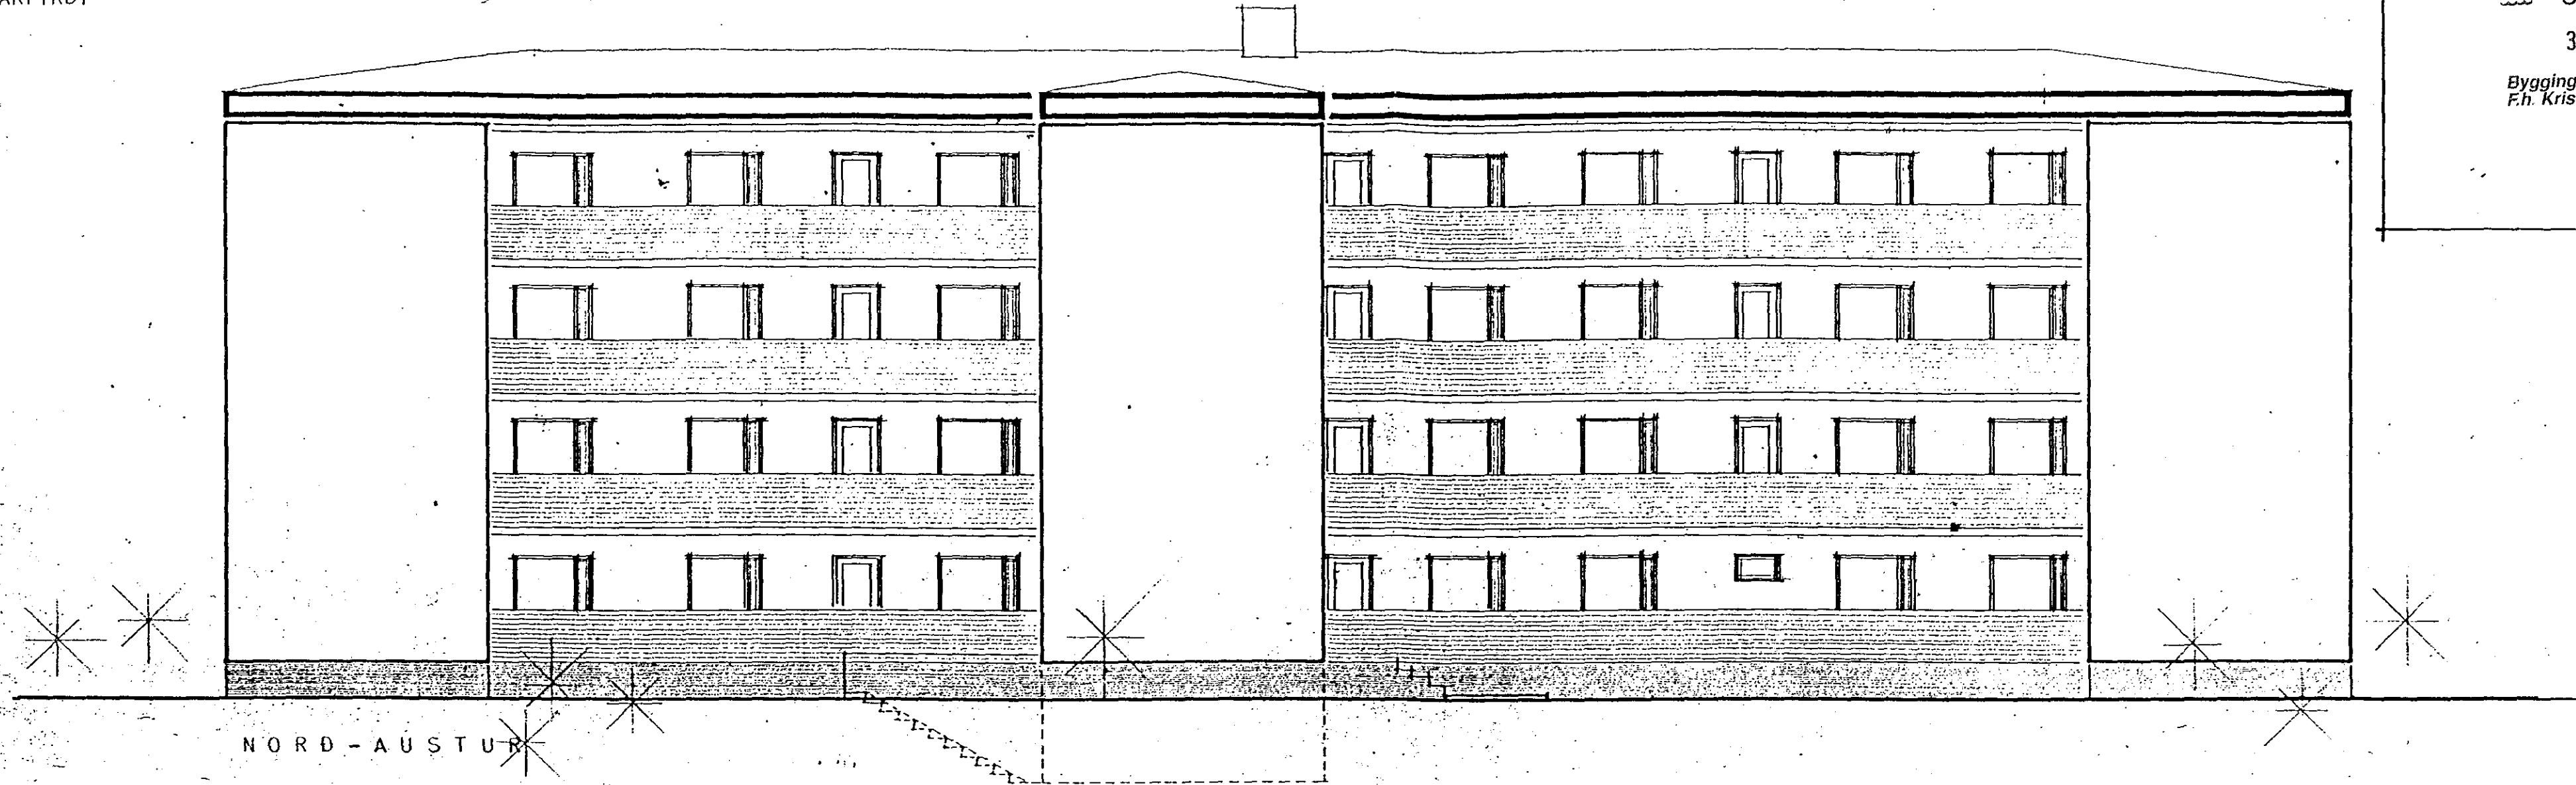

NORD - AUSTUR

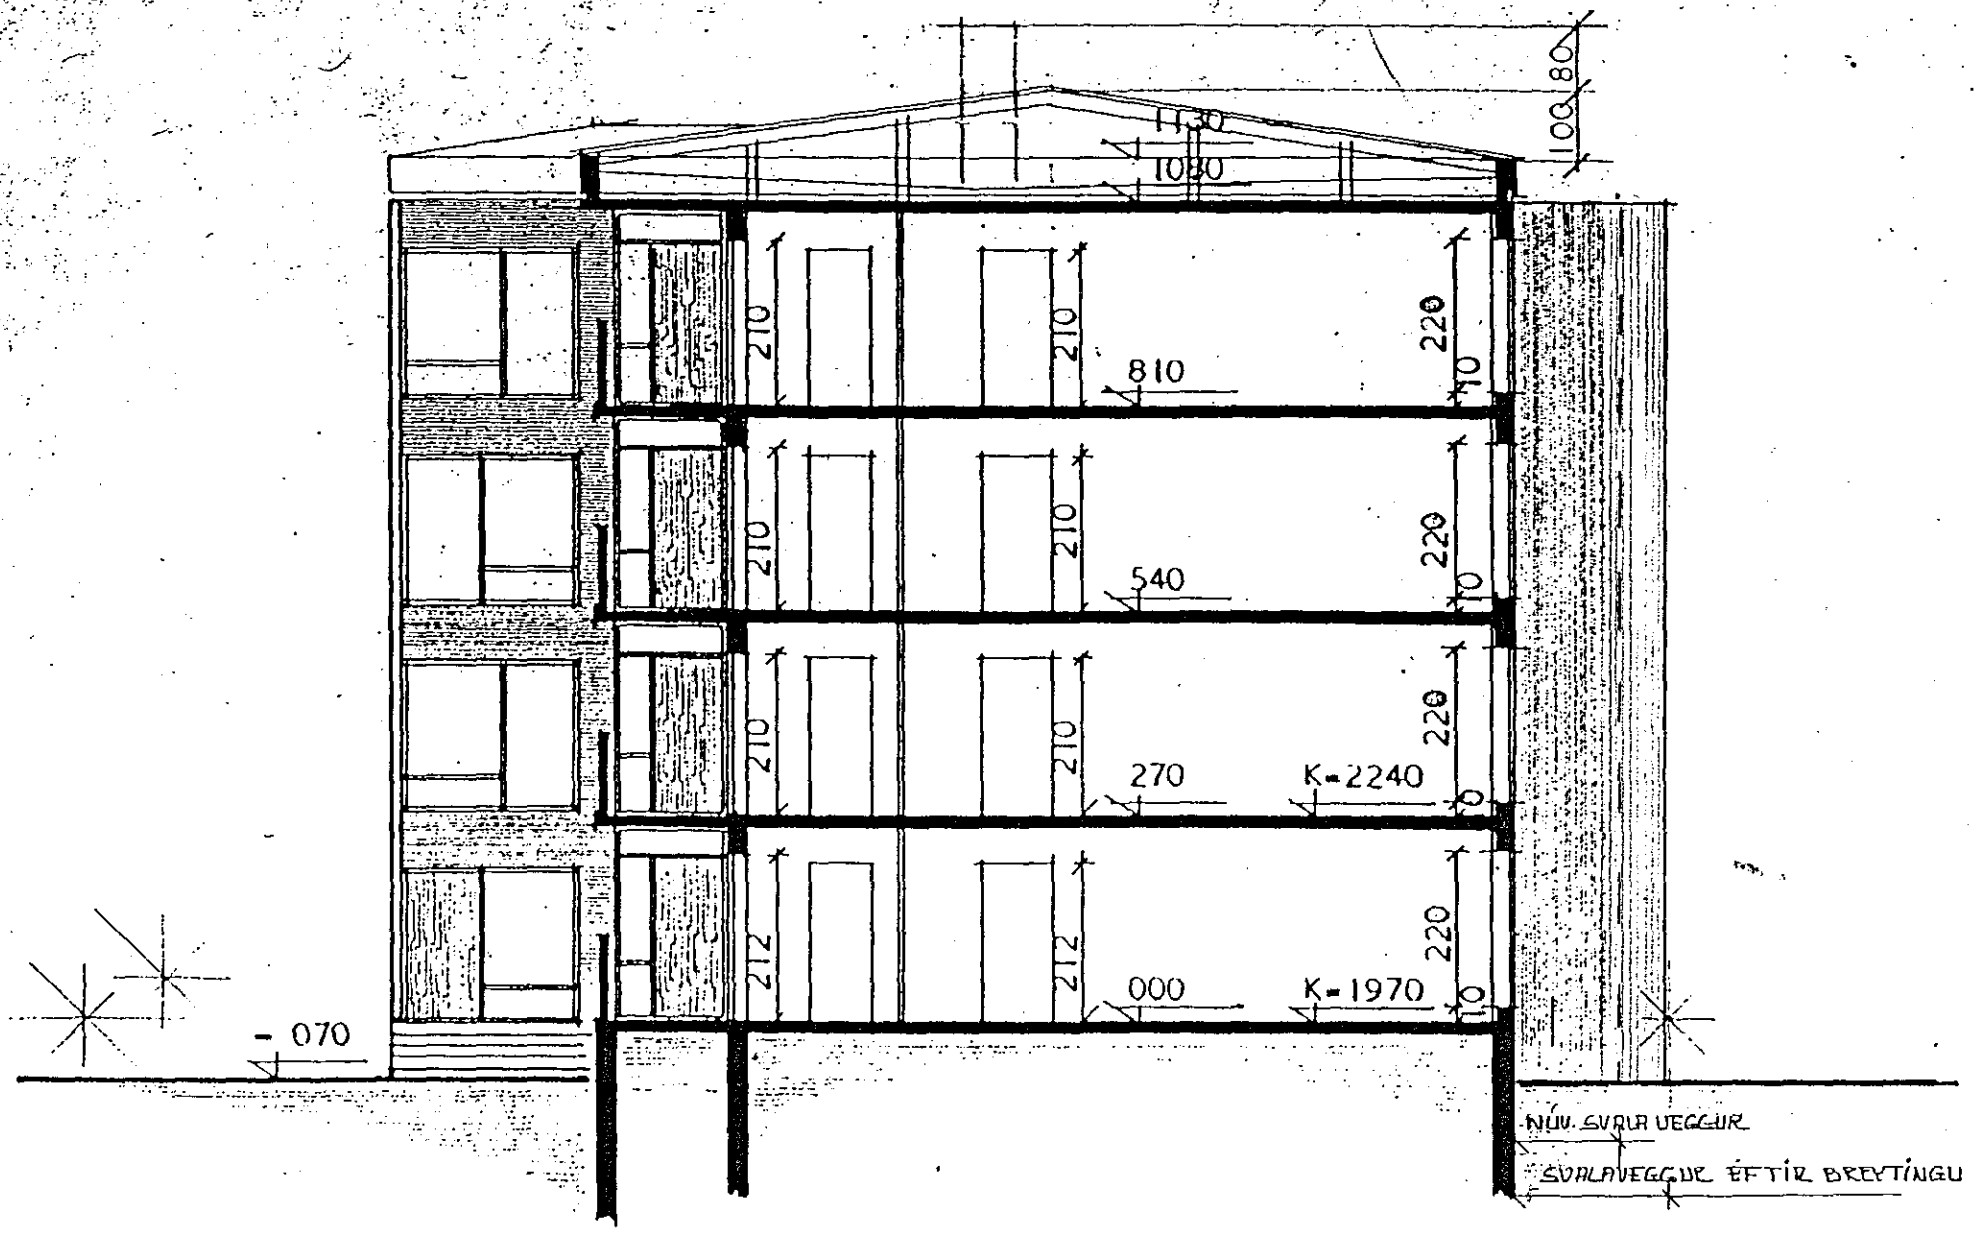

SNEIÐING

ÁLFASKEIDI NR 86-88		105
SKALA	STAKYJAN ZWACH	MÁL 1:100
ERLEIÐIY ÁRNI ATÓLMARSSON, BÍL. KLÉBERG 6		DAGS 16.06.95
		5-555 3810

Handwritten signature