


GRUNNMYND 2. HÆÐ

Samþykkt þann

06.03.2014

Byggingafrúinn í Hafnarfirði  
F.h. Hrólfur S. Gunnlaugsson

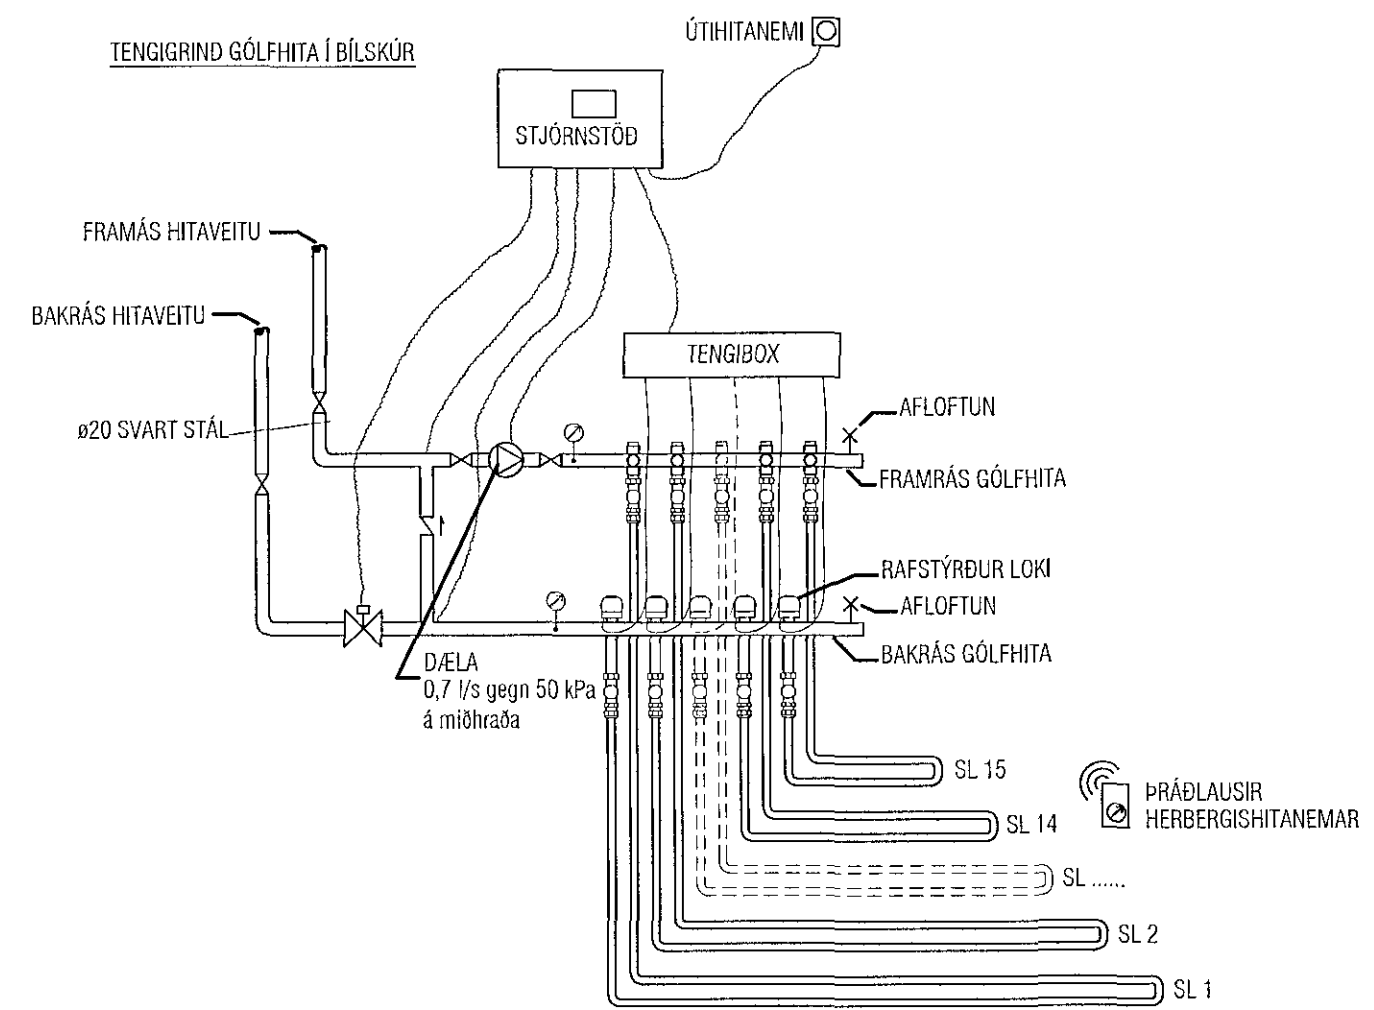

Breyting 15.07.2014  
Ofn á 2.hæð færður til og þétting á slaufum

<p><b>VEKTOR</b> - hönnun og ráðgjöf - Akralind 6, 201 Kópavogi.</p>		<p>Sigurður Hafsteinsson Byggingateknifræðingur Kl. 030859-7749 Sími: 554-6650 fax: 554-6669.</p>		<p>DREKAVELLIR 54, HAFNAFIRÐI HITALAGNIR GRUNNMYND 2.HÆÐ</p>	
Teikn. nr.	Tilvisun / teikningu	Br.	Dags.	Flánað	Teiknað
Samþykkt				EK	SK
Dagsetning	Verk nr.	Málkvæði	Teikn. nr.	04.03.'08	A-06-12-65 1:50 L-302