


Samþykkt þann


06. ágúst 2014

Byggingafulltrúinn í Hafnarfirði  
Fh. Hröfufur S. Gunnlaugsson

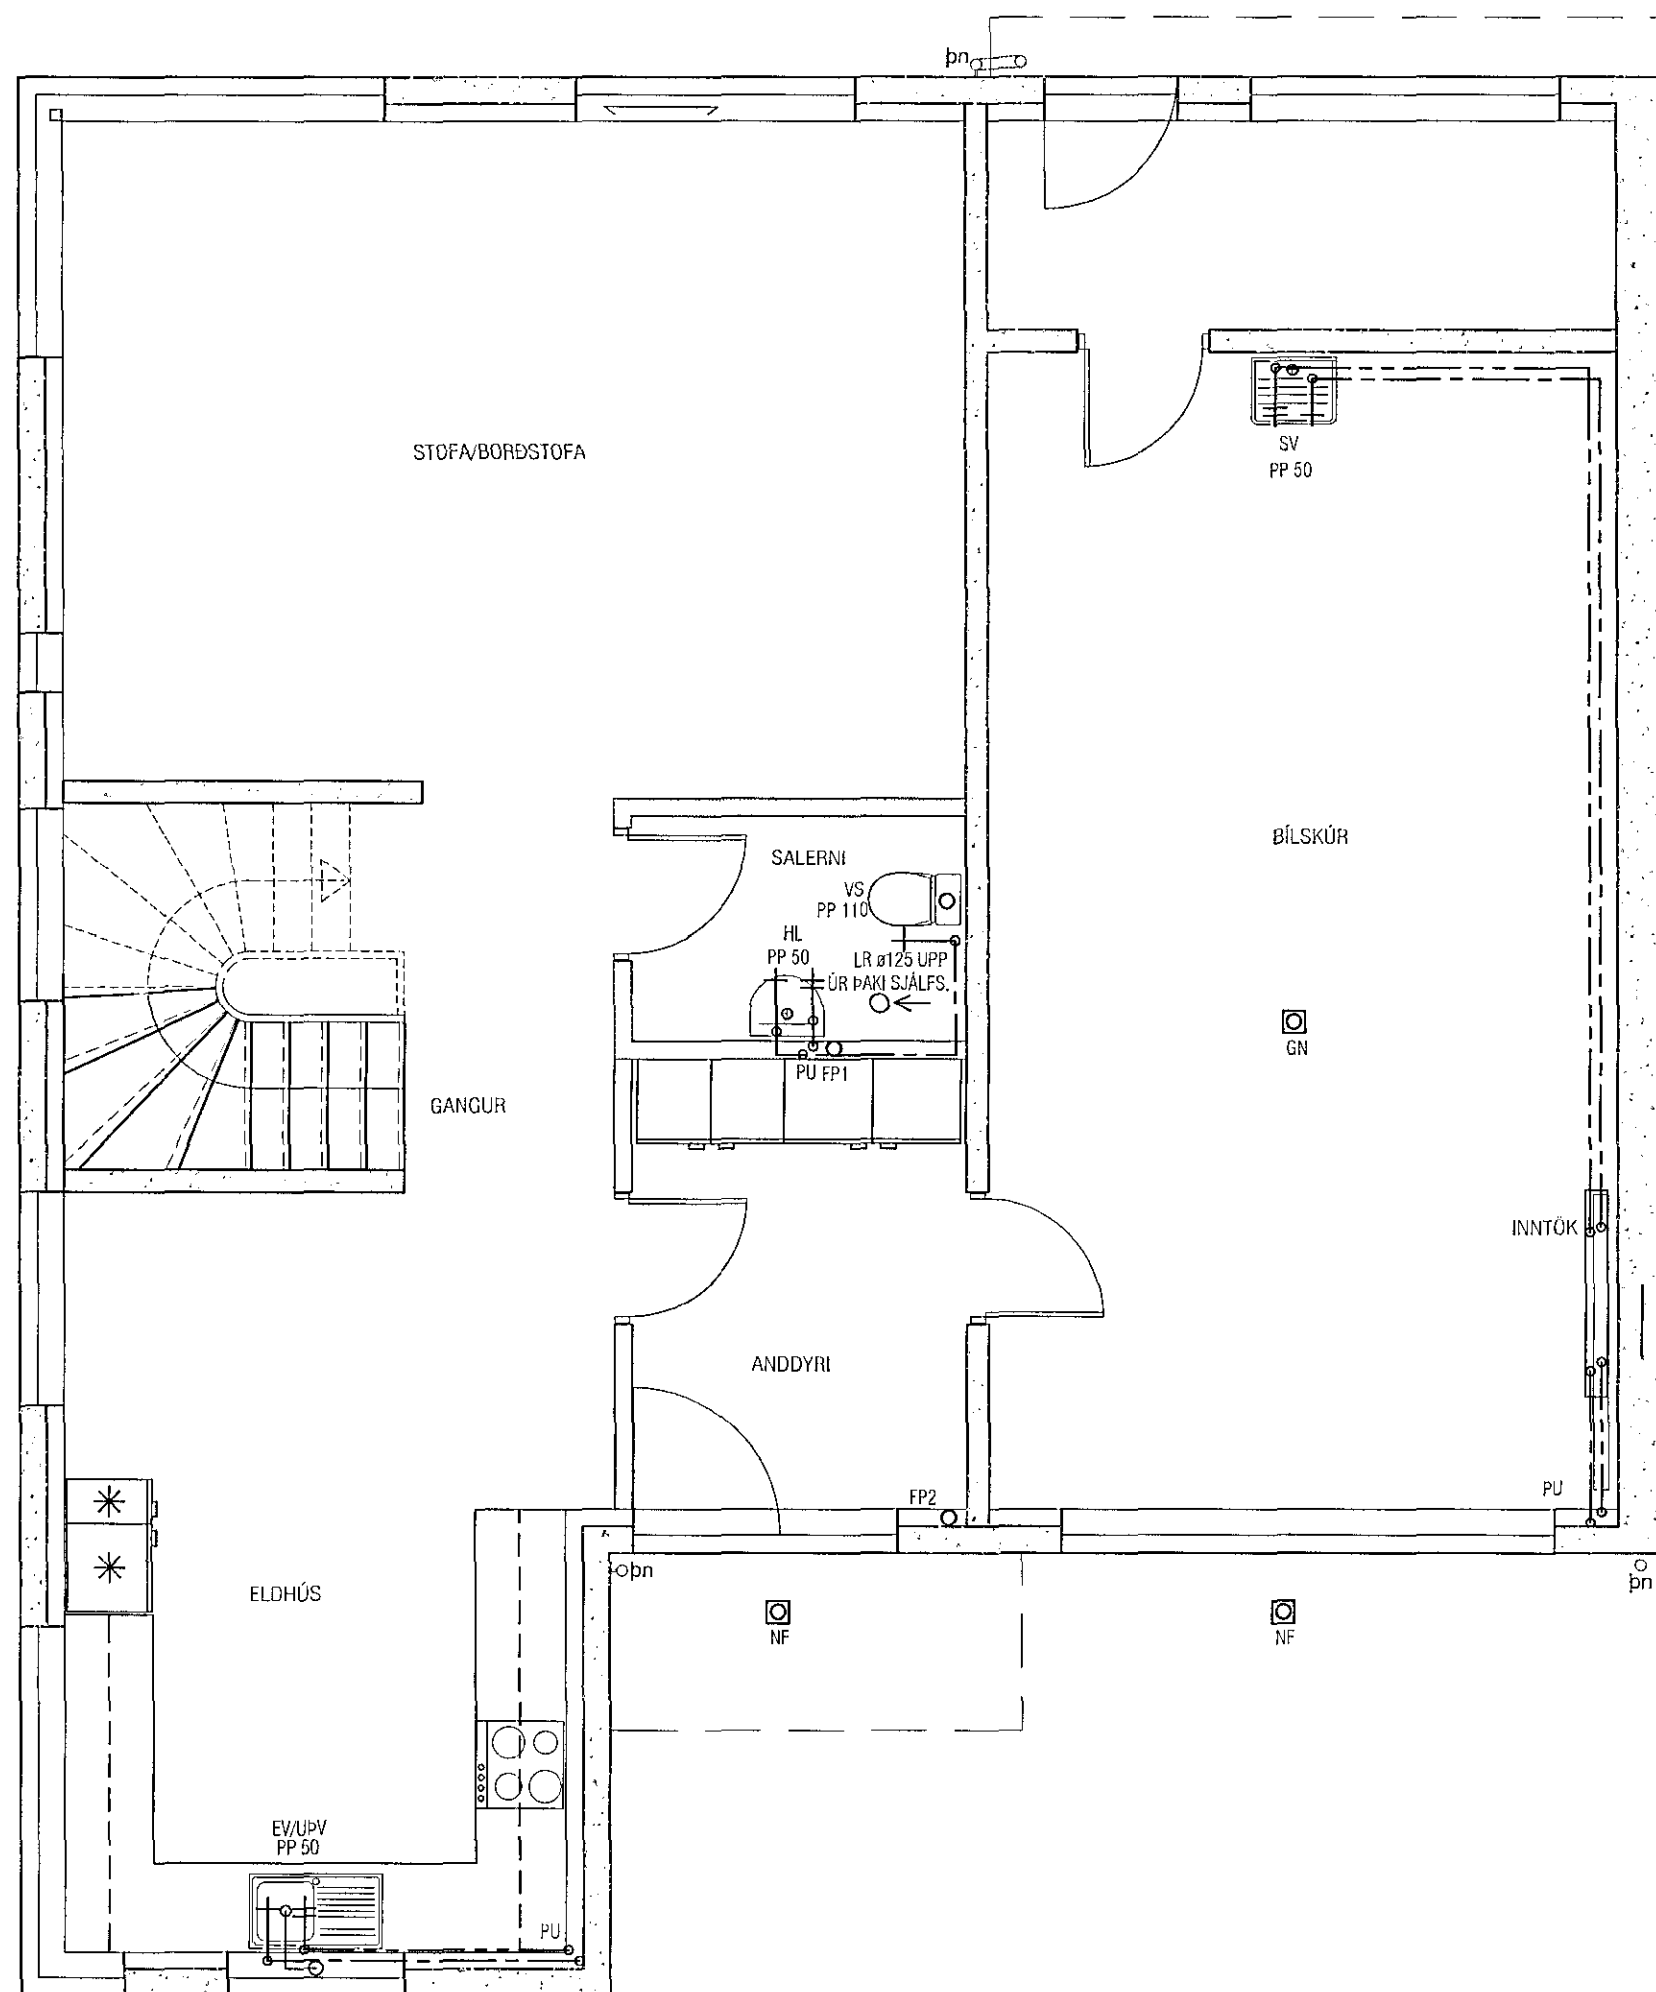

Grunnmynd 1.hæð

ATH!  
Stærð og nákvæm staðsetning á götum fyrir frárennslis, neysluvatns-og hitalagnir skal ákvarða í samráði við eiganda og pípara.

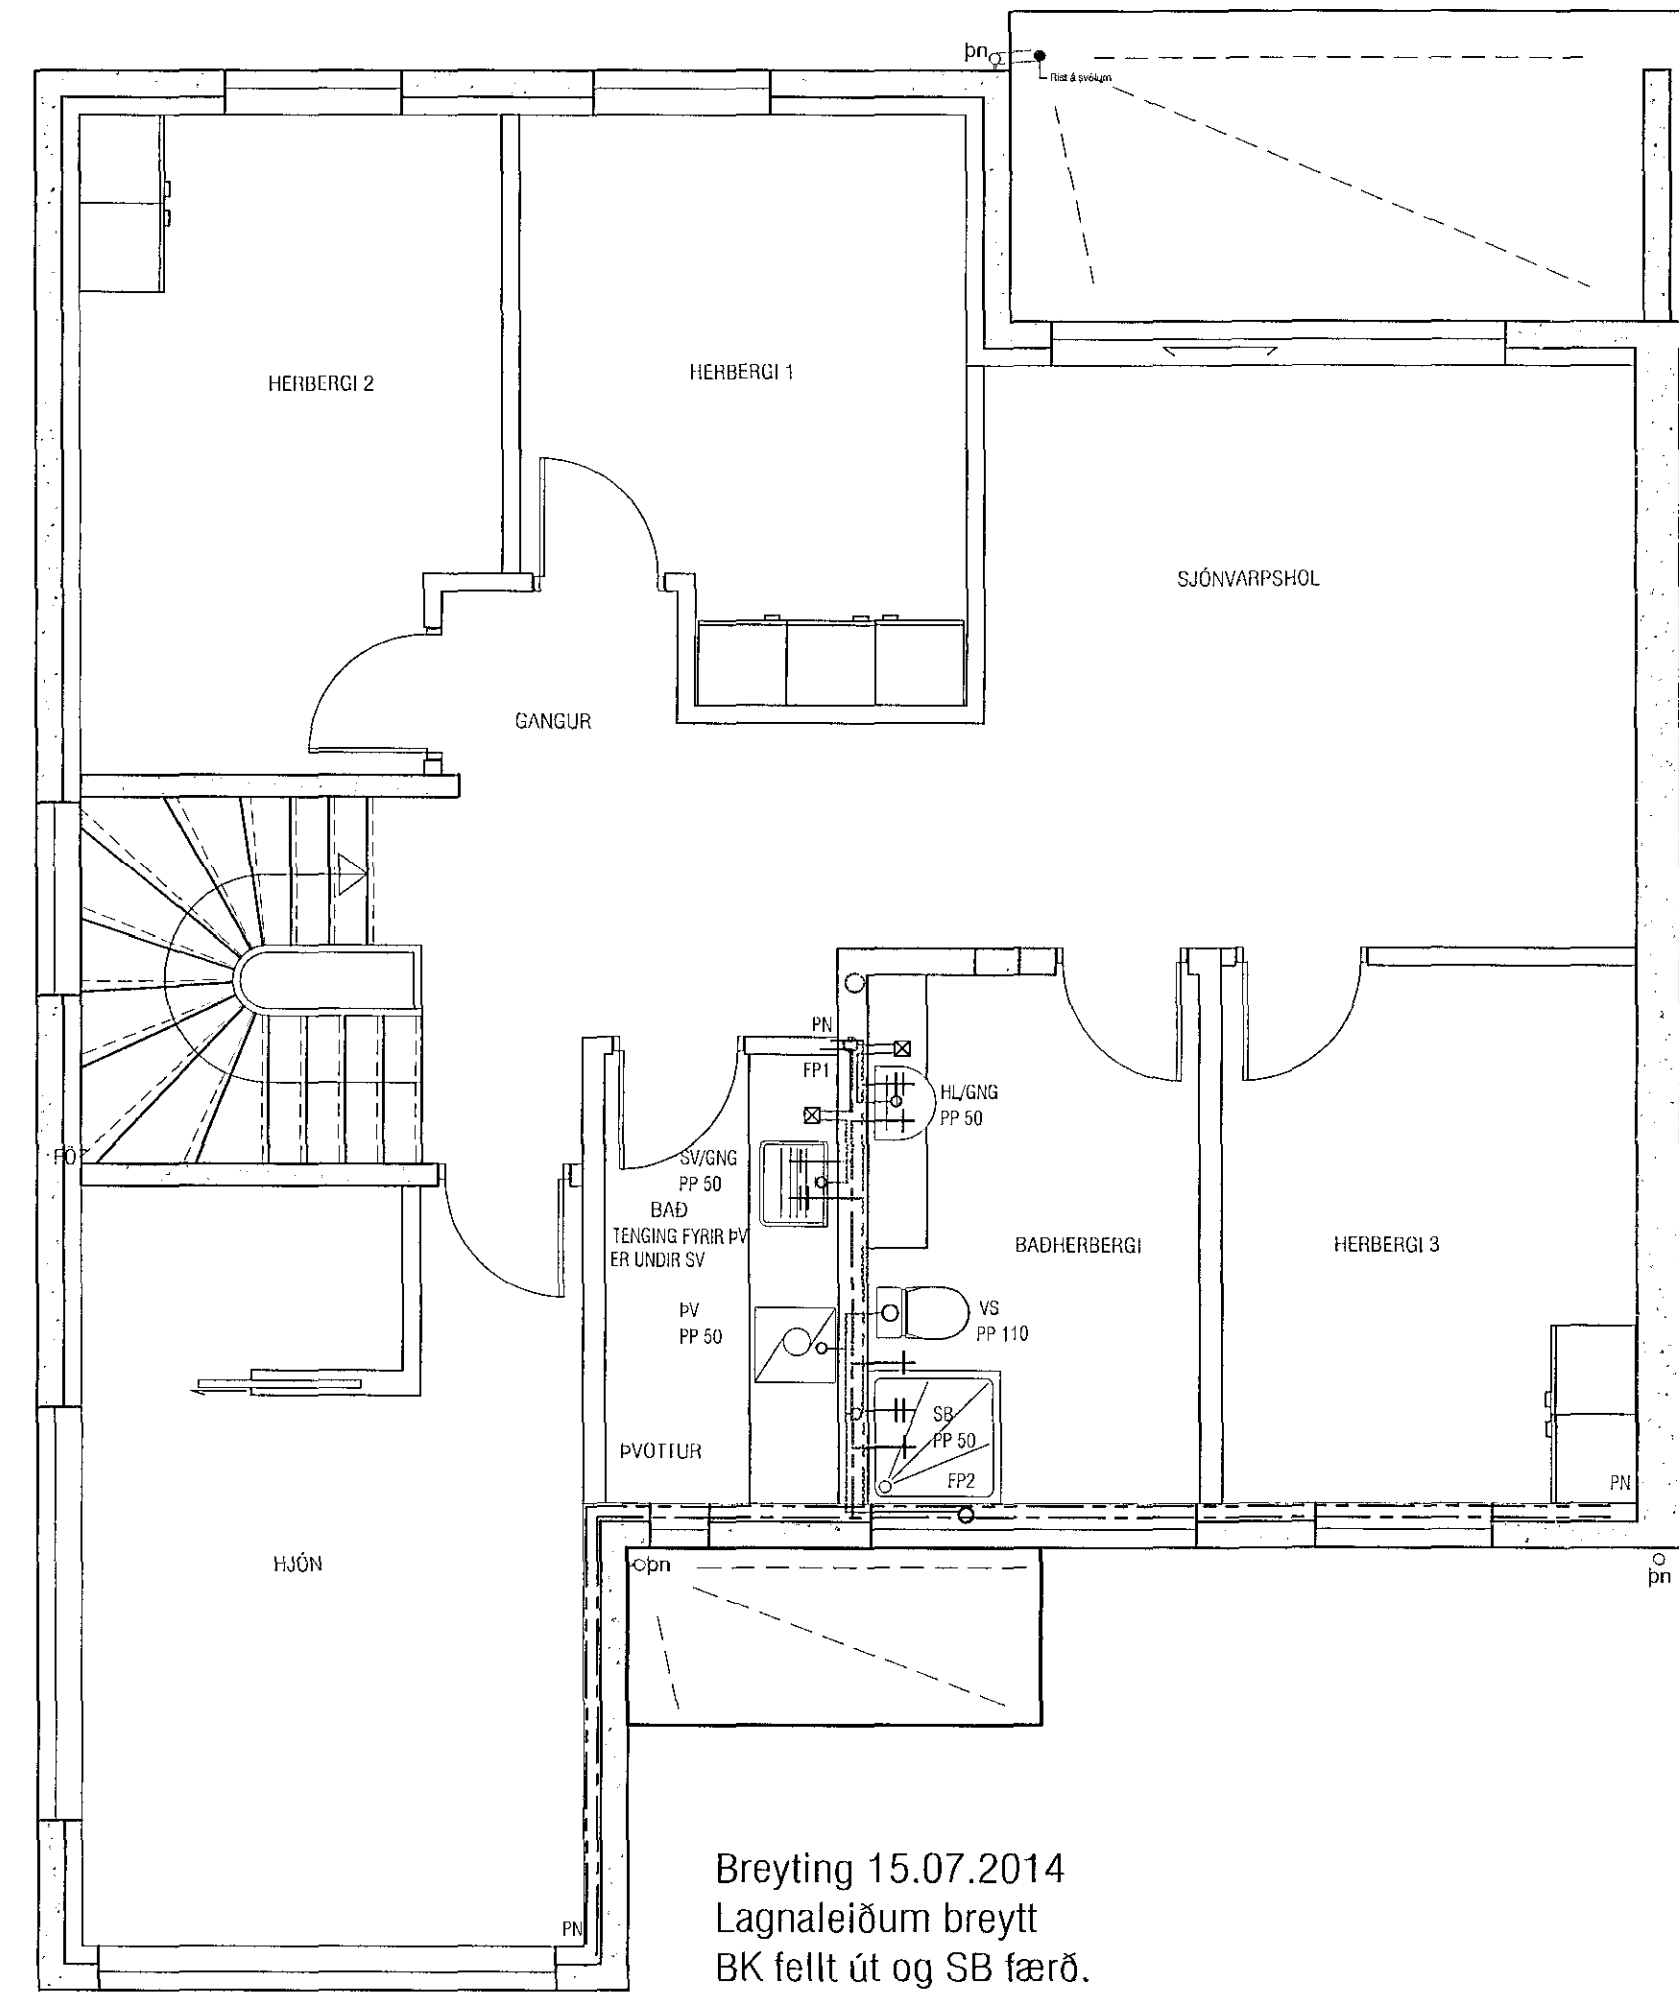

Grunnmynd 2.hæð

Breyting 15.07.2014  
Lagnaleiðum breytt  
BK fellt út og SB færð.

<b>VEKTOR</b> - hönnun og ráðgjöf - Nýbýlavegi 8, 200 Kópavogi.		Sigurður Hafsteinsson byggingateknifræðingur Kt. 030859-7749 sími: 594-6650 fax: 594-6669.	
Teikn. nr.	Þvísum á teikningu	Br.	Days.
Sanþykkt		Hannað	
EK		Teiknað SM	
Dagsetning	Verk nr.	Mælikvarði	Teikn. nr.
04.03.2008	A-06-12-65	1:50	L-201