


GRUNNMYND 2. HÆÐ

Samþykkt þann

06.09.2014

Byggingafultróinn í Hafnarfirði
Fh. Hrólfur S. Gunnlaugsson

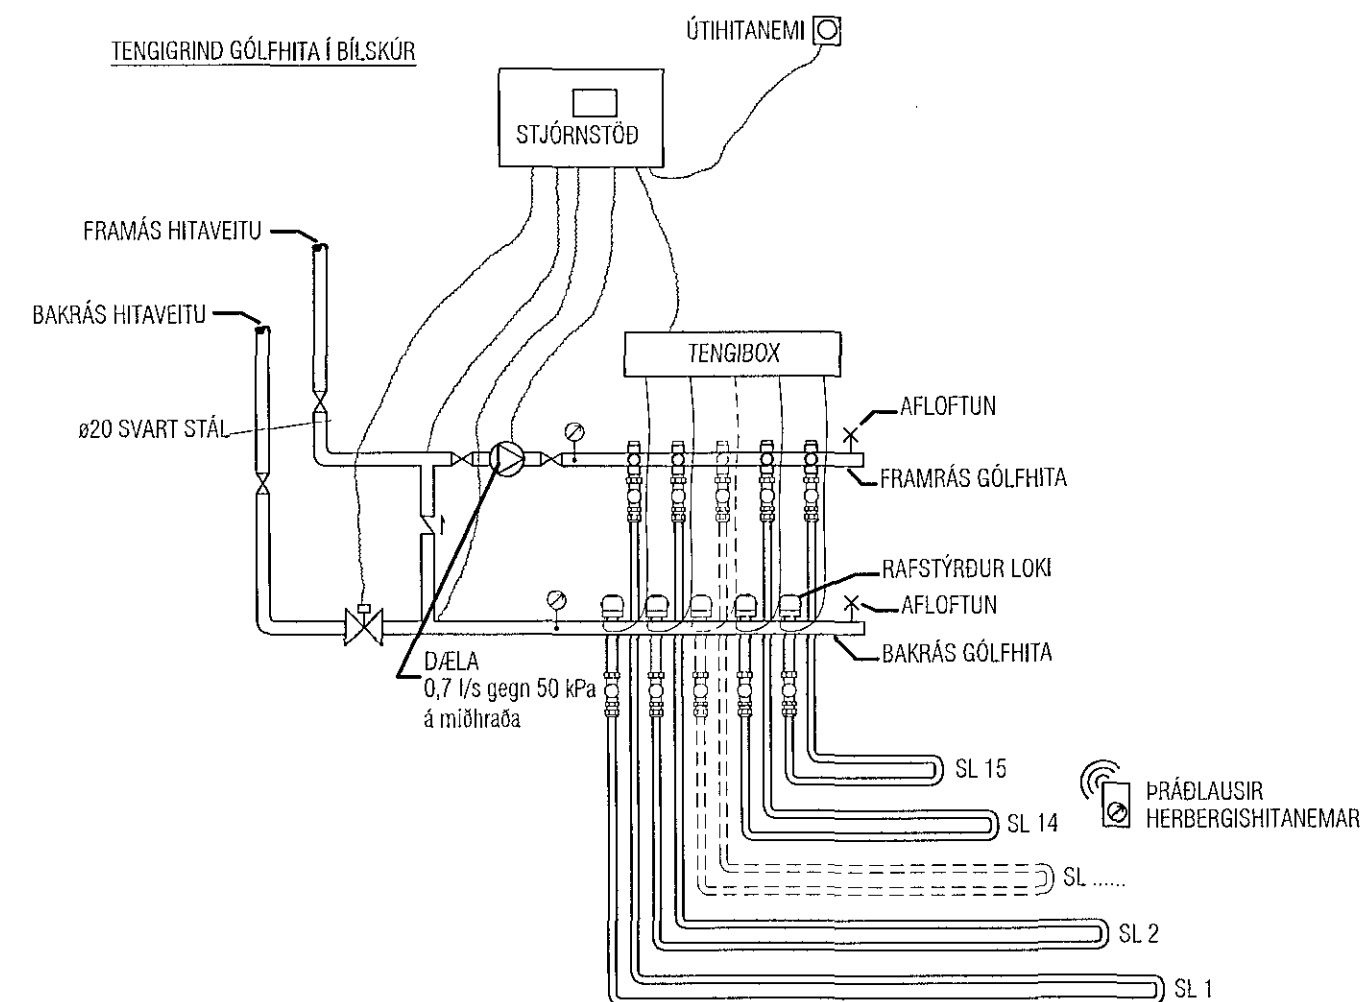

Breyting 15.07.2014
Ófn á 2.hæð færður til og þétting á slaufum

VEKTOR - hönnun og ráðgjöf - Akralind 6, 201 Kópavogi.		Sigurður Hafsteinnsson byggingatæknifræðingur Kt. 030859-7749 sími: 554-6660 fax: 554-6669.		Drekavellir 56, Hafnarfirði	
Teikn. nr. Samþykkt <i>Sig. H.</i>		Br. Dags.		HITALAGNIR GRUNNMYND 2.HÆÐ	
Hamað EK		Teiknað SK		Hamað EK	
Dagsetning 04.03.'08		Verknr. A-06-12-65		Mælikvarði 1:50	
Teikn. nr. L-304		Teikn. nr. L-304		Teikn. nr. L-304	