



Samþykkt þann

06. ágú. 2014

Byggingafrúnn í Hafnarfirði
Eh. Hrólfur S. Gunnlaugsson

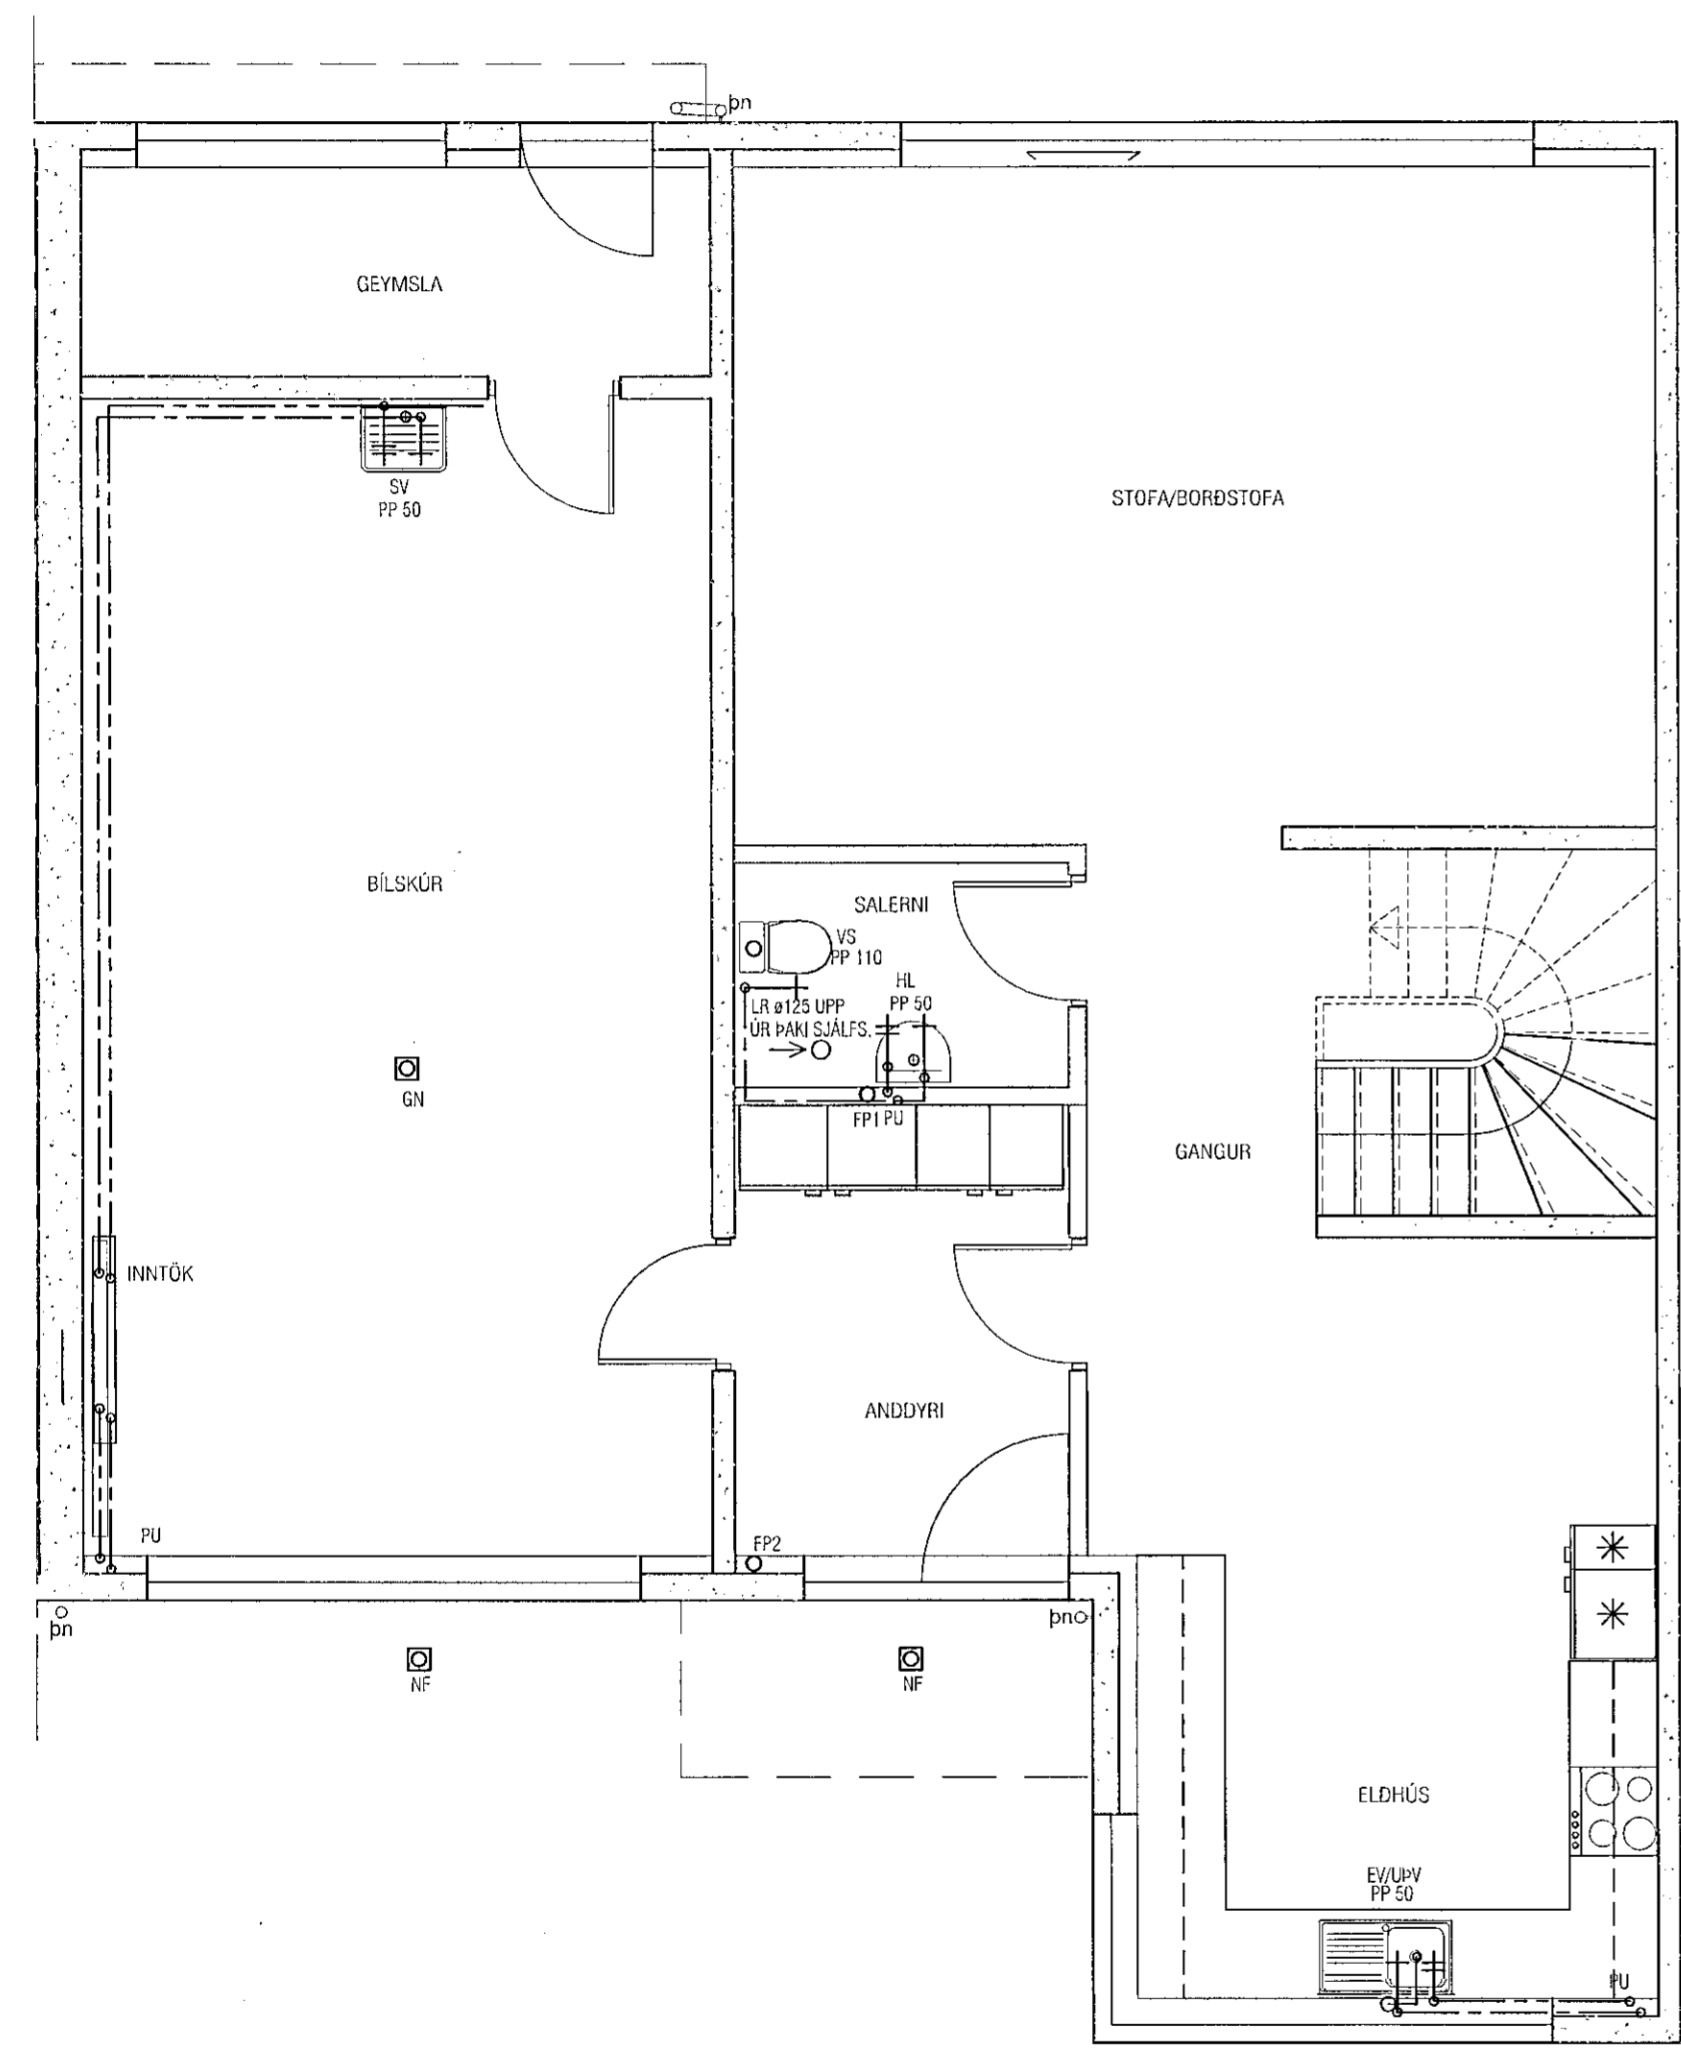

Grunnmynd 1.hæð

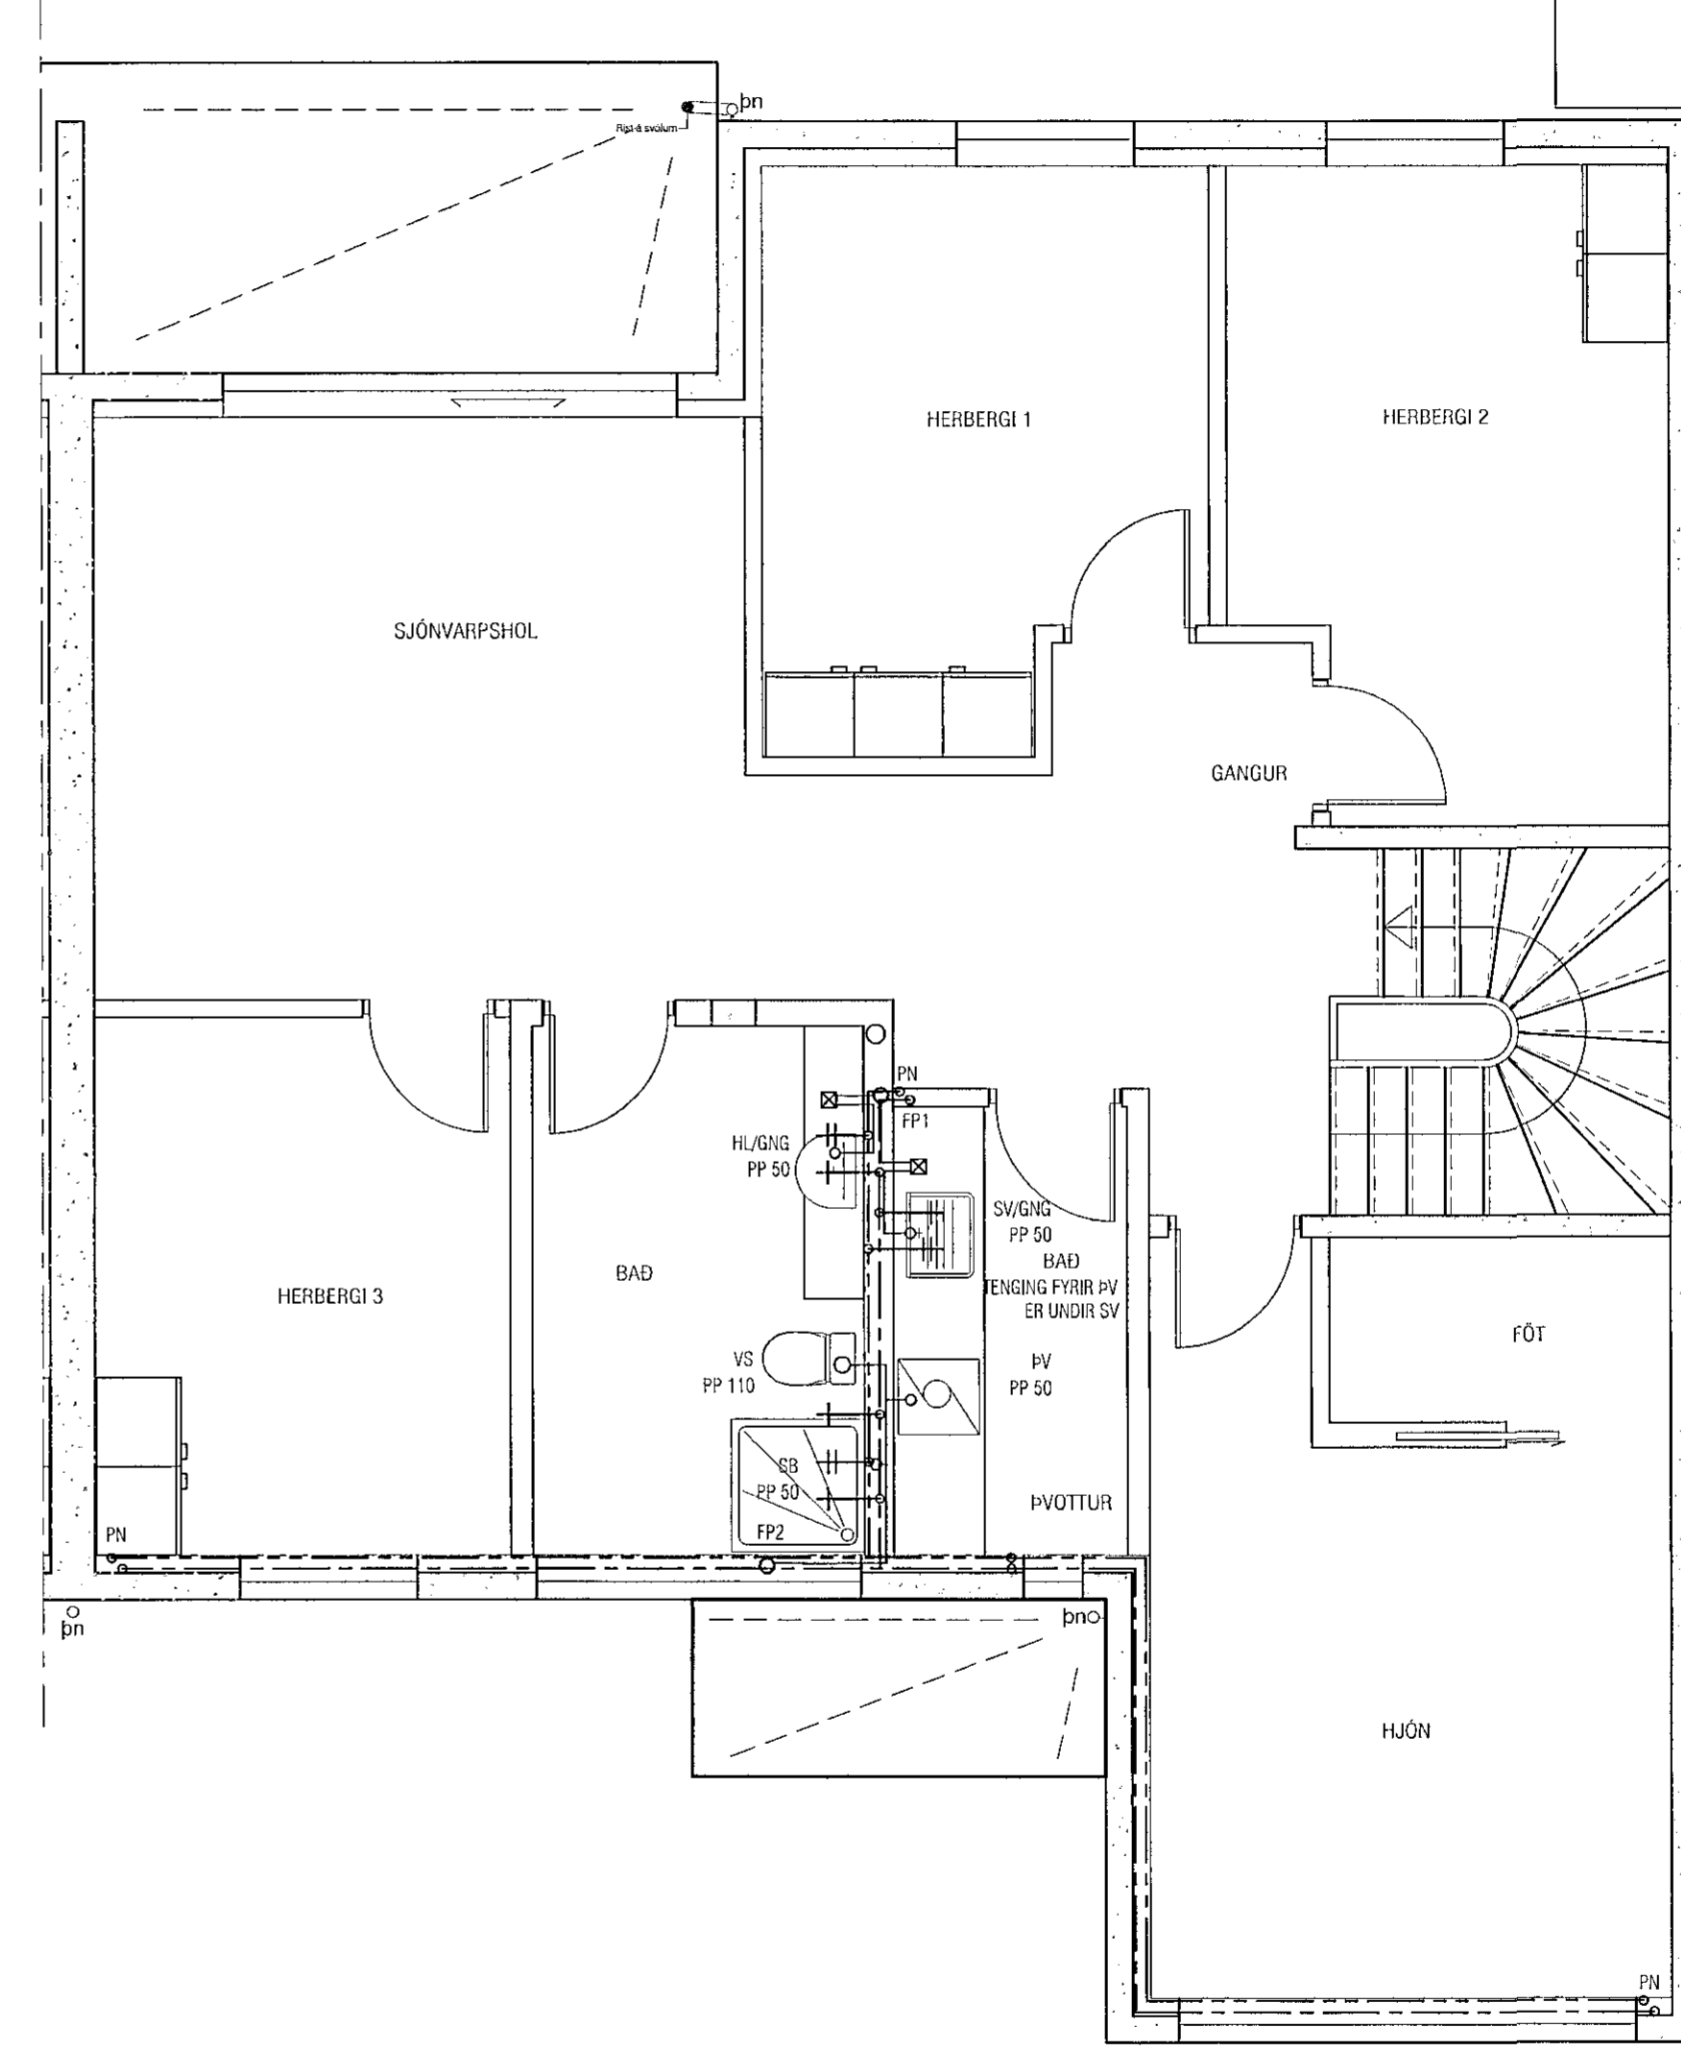

Grunnmynd 2.hæð

Breyting 15.07.2014
Lagnaleiðum breytt
BK fellt út og SB færð.

| | | | | | |
|---|--|---|--|---------------------------------------------------|--|
| VEKTOR -hönnun og ráðgjöf - Nýbýlavegi 6, 200 Kópavogi. | | Sigurður Halsteinsson Byggingateknifræðingur Kt. 030659-7749 Sími: 554-6650 fax: 554-6669. | | DREKAVELLIR 56, HAFNARFIRÐI | |
| Teikn. nr. _____ Samþykkt _____ | | Br. _____ Days. _____ | | PRIFALAGNIR GRUNNMYND 1. & 2.HÆÐ | |
| ATH! Stærð og nákvæm staðsetning á götum fyrir frárennslis, neysluvatns-og hitalagnir skal ákvarða í samráði við eiganda og pípara. | | Hannað EK Dagsetning 04.03.2008 | | Teiknað SM Mælikvarði 1:50 Teikn. nr. L-203 | |