



Samþykkt þann
 06. ágú. 2014
 Byggingafultrúinn í Hafnarfirði
 Fh. Hröfður S. Gunnlaugsson

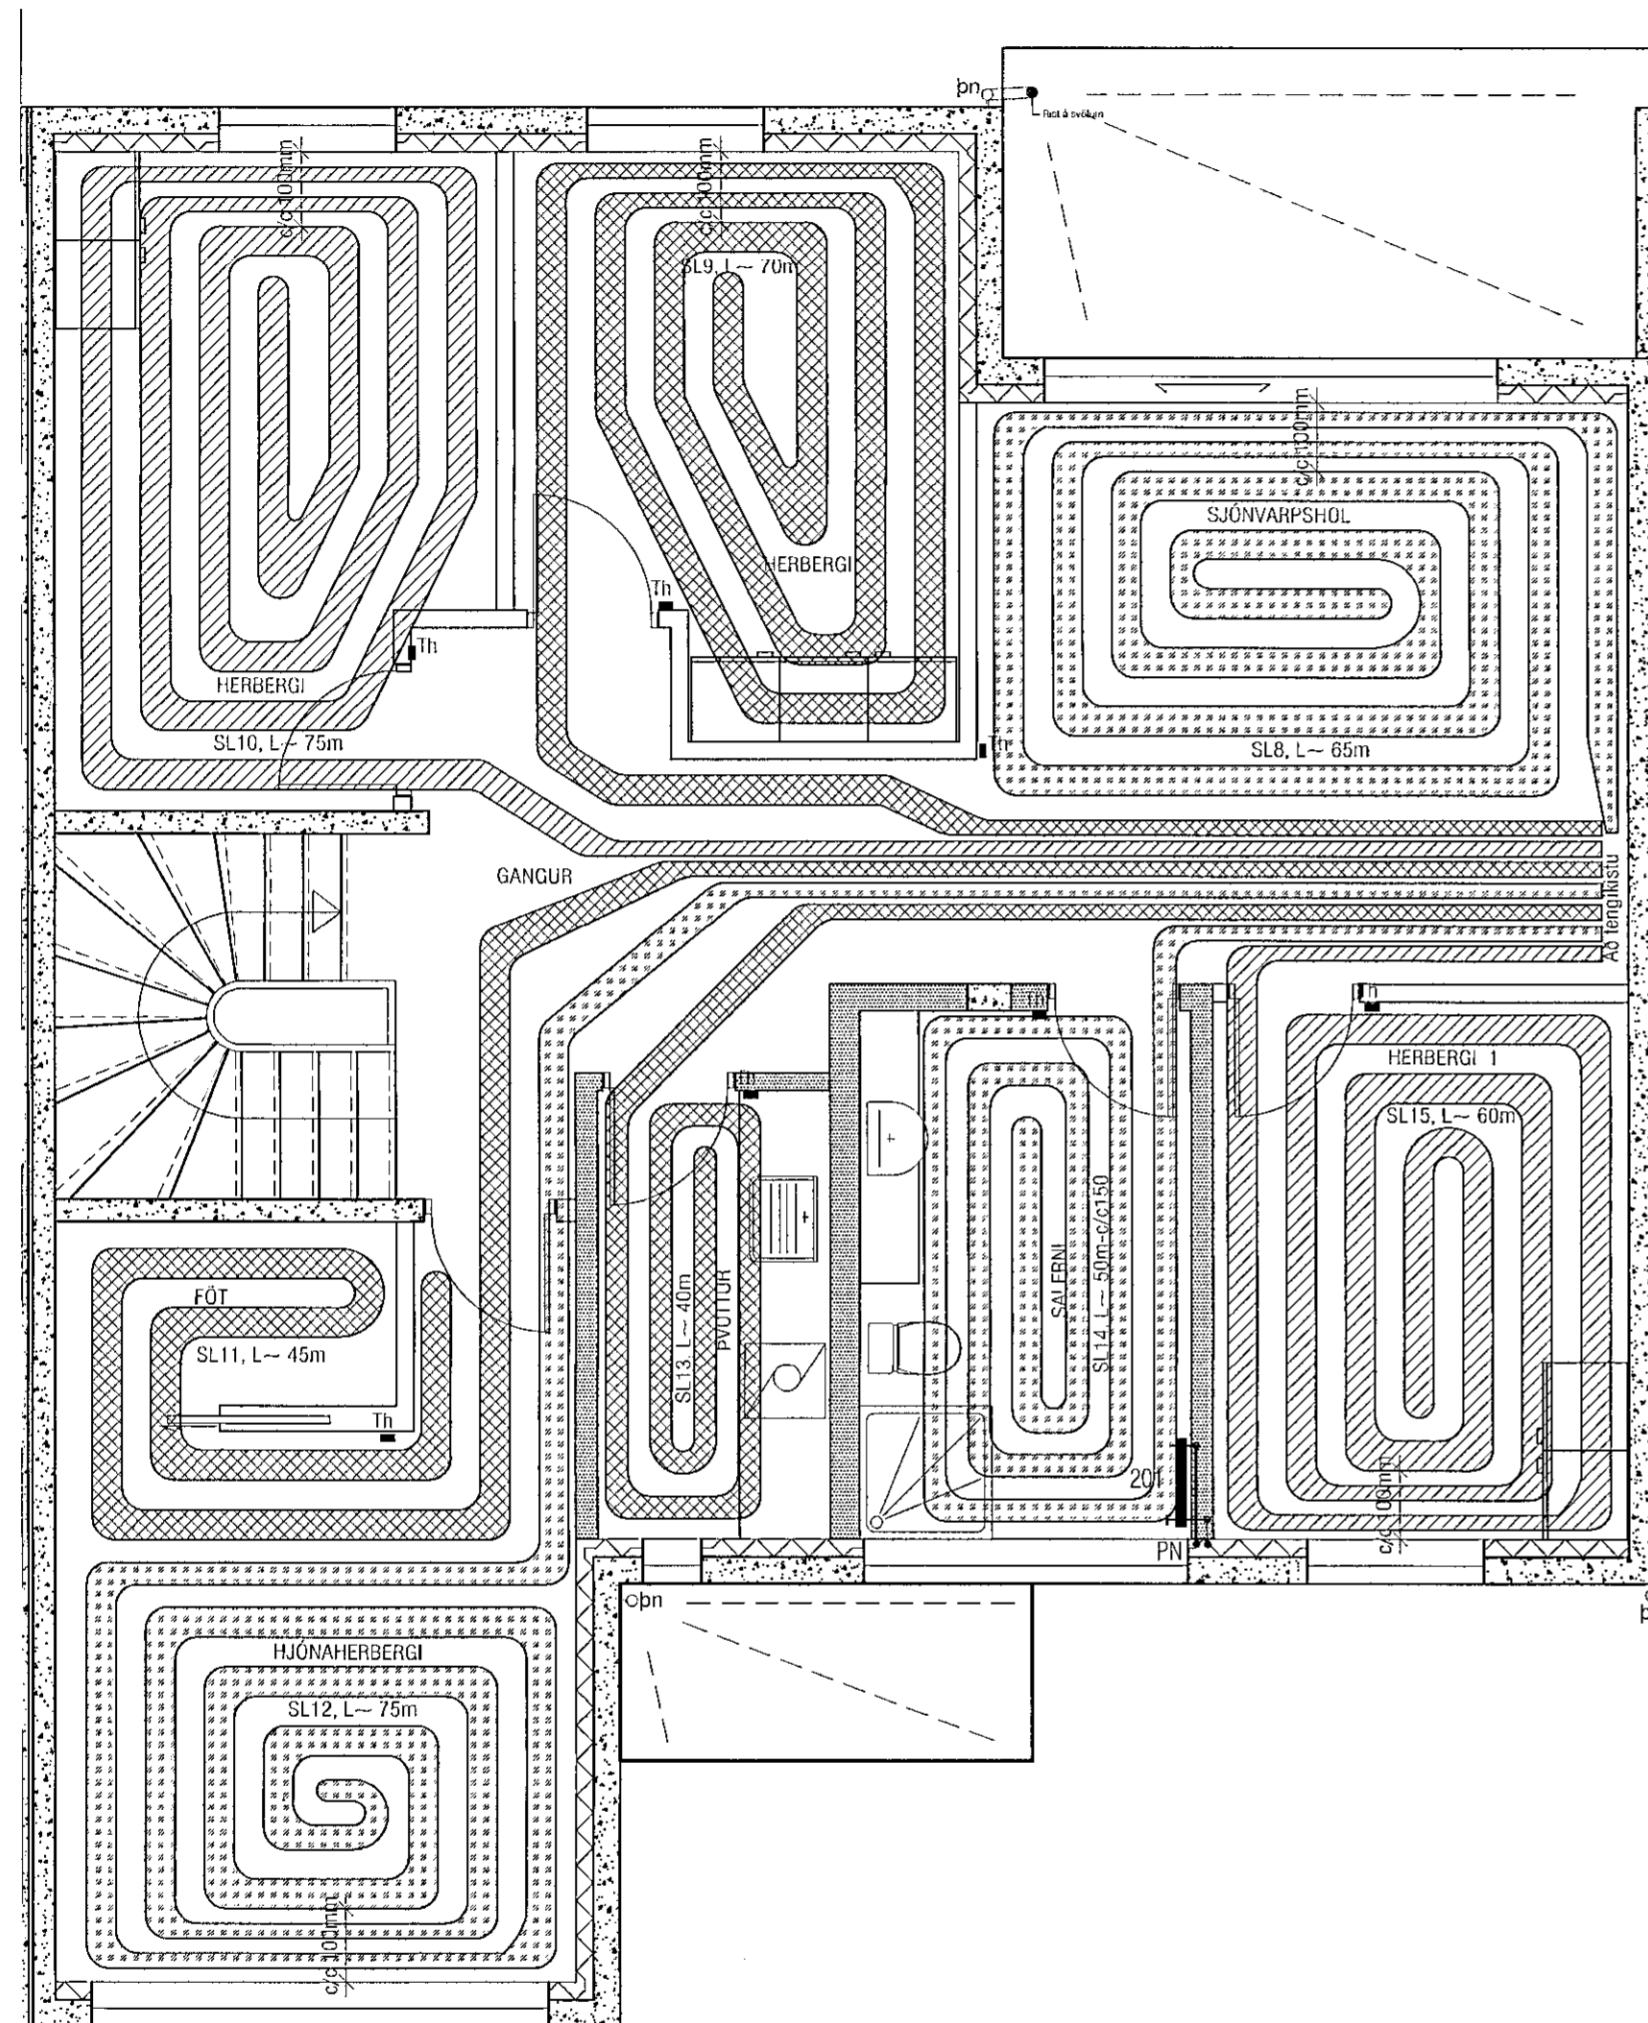

GRUNNMYND 2. HÆÐ

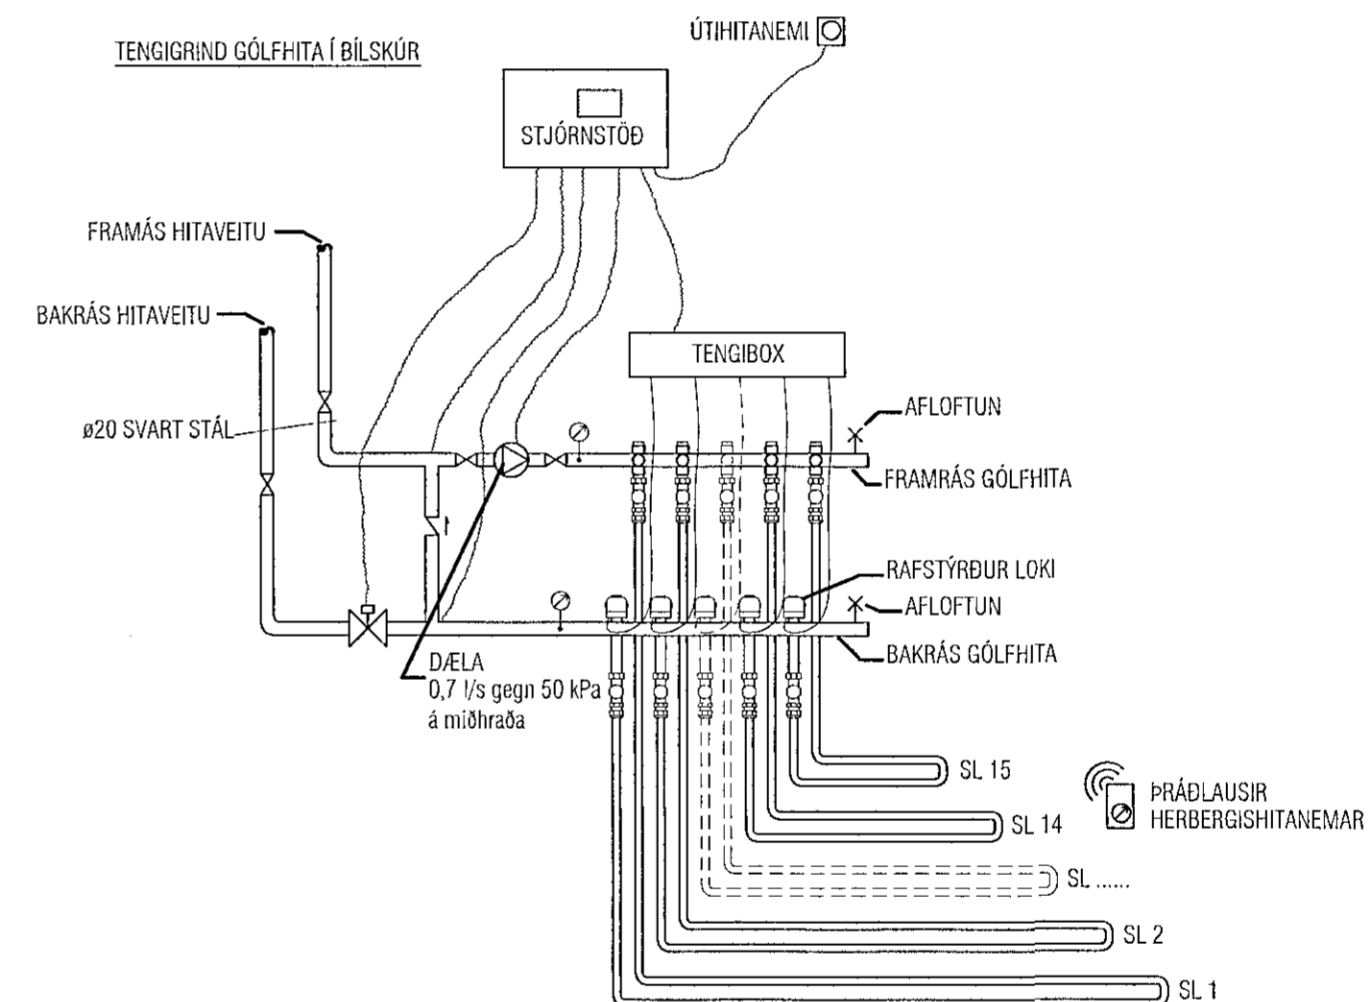

Breyting 15.07.2014
 Ofn á 2.hæð færður til og þétting á slaufum

| | | | |
|---|--------------------------|---|---|
| VEKTOR -hönnun og ráðgjöf- Akralind 6, 201 Kópavogi. | | Sigurður Halsteinsson byggingateknifræðingur Kl. 030859-7749 sími: 554-6650 fax: 554-6669. | DREKAVELLIR 58, HAFNAFIRÐI HITALAGNIR GRUNNMYND 2.HÆÐ |
| Teikn. nr. _____ Samþykkt _____ | Dags. _____ Br. _____ | Ekki tekið tillit til Dags. _____ Br. _____ | Hæðnað _____ Teiknað _____ |
| Dagsetning 04.03.'08 | Verk nr. A-06-12-65 | Mælikvarði 1:50 | Teikn. nr. L-306 |