



Samþykkt þann  
 06. ágú. 2014  
 Byggingafulltrúinn í Hafnarfirði  
 F.h. Hröfur S. Gunnlaugsson

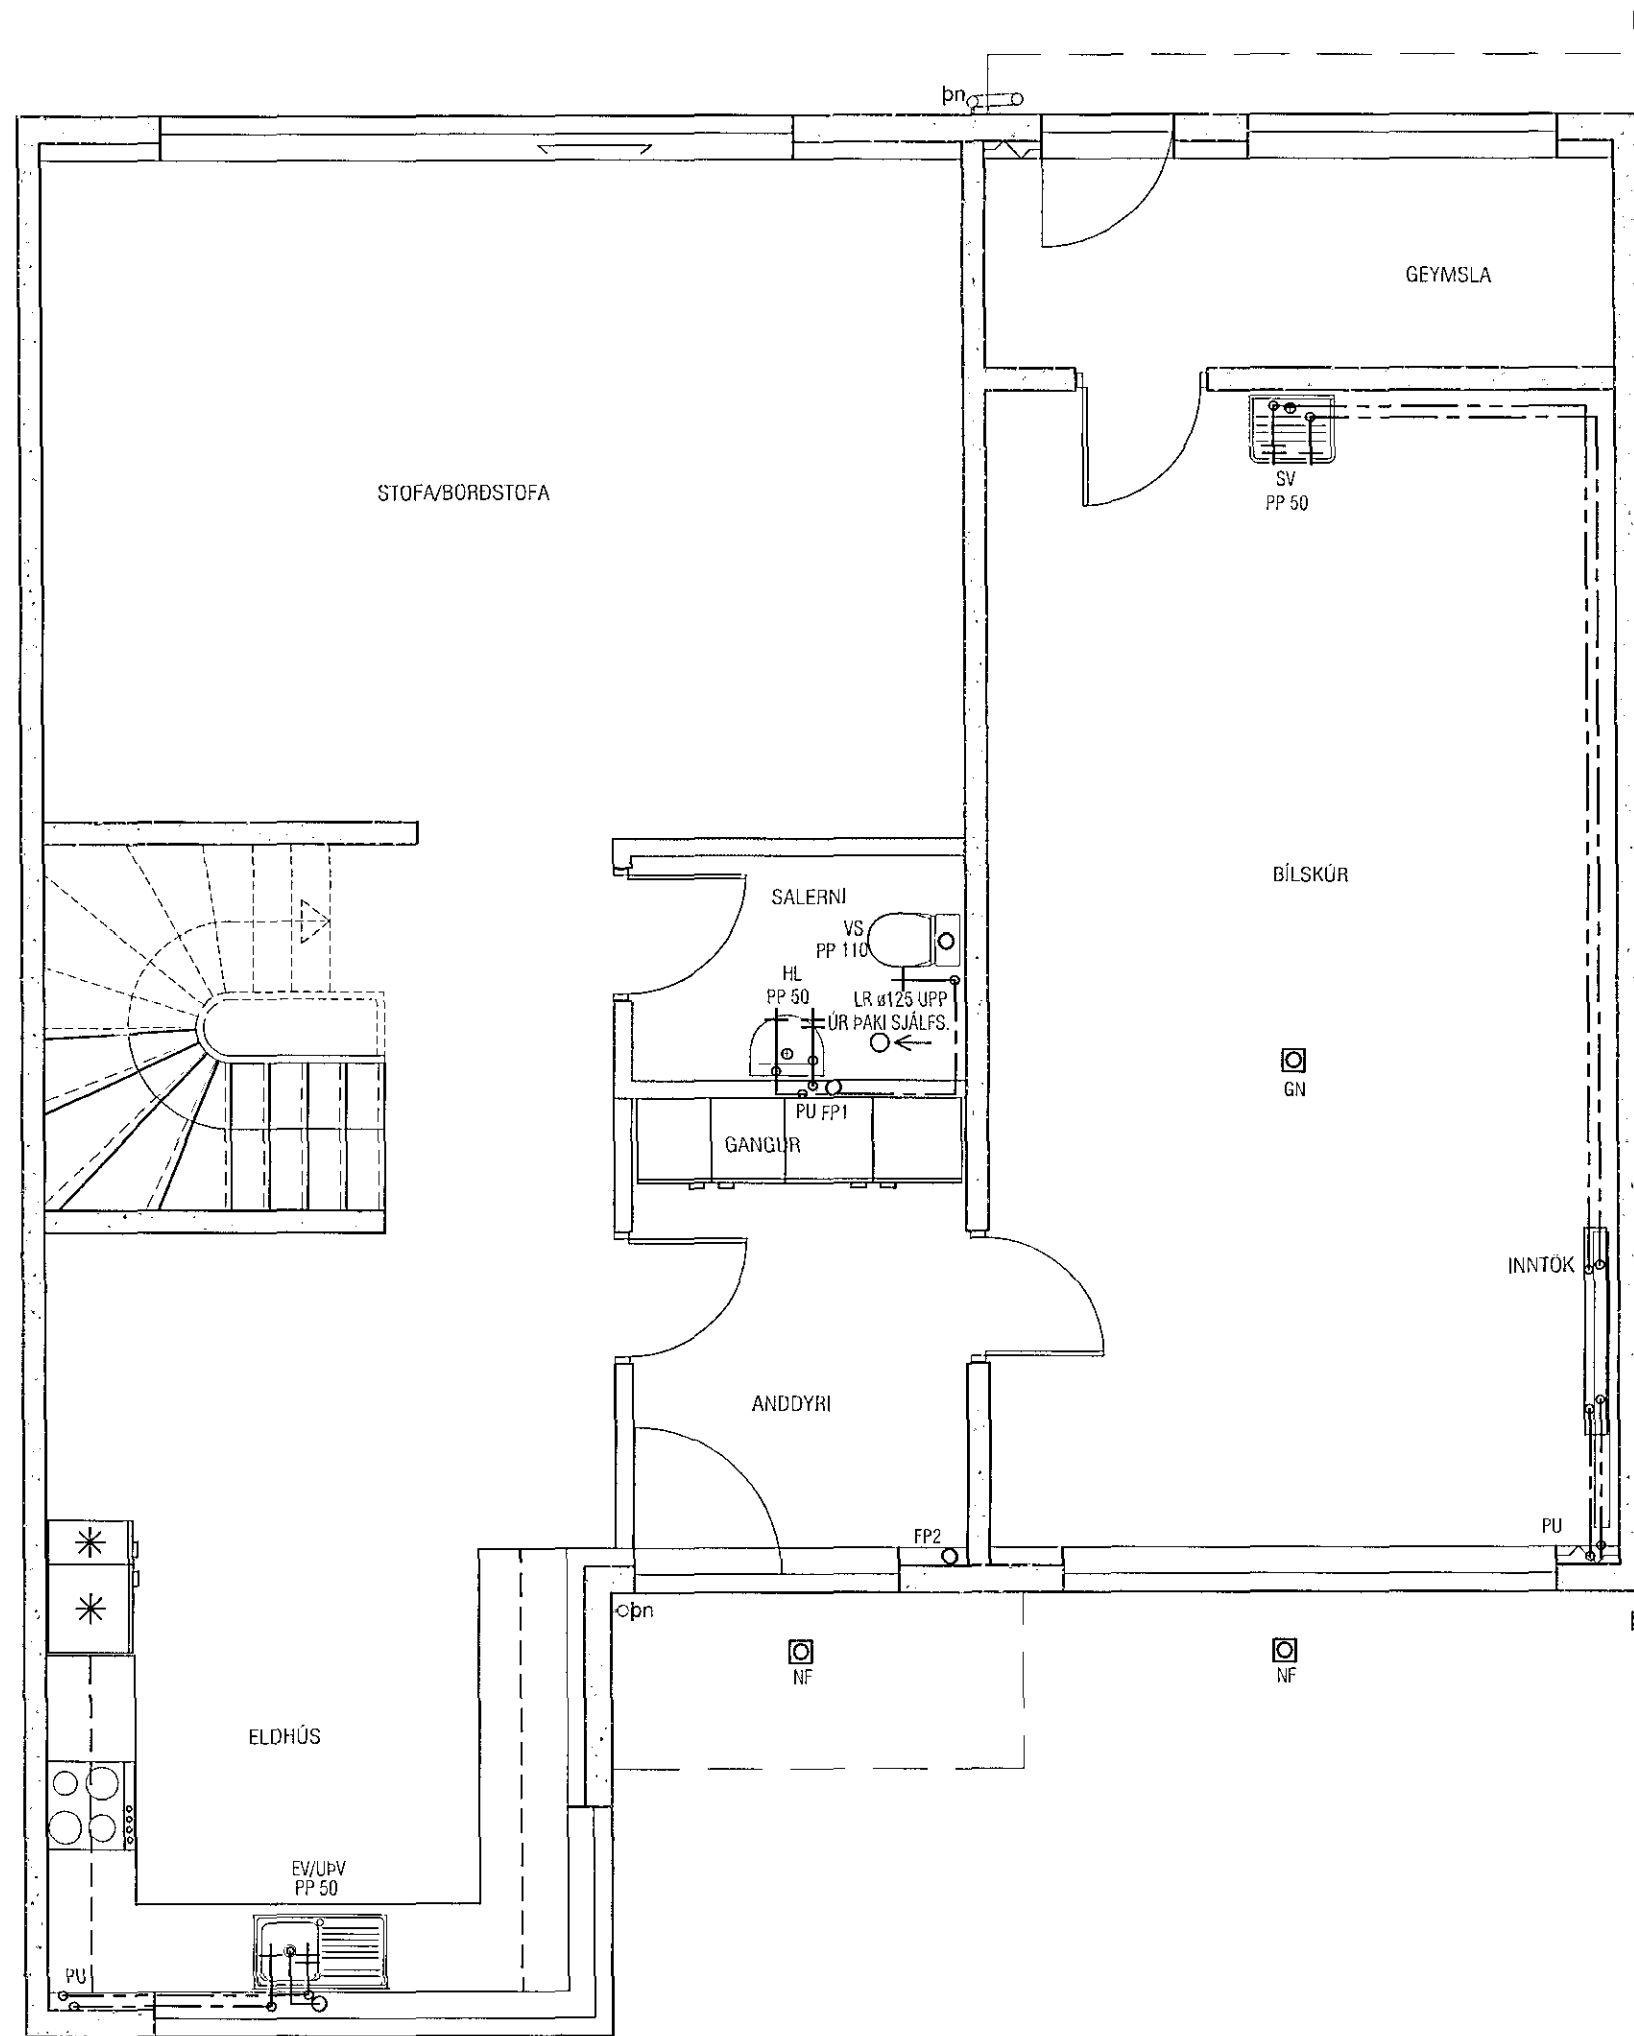

Grunnmynd 1.hæð

ATH!  
 Stærð og nákvæm staðsetning á götum fyrir frárennslis, neysluvatns-og hitalagnir skal ákvarða í samráði við eiganda og pípara.

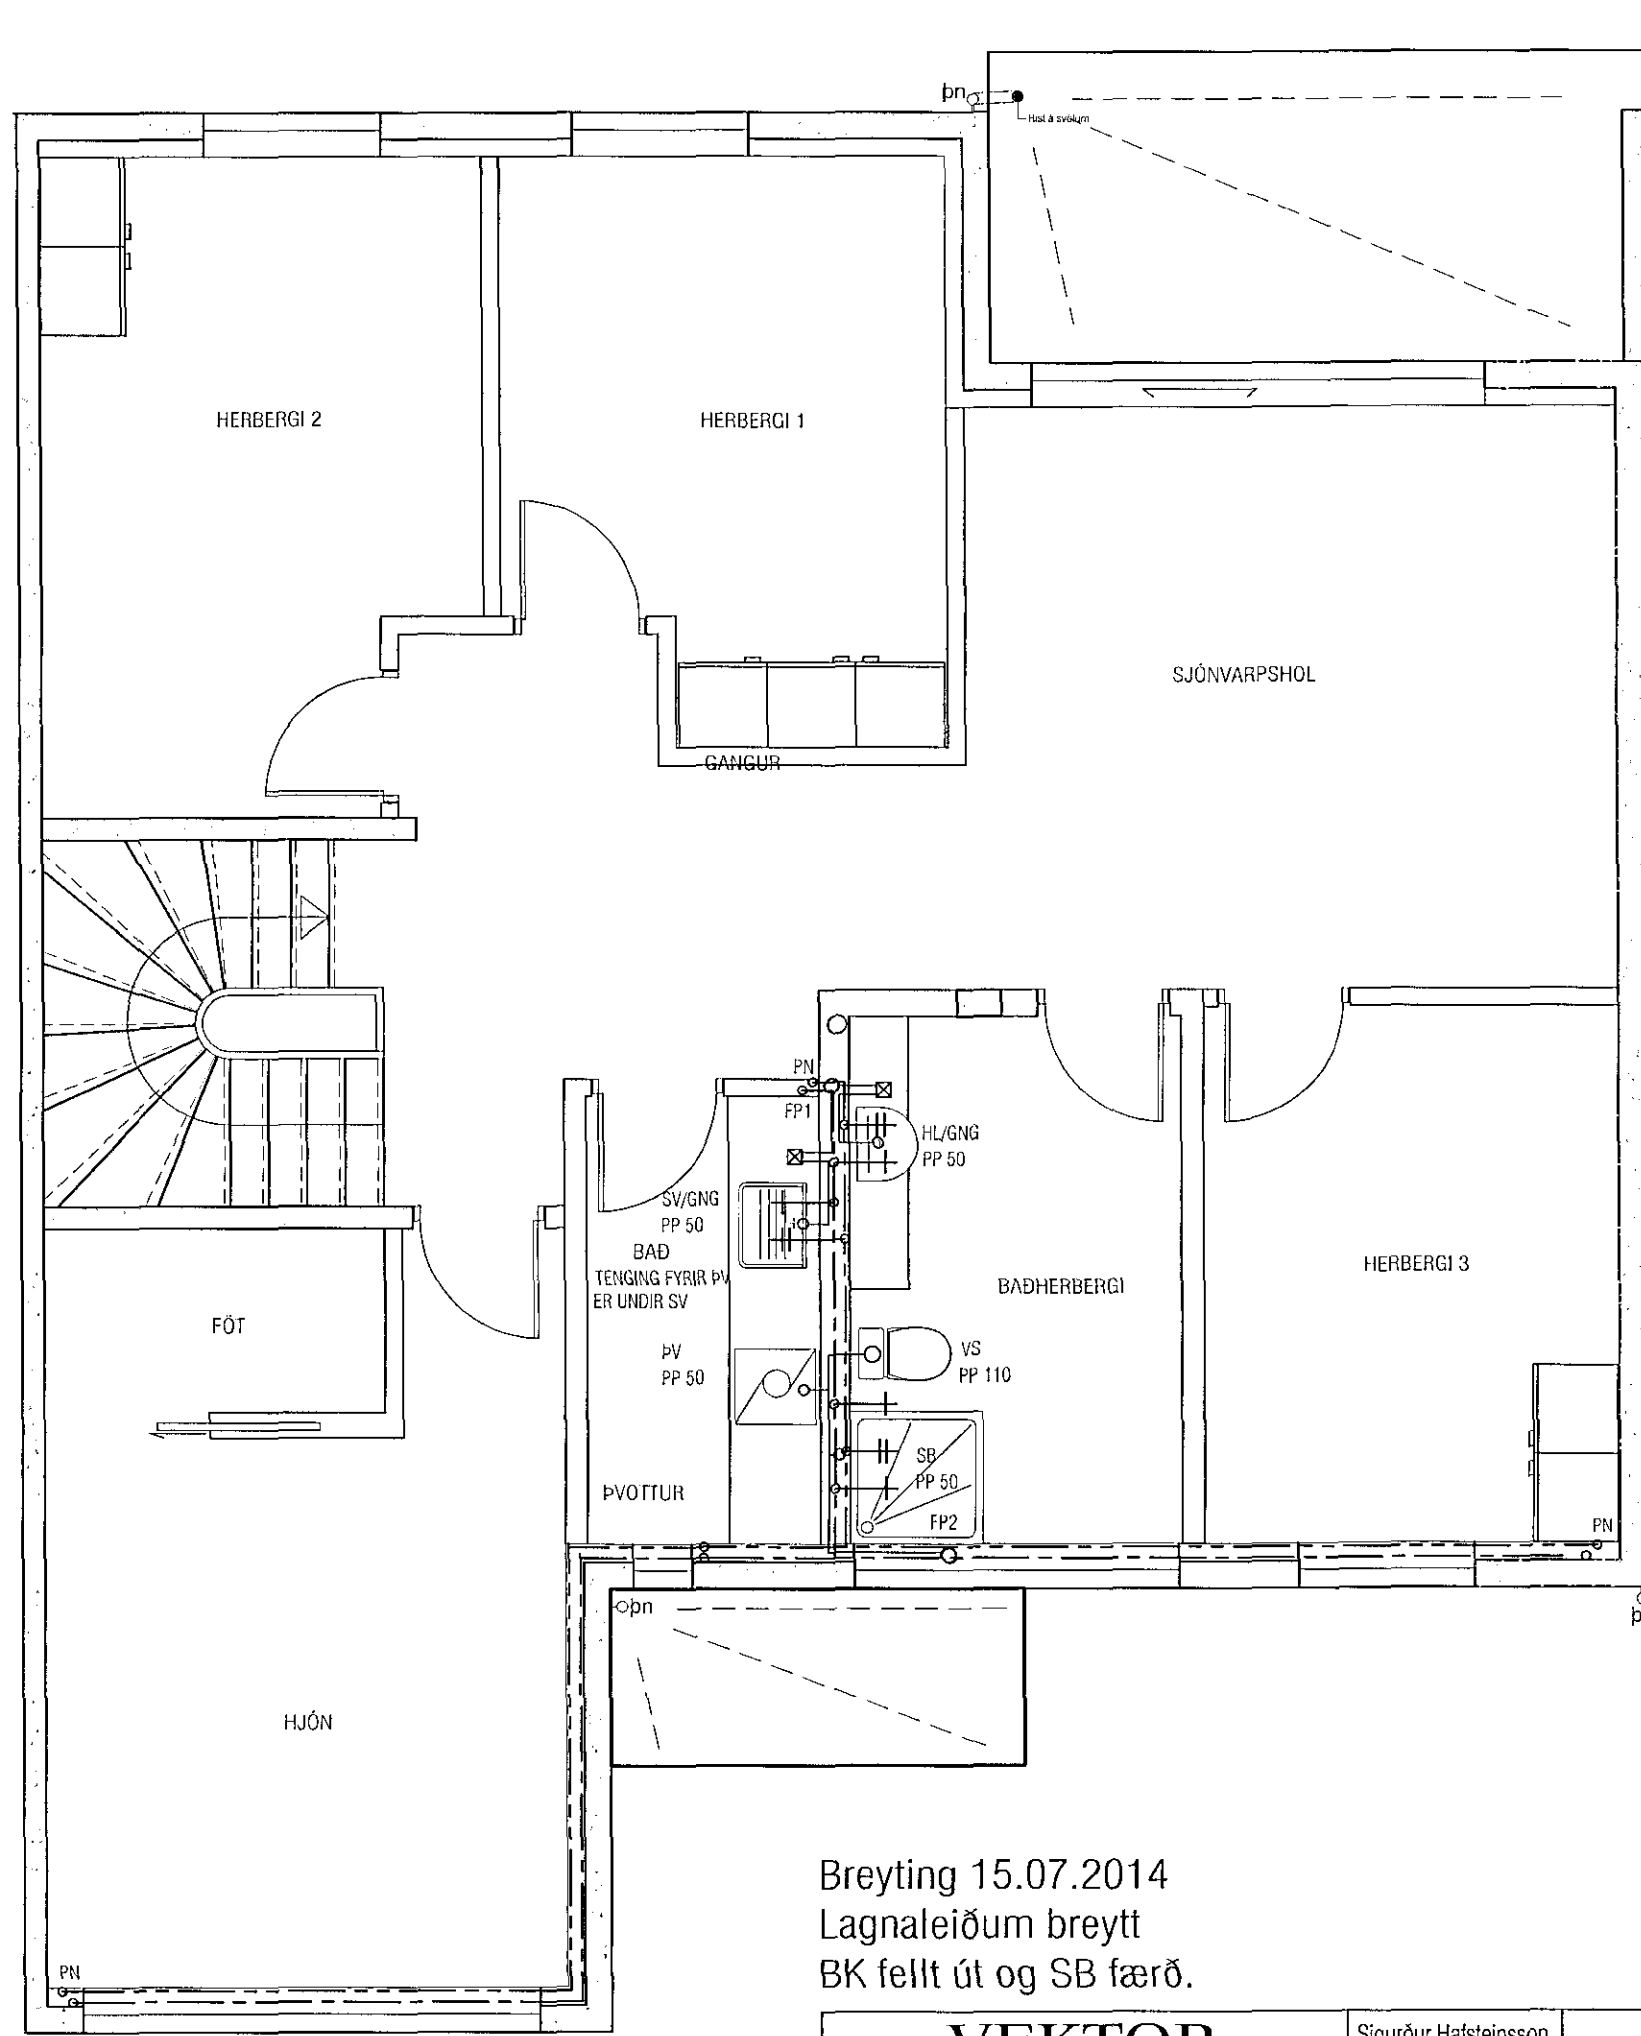

Grunnmynd 2.hæð

Breyting 15.07.2014  
 Lagnaleiðum breytt  
 BK fellt út og SB færð.

<b>VEKTOR</b> -hönnun og ráðgjöf - Nýbýlavegi 6, 200 Kópavogi.		Sigurður Hafsteinsson byggingatæknifræðingur Kl. 030669-7749 sími: 554-6660 Fax: 554-6669.	DREKAVELLIR 58, HAFNARFIRÐI
			ÞRIFALAGNIR GRUNNMYND 1. & 2.HÆÐ
Teikn. nr.	Dagsetning	Br.	Dags.
Samþykkt			
		Hannað   Teiknað	
		EK   SM	
Dagsetning		Verk nr.	Mælifræði
04.03.2008		A-06-12-65	1:50
		Teikn. nr.	L-205