


Grunnmynd 1.hæð

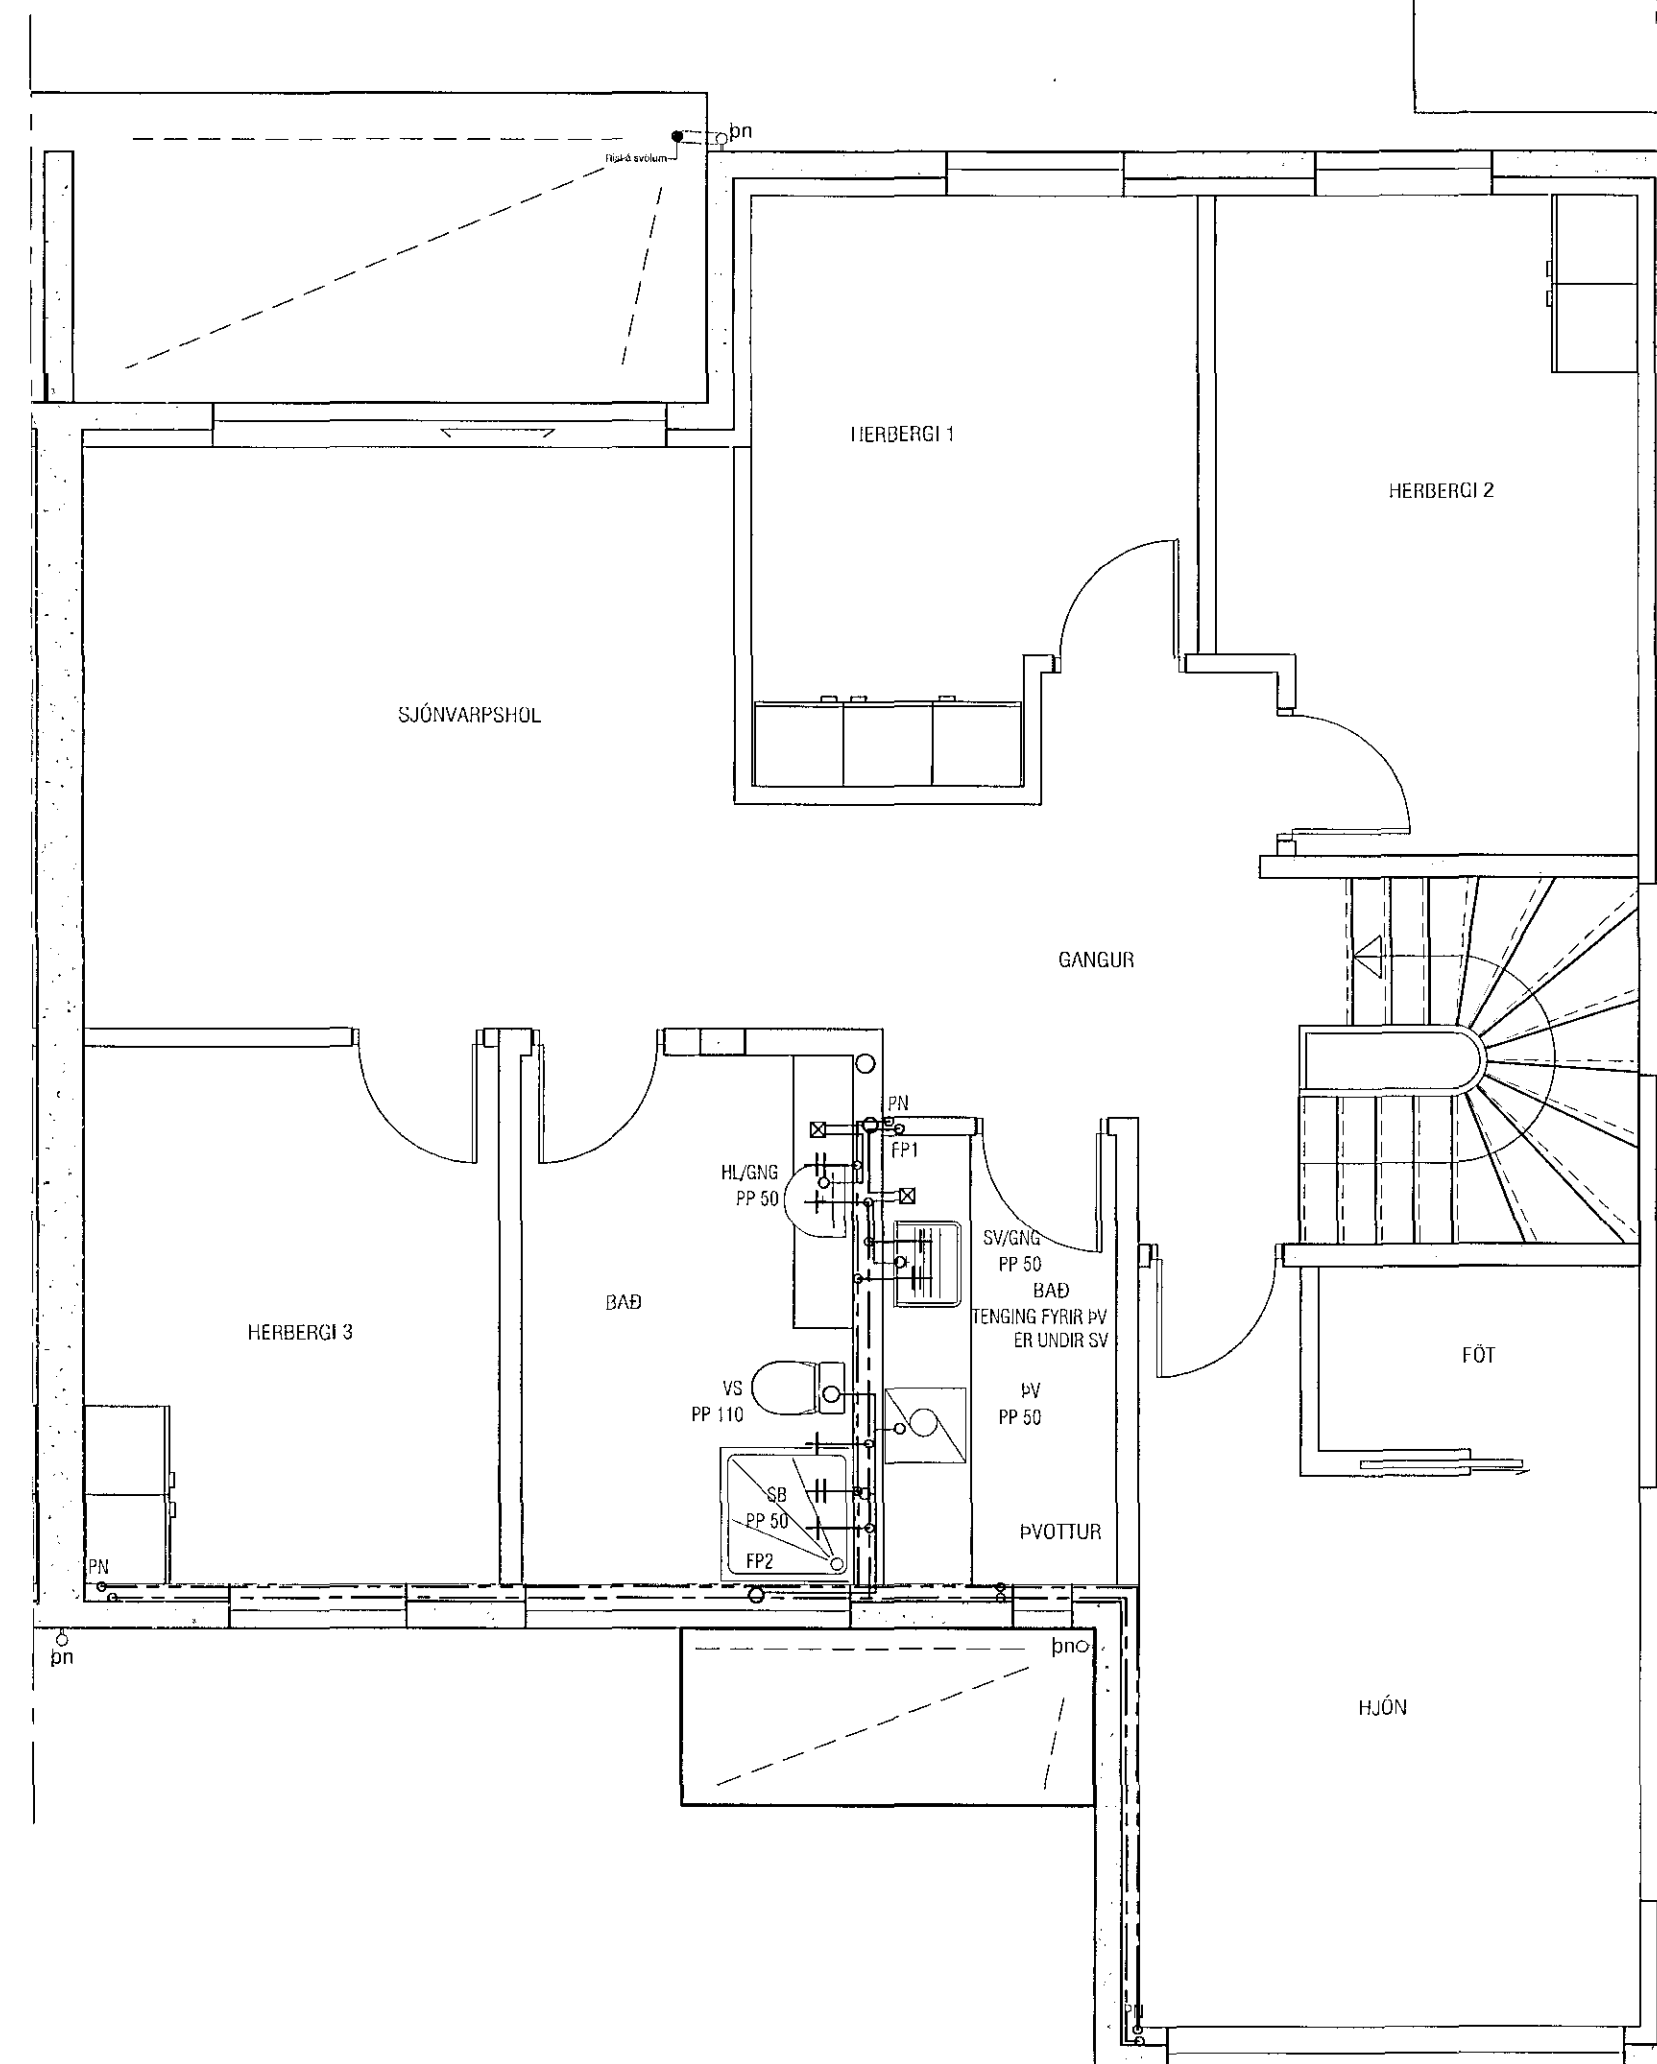

Grunnmynd 2.hæð

ATH!  
Stærð og nákvæm staðsetning á götum fyrir frárennslis, neysluvatns-og hitalagnir skal ákvarða í samráði við eiganda og pípara.

Breyting 15.07.2014  
Lagnaleiðum breytt  
BK fellt út og SB færð.

<b>VEKTOR</b> - hönnun og ráðgjöf - Nýbýlavegi 6, 200 Kópavogi.		Sigurður Hafsteinsson Byggingateknifræðingur Kt. 030859-7749 Sími: 554-6650 fax: 554-6669.	DREKAVELLIR 60, HAFNARFIRÐI ÞRIFALAGNIR GRUNNMYND 1. & 2.HÆÐ
Teikn. nr.	Tilvisun á teikningu	Br.	Dags.
Samþykkt	<i>[Signature]</i>		
Hannað	EK	Teiknað	SM
Dagssetning	04.03.2008	Verk nr.	A-06-12-65
		Mælikvarði	1:50
		Teikn. nr.	L-207