


GRUNNMYND 2. HÆÐ

Samþykkt þann
 07. ágú. 2014
 Byggingafróinn í Hafnarfirði
 Fh. Hröfur S. Gunnlaugsson

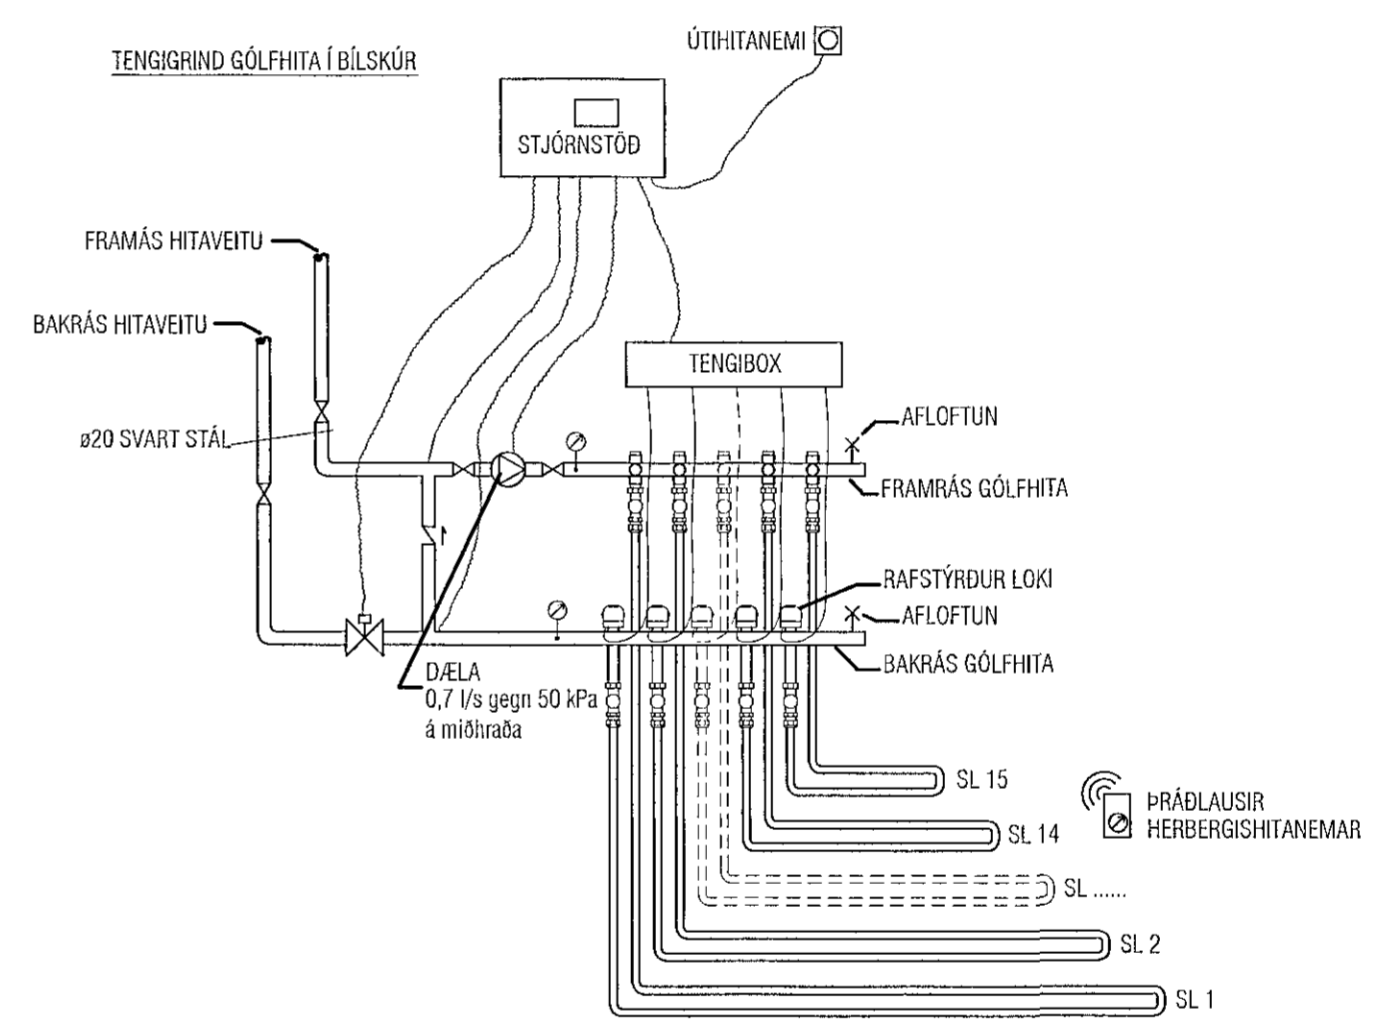

Breyting 15.07.2014
 Ofn á 2.hæð færður til og þétting á slaufum

VEKTOR - hönnun og ráðgjöf - Akralind 6, 201 Kópavogi.		Sigurður Hafsteinsson byggingateknifræðingur Kt. 030859-7749 sími: 554-6650 fax: 554-6669.	DREKAVELLIR 60, HAFNAFIRÐI
Teikn. nr. Samþykkt	Tilvisun á teikningu	Br. Dags.	HITALAGNIR GRUNNMYND 2.HÆÐ
		Hannað Teiknað	
Dagsetning	Verk nr.	Málkvarði	Teikn. nr.
04.03. '08	A-06-12-65	1:50	L-308