



15 AUG 2014

Fh. Sigurður Steinar Jónsson

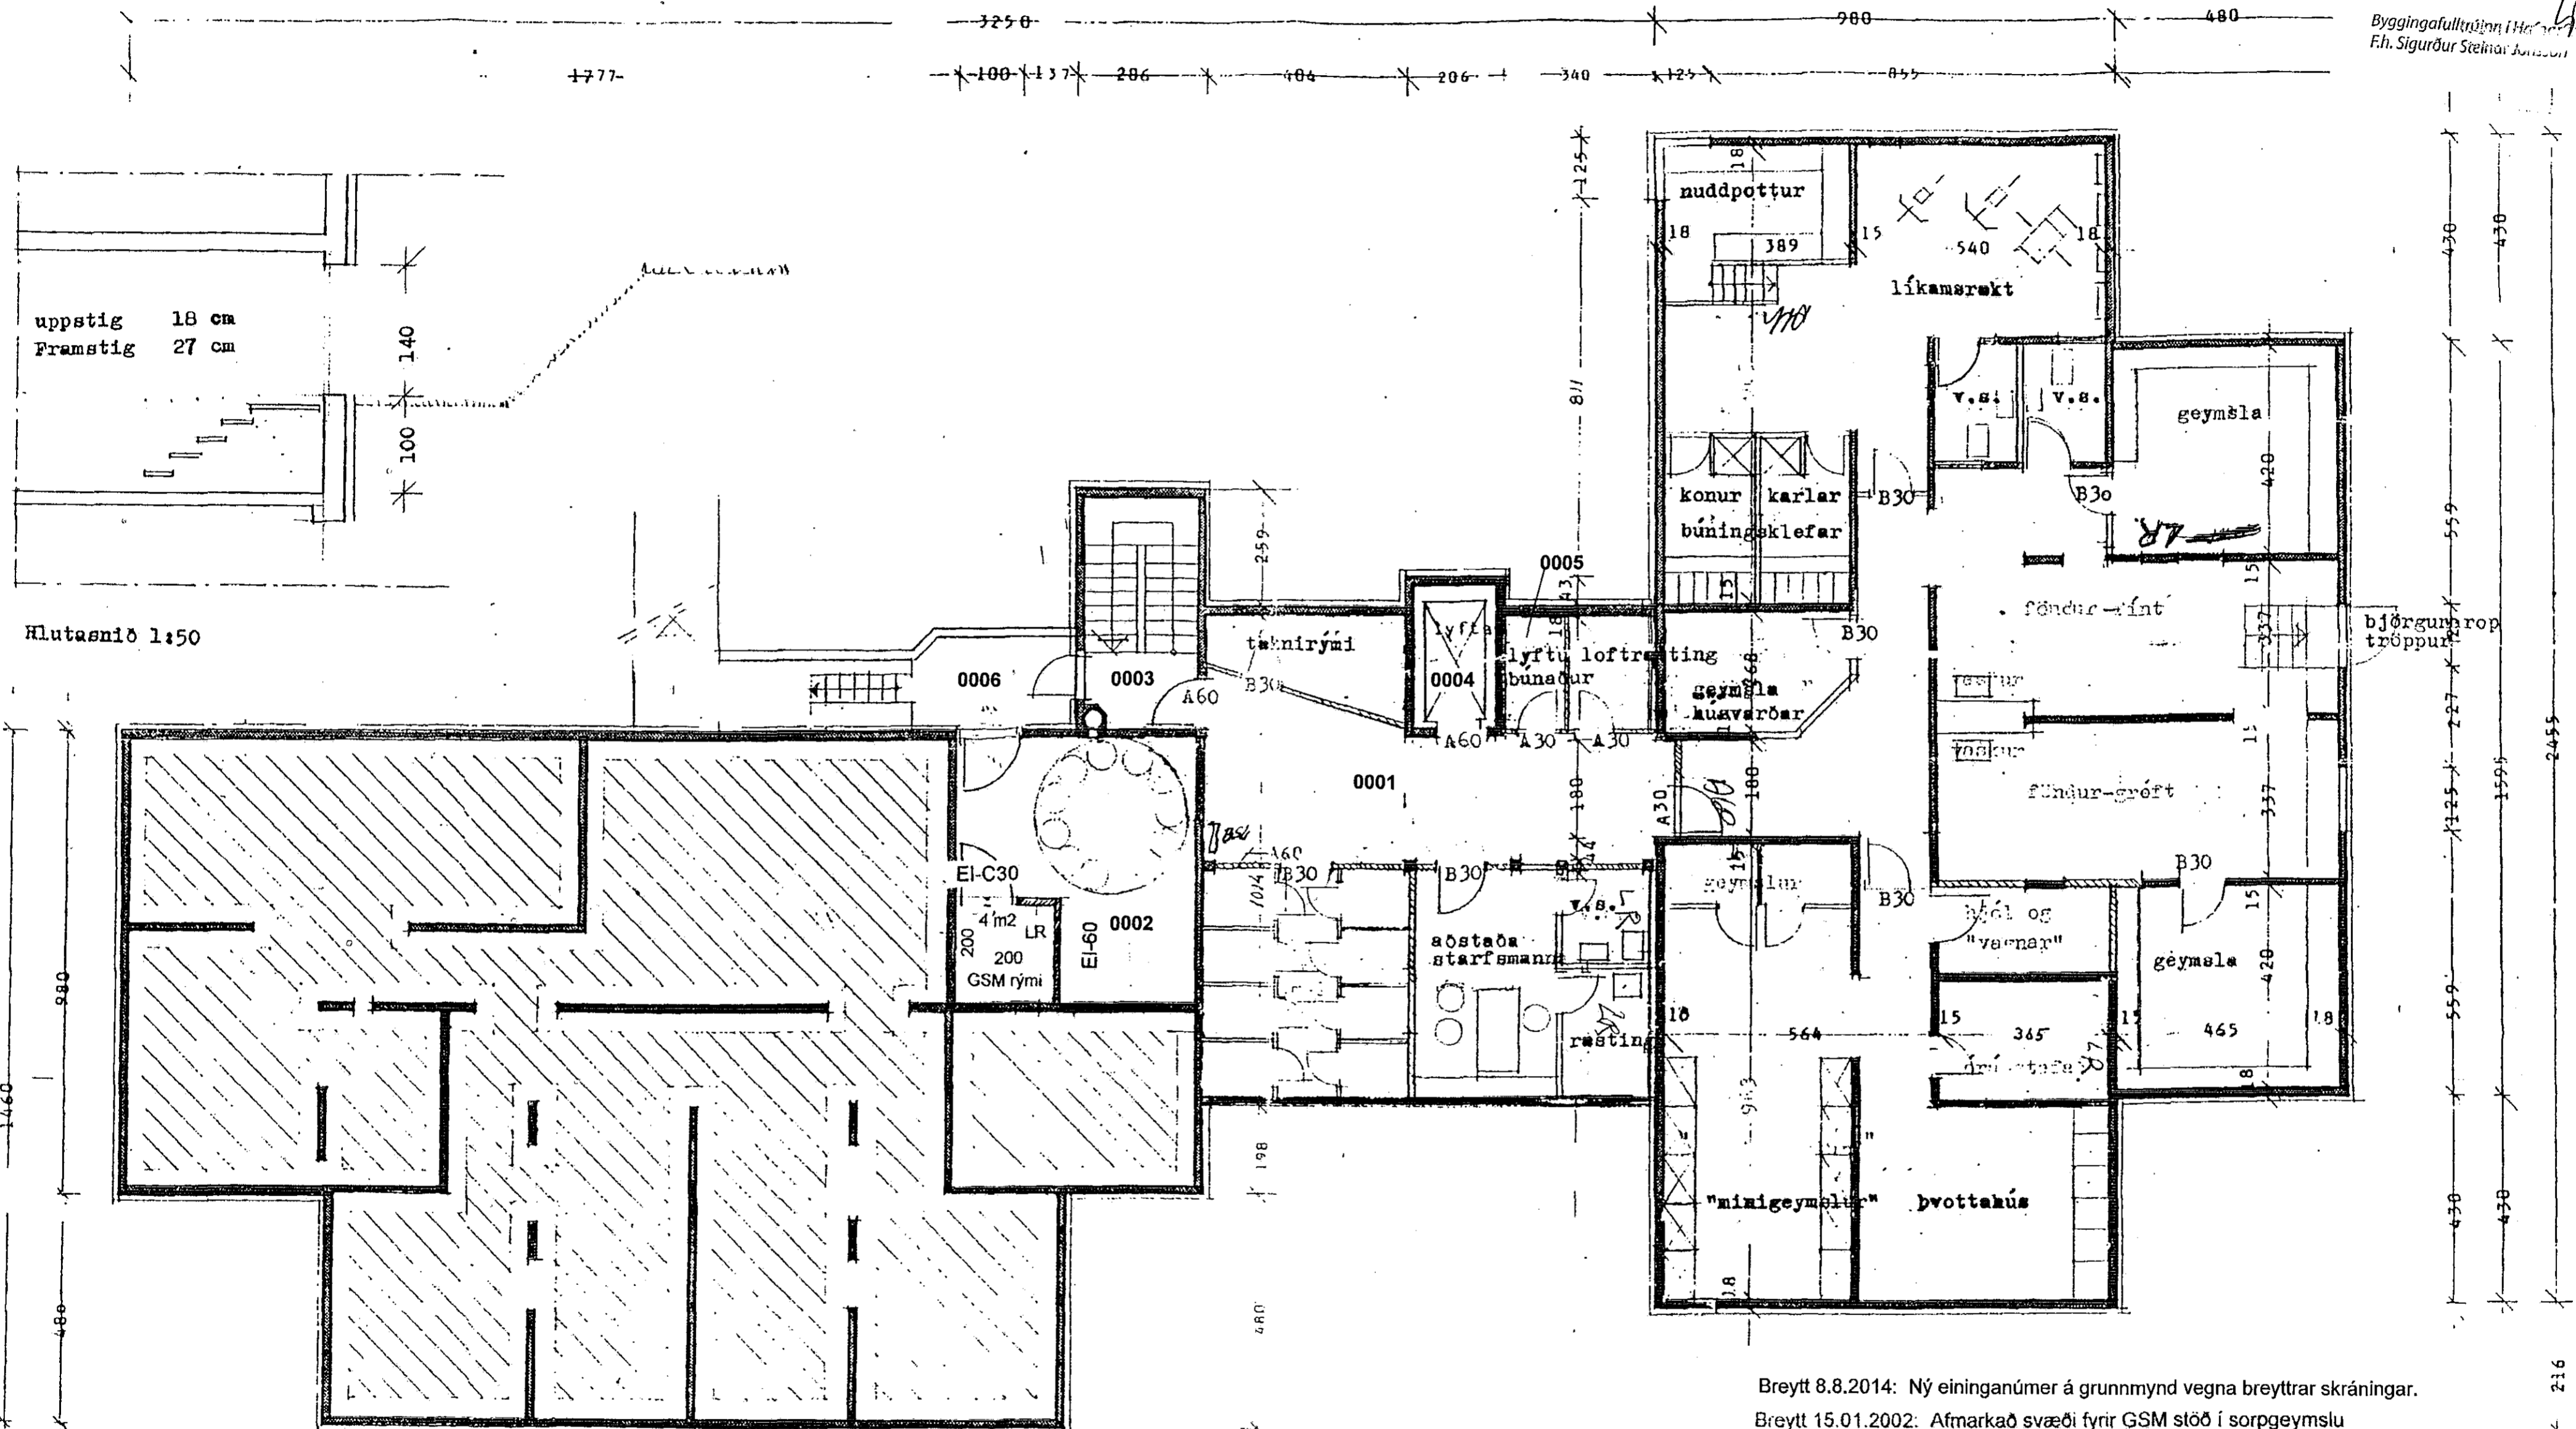


Breytt 8.8.2014: Ný einingarnúmer á grunnmynd vegna breyttrar skráningar.
Breytt 15.01.2002: Afmarkað svæði fyrir GSM stöð í sorpgeymslu

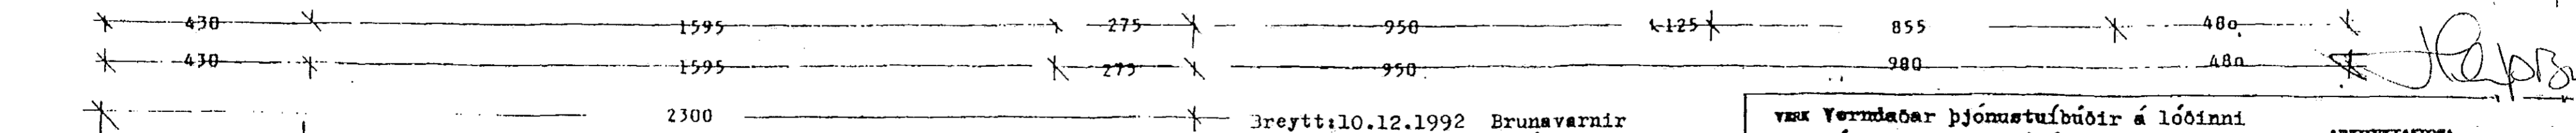

Breytt: 10.12.1992 Brunavarnir
samskipt fundi Brunamálastofnunar
16.04.1993 : Tröppu við björgunarloft breytt samskipt fyrirmælum
byggingafulltrúaembættisins í Hafnarfirði

KPMI Sólvangsvogur 1-4 í Hafnarfirði.
Fyrri áfangi
Grunnmynd kjallara
MÁLKVAFUR : 1:100 DAGS : 06.12.91 TEIKN.: VERK-FEJER.KR.

ARKITEKTASTOFA
FINNS BJÖRGVINSSONAR OG
HILMARS KÖRS BJÖRNSSONAR
ADALSTRÆTI 8
101 REYKJAVÍK
SÍMI 11460
FAX 424505