




Samþykkt þann
27 AUG 2014
 Byggingafulltrúinn í Hafnarfirði
 F.h. Sigurður Steinar Jónsson

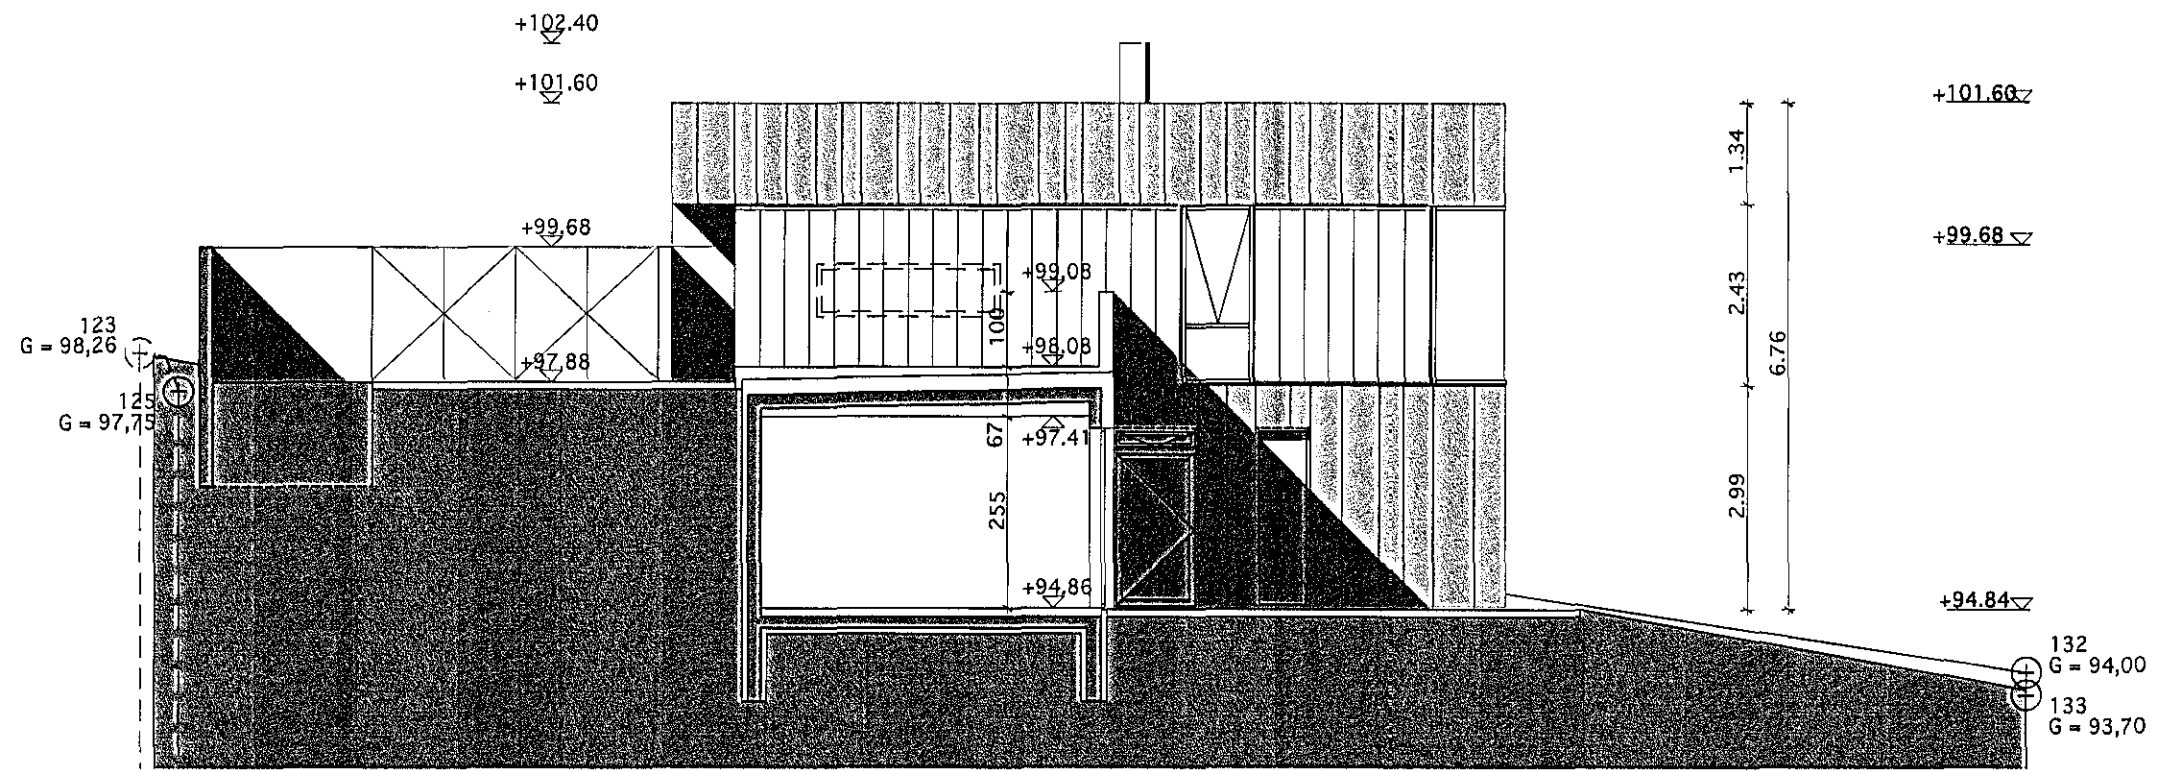

Útlit suður

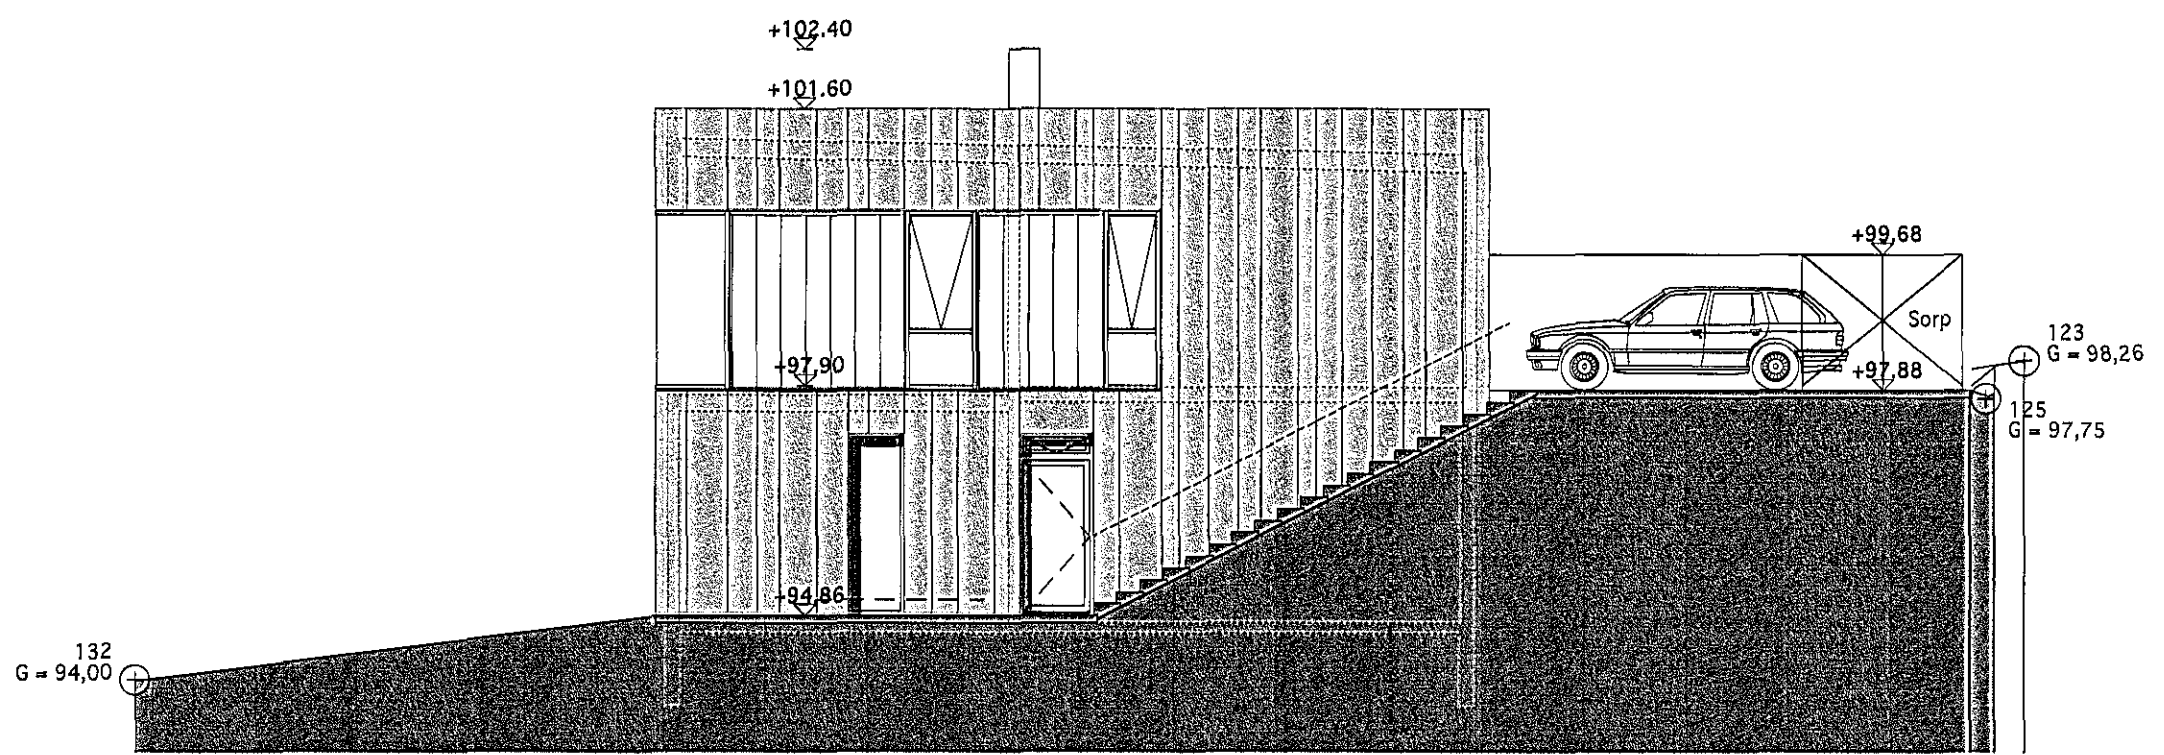

Útlit norður

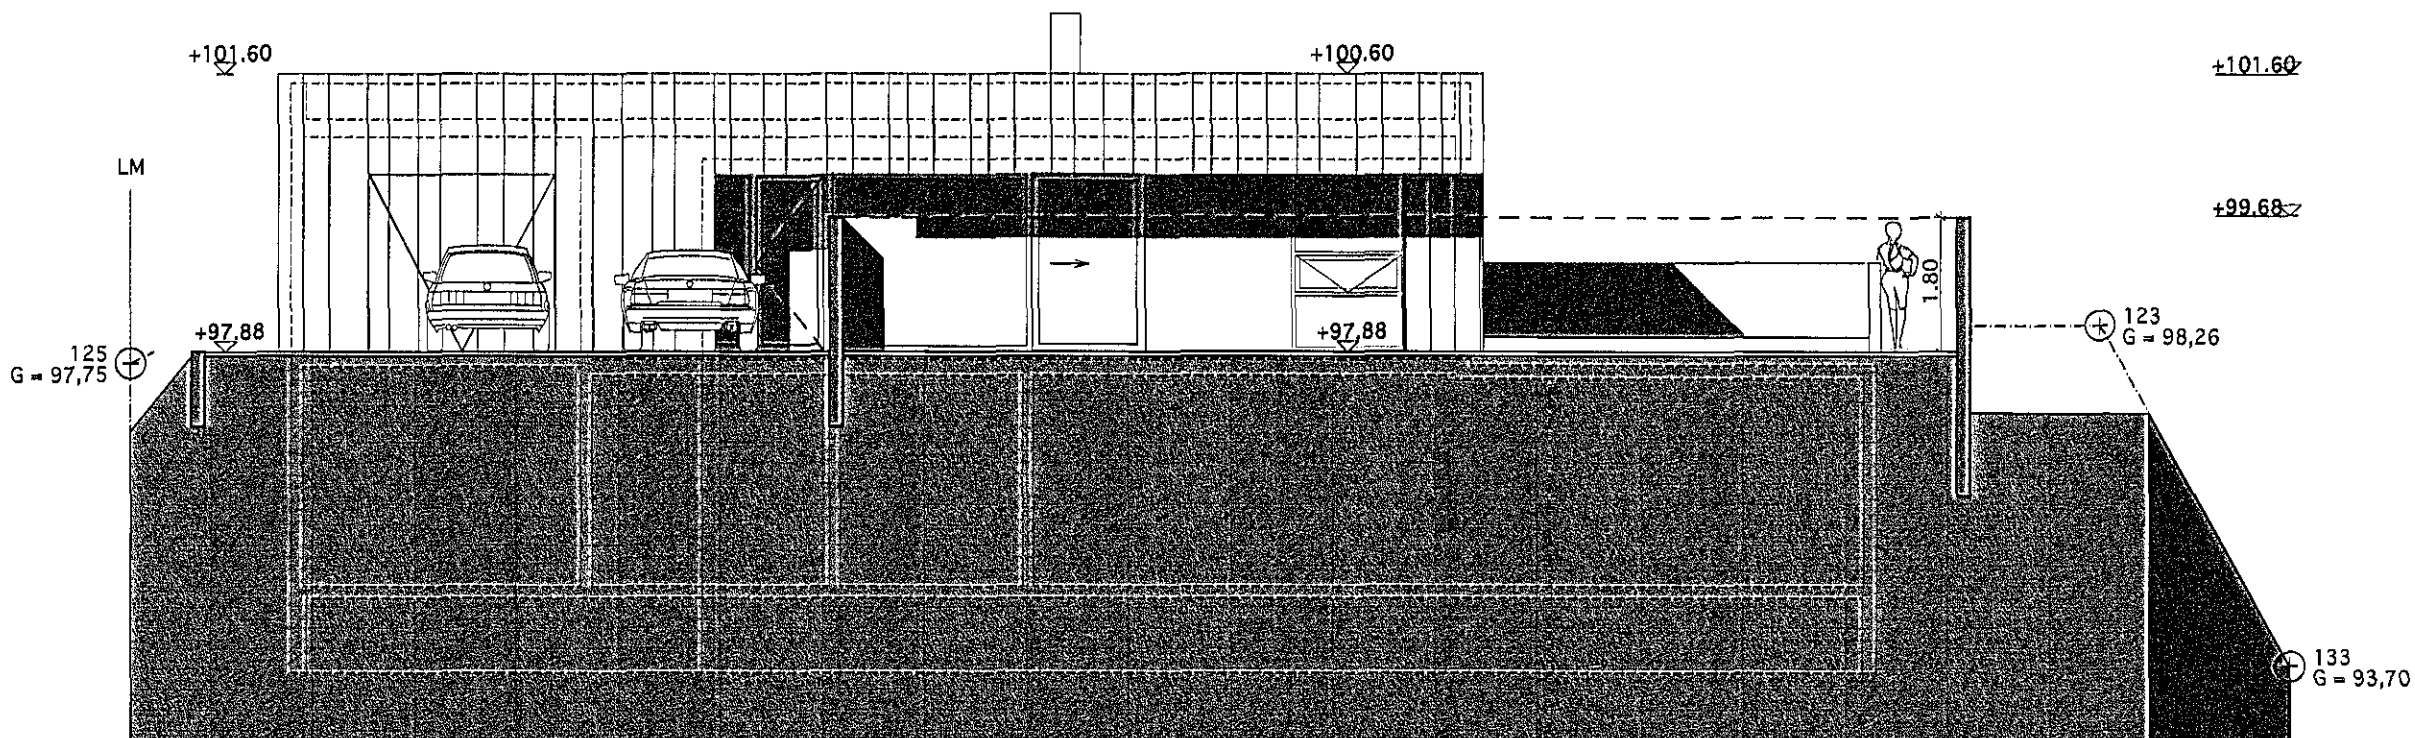


Útlit vestur

- LR** Loftþræsing
GNF Gólfniðurfall
PNF Pakniðurfall
RL Reyklosun
- R** Reykskynjari
- EV** Eldhúsvaskur
HL Handlaug
- PGL** Pakgler
- Brunatexti:**
R Berandi
E Öbrennandi
I Einangrun
C Sjálflokandi
S Reykþétt
90 Tími í min.
HSL Handslökkvitæki
BO Þjögungarop
ÚT Úlgangur
BS Brunaslanga

- Kóti:**
GK Gólfkóti
L Landkóti
G Gangstétt
- Frágengið Gólf
 Kóti frágengið
 Kóti Steypa

- Berandi
 ■ Létt
 - - - Niðurrif

	G
	F
	E
reyndarteikning	19.08.14D
hús minnkað	15.02.10C
afkomnaþæð lækkuð, eyslurhúð & byggingarreið, útlagmylsu aleppt, hækaklæðingur	27.06.08 B
sorpgæymsla, skjólveggr, stækkun grm kjallari, tilf. bygg.	05.02.08 A
BREYTING: ABM.	DAGS: BR:

 

SKÓGARÁS G

nýtt einbýllishús

VERK NÚR: 0666
 DAGS: 18.06.2007
 MKV: 1:100

PK - ARKITEKTAR
 Pálmar Krismundsson, Kennitala: 680504-2880
 Hólabátún 12, Reykjavík 105, Ísland
 Sími: 551 8050 Fax: 551 8077 Netfang: pk@pk.is www.pk.is

Eyvindur Guðmundsson, kennitala: 180480-5569
 Víðheimína Jónsdóttir, kennitala: 200479-5059
 Beilavallir 6, Hafnarfjörður 221, Ísland
 Sími: 5174322, Fax: -, Netfang: eyvindur@kbbanki.is

PÁLMAR KRISTJÓNSSON ARKITEKTY