


Frárennislagnir í grunnni, grunnmynd mkv. 1:50

1:20‰

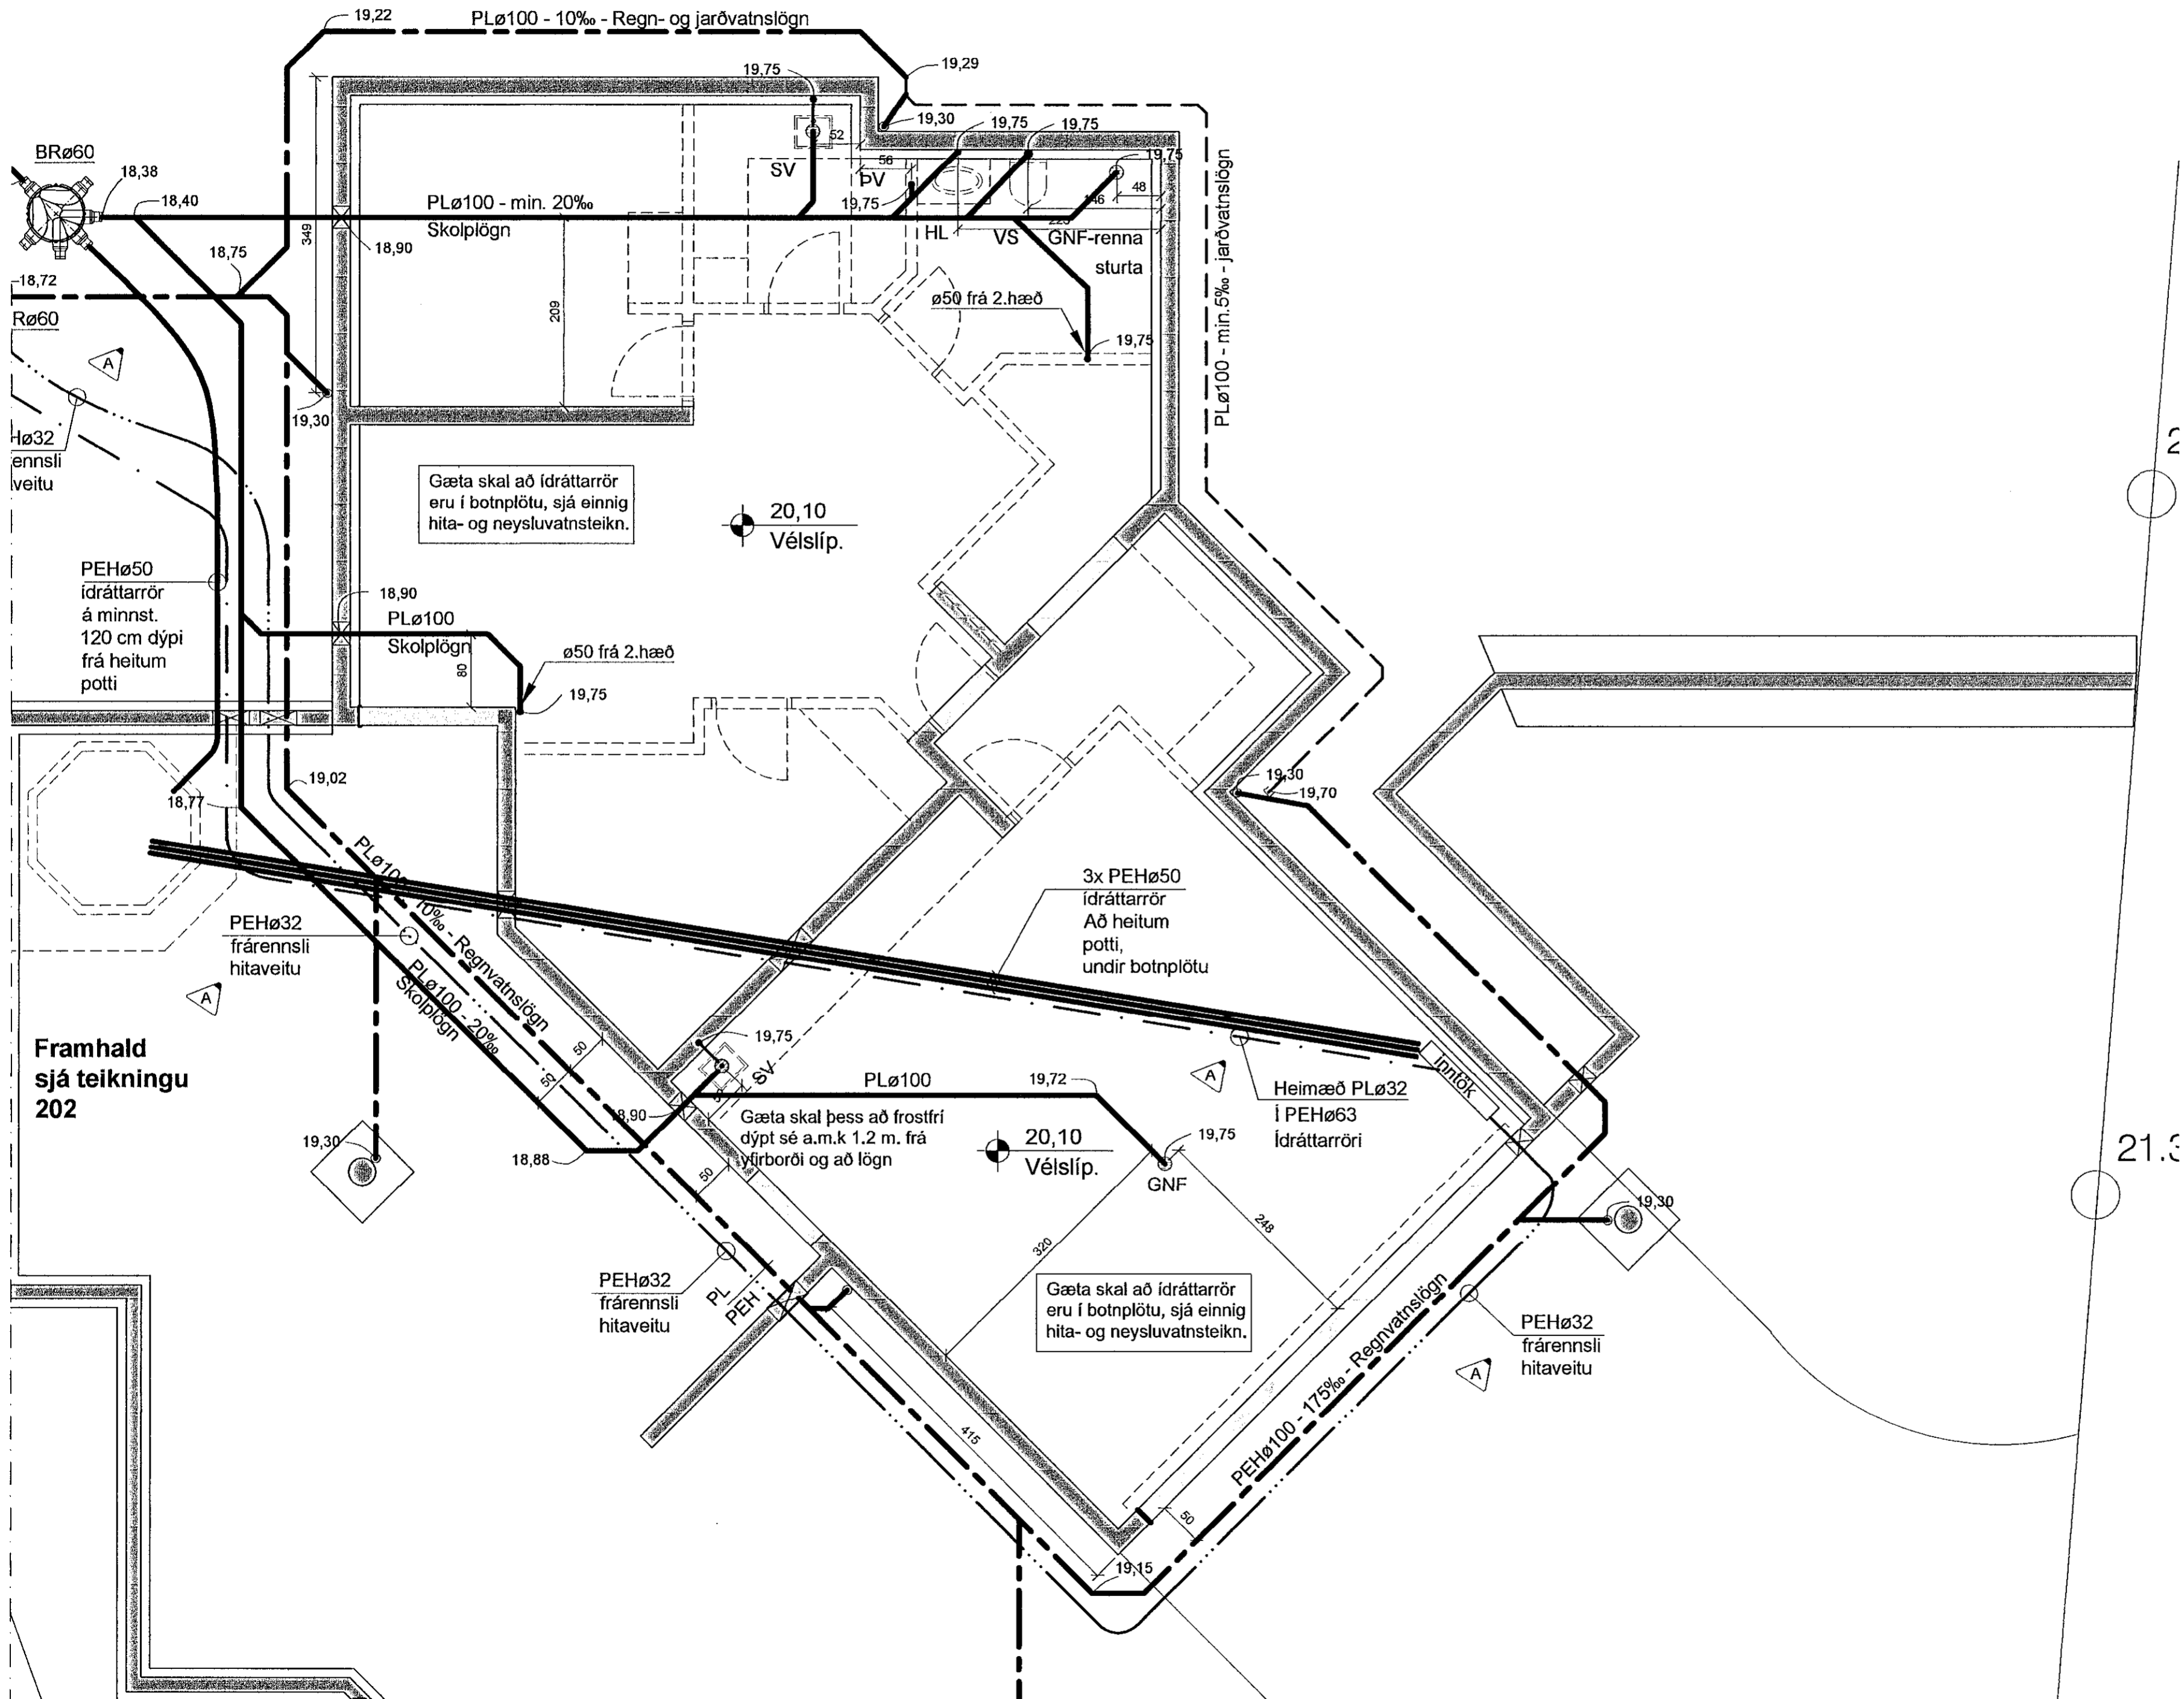

Sampykkt þann
04.05.2014
Byggingafultrúinn í Hafnarfirði
Fh. Hrólfur S. Gunnlaugsson

Skýringar:

- EV Eldhúsvaskur
- UP Uppþvottavél
- HL Handlaug
- BK Bækur
- Sturta Sturta
- VS Vatnssalerni
- PV Þvottavél
- SV Skolvascur
- GNG Gólfniðurfall með gegnumrennsli
- PN Þakniðurfall

Skýringar:

Þar sem lagnir fara í gegnum sökkul skal setja gat:
Rör : ø100 = Gat 250x250mm

Skýringar:

Skolplögn ø100 PL, PVC plaströr ø100 mm í þvermál
Skolplögn ø100 PEH, plaströr ø100 mm í þvermál
Regnvatnslögn ø100 PL, PVC plaströr ø100 mm í þvermál
Regnvatnslögn ø100 PEH, plaströr ø100 mm í þvermál
Frárennsli hitaveitu PEH plaströr ø32
Hlíðarrör (ídráttarrör) fyrir kaldavatnshelmæð ø75, PEH plaströr
Hitaveituhelmæð

Framhald
sjá teikningu
202

Breyting A: 28.8.2014 - Tenging við bæjarkerfi sett á réttan stað á teikningu, brunnar í lóð og frárennislögn hitaveitu færð

Glitberg 1

221 Hafnarfjörður

Frárennsli í grunnni, grunnmynd
og skýringar.

203

Dag: 19.05.14

Lagnir

Mkv: 1:50

TAG teiknistofa
Síðumúla 9, 108 Reykjavík, sími: 568-6681, 699-4297

tagteiknistofa.is

Jón Kristjánsson
Byggingaverfræðingur
kt: 210754-4629
netfang: jon@tagteiknistofa.is

Atli Jóhann Guðbjörnsson
Byggingafræðingur
kt: 260978-5789
netfang: atli@tagteiknistofa.is

Áritun hönnuðar:

Áritun aðalhönnuðar:

[Signatures]