




Snið í jarðvatnslögn 1:20

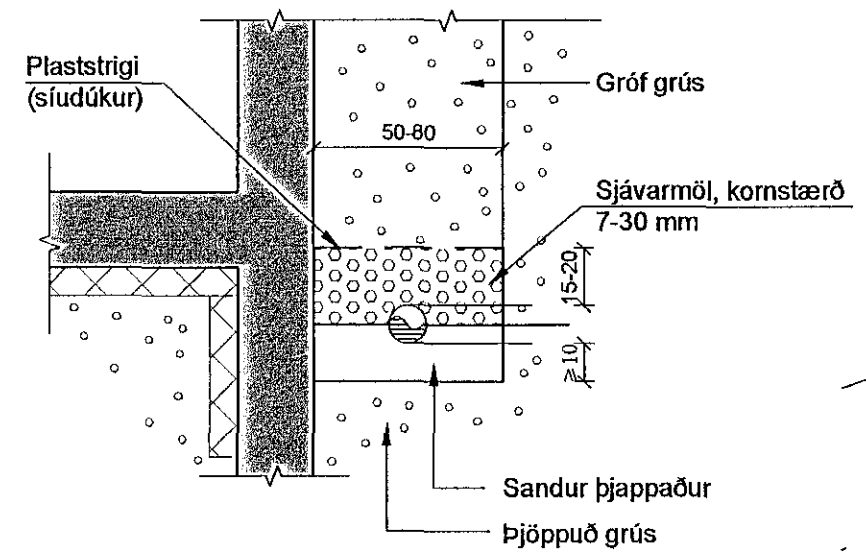


Frárennislagnir í jörðu og grunnni 1:20

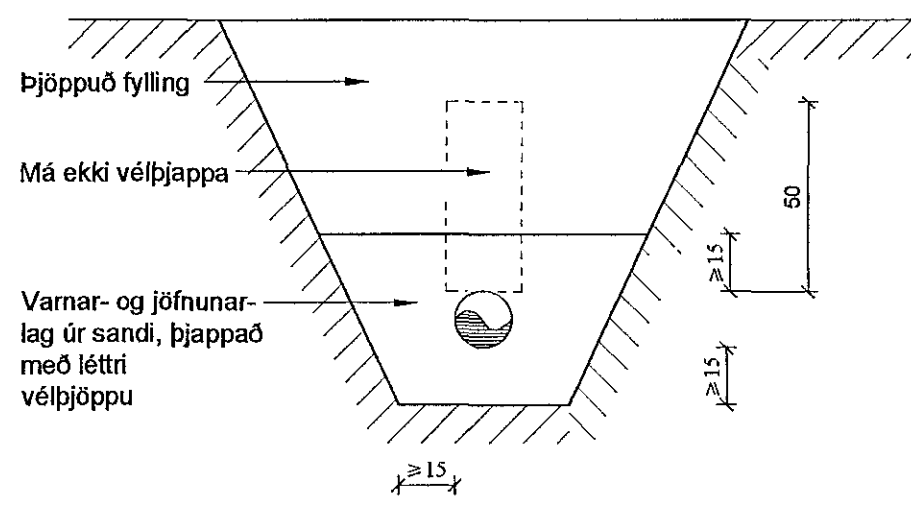

Afstöðumynd mkv. 1:500

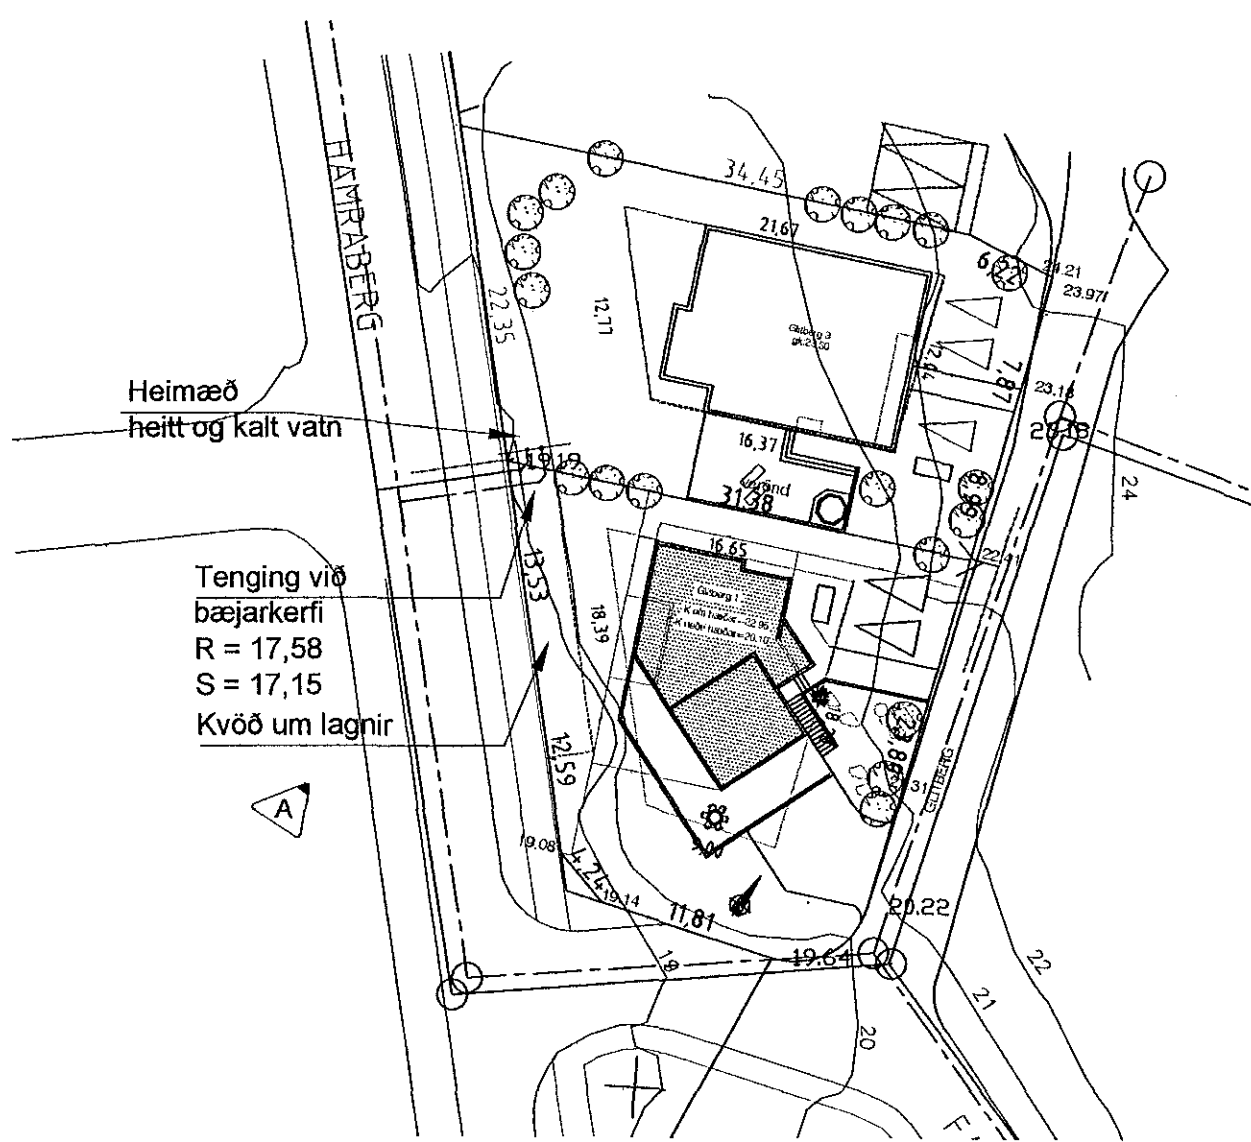

Frárennislagnir í lóð, grunnmynd mkv. 1:50

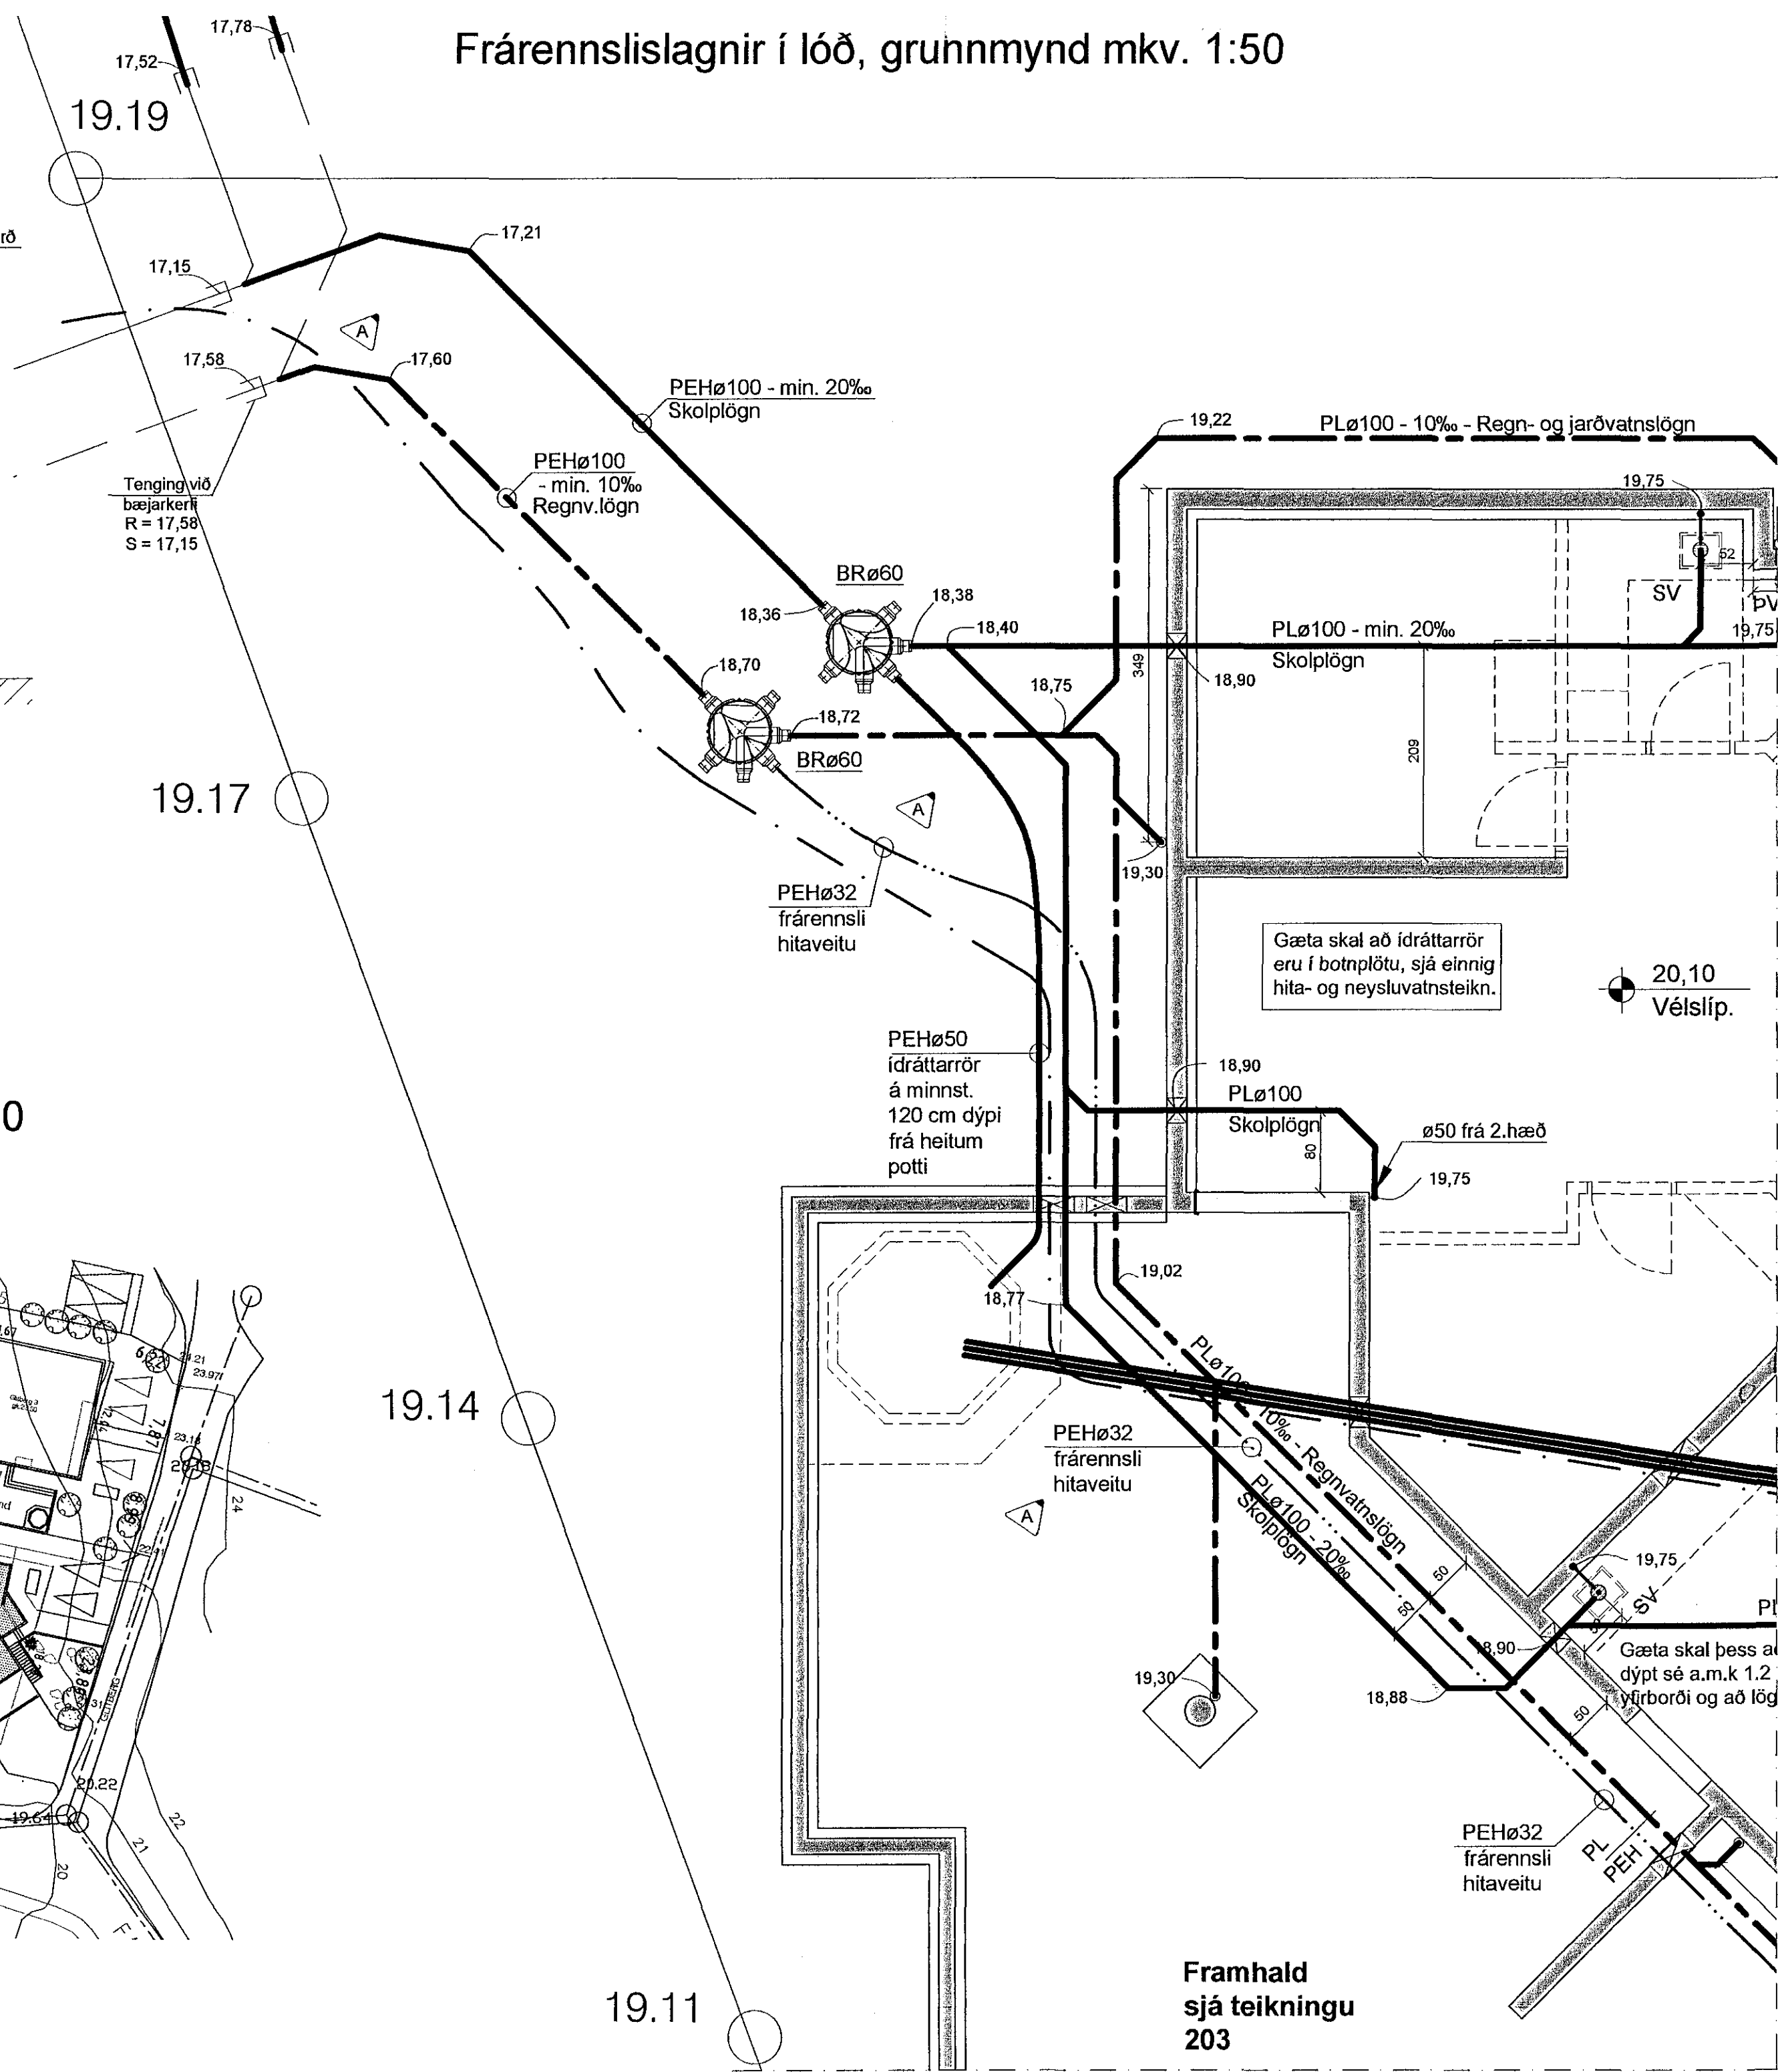

Samþykkt þann 04.05.2014  
Byggingafulltrúinn í Hafnarfróði  
Fh.Hrólfur S.Gunnlaugsson

**Skýringar:**

|     |                                 |
|-----|---------------------------------|
| EV  | Eldhúsvaskur                    |
| UPV | Uppvottavél                     |
| HL  | Handlaug                        |
| BK  | Badkar                          |
| SB  | Sturtubað                       |
| VS  | Vatnssalerni                    |
| PV  | Þvottavél                       |
| SV  | Skolvaskur                      |
| GNG | Gólfniðurfall með gegnumrennsli |
| GNF | Gólfniðurfall                   |
| PN  | Þakniðurfall                    |

**Skýringar:**

Skolplögn ø100 PL, PVC plastrør ø100 mm í þvermál  
 Skolplögn ø100 PEH, plastrør ø100 mm í þvermál  
 Regnvatnslögn ø100 PL, PVC plastrør ø100 mm í þvermál  
 Regnvatnslögn ø100 PEH, plastrør ø100 mm í þvermál  
 Frárennslí hitaveitu PEH plastrør ø50  
 Hlíðarrör (ídráttarrör) fyrir kaldavatnsheimað ø75, PEH plastrør  
 Hitaveituheimað

Breyting A: 28.8.2014 - Tenging við bæjarkerfi sett á réttan stað á teikningu, brunnar í lóð og frárennislögn hitaveitu færð

Glitberg 1  
221 Hafnarfjörður

|                                                              |                                          |
|--------------------------------------------------------------|------------------------------------------|
| Frárennslí í lóð, grunnmynd, afstöðumynd, snið og skýringar. | 202                                      |
| Lagnir                                                       | Dags: 19.05.14<br>Mkv: 1:500, 1:50, 1:20 |

TAG teiknistofa  
Síðumúla 9, 108 Reykjavík, sími: 568-6681, 699-4297  
tagteiknistofa.is

Jón Kristjánsson Byggingarverkfæðingur  
kt: 210754-4829  
netfang: jon@tagteiknistofa.is

Atli Jóhann Guðbjörnsson Byggingarverkfæðingur  
kt: 260978-5769  
netfang: atli@tagteiknistofa.is

Artun hönnuðar: [Signature]

Artun aðalhönnuðar: [Signature]

Framhald sjá teikningu 203