



Samþykkt þann  
03. Okt. 2014  
Byggingafráttálm í Hafnarfirði  
F.H. Höfðfur S. Gunnlaugsson

**SKÝRINGAR**

Almennar skýringar sjá teikningu P0 000

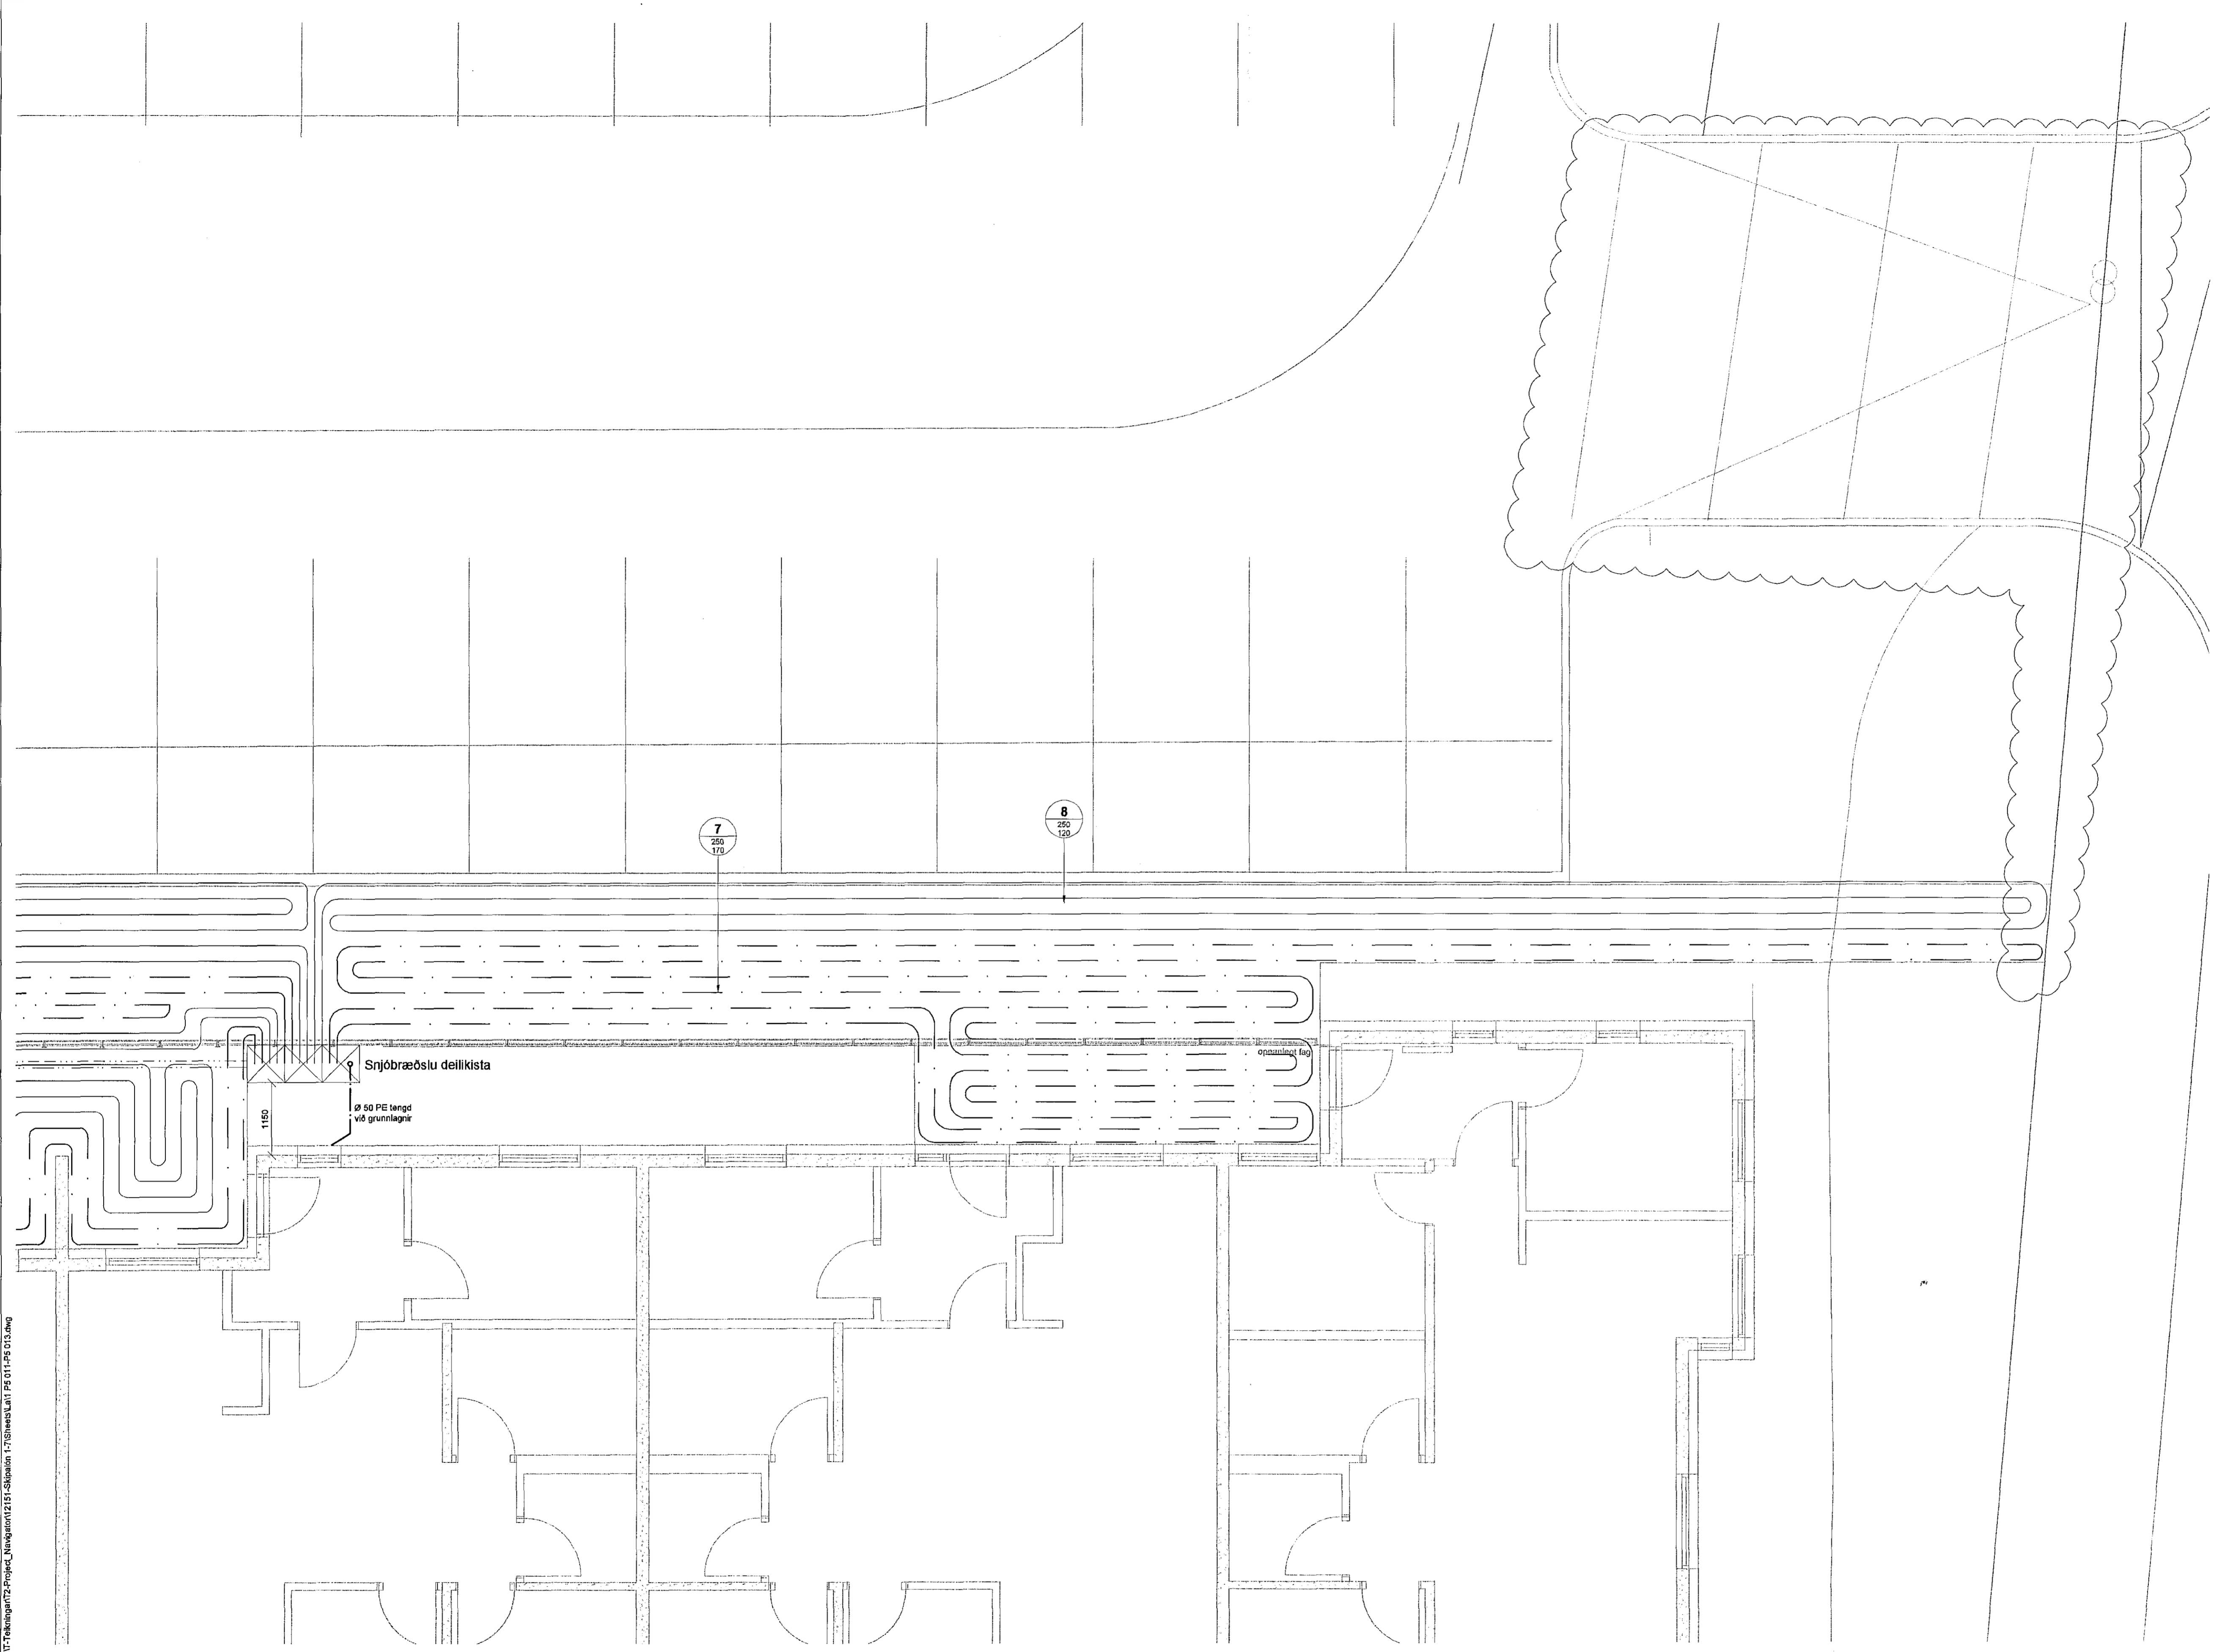

**Skipalón 1**

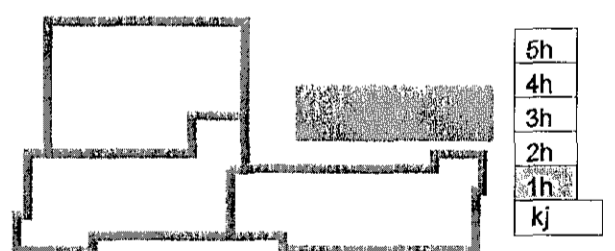

ASK  
10. sep. 2014  
Sveinn Aki Sverrisson

A 03.09.14 Lengu lagta breytt BS/GAS  
Útg. Dags. Skýring Hamnaöryfiraró



**VERKFRÆDISTOFA**

BÆJARHÁLUN 20 • 220 HAFNARFJÖRÐUR • KENNIT. 710790-2899  
vsb@vsb.is • Sími 585 8600 • Fax 585 8610 • www.vsb.is

Aftun sérhönnuðar Sveinn Aki Sverrisson  
Kl. 230855 5609 • akj@vsb.is

Verkefni: **SKIPALÓN 1**  
**221 HAFNARFIRÐI**

Verknaði: **Lagnir**  
**Snjóbræðsla**  
**Grunnmynd**

Hamna	Teiknað	Yfirfarð	Kvæði	Síða
BIB	RS	SÁS	1:50	/ A1
Dags.	Verkefni	Teikning	Útgáfa	
18.01.2013	12151	1 P5 013	A	

V:\2012\12151\_Skipalón\_1-7\_Hafnarfirði\_Tekningar\2-Projekt\_Navigatör\12151\_Skipalón\_1-7\_SkemaSLN1\_P5\_01\_P5\_013.dwg