


Samþykkt þann
03. Okt. 2014
Byggingafulltrúiinn í Hafnarfirði
Páll Þróttur S. Gunnlaugsson

SKÝRINGAR

Almennar skýringar sjá teikningu PO 000

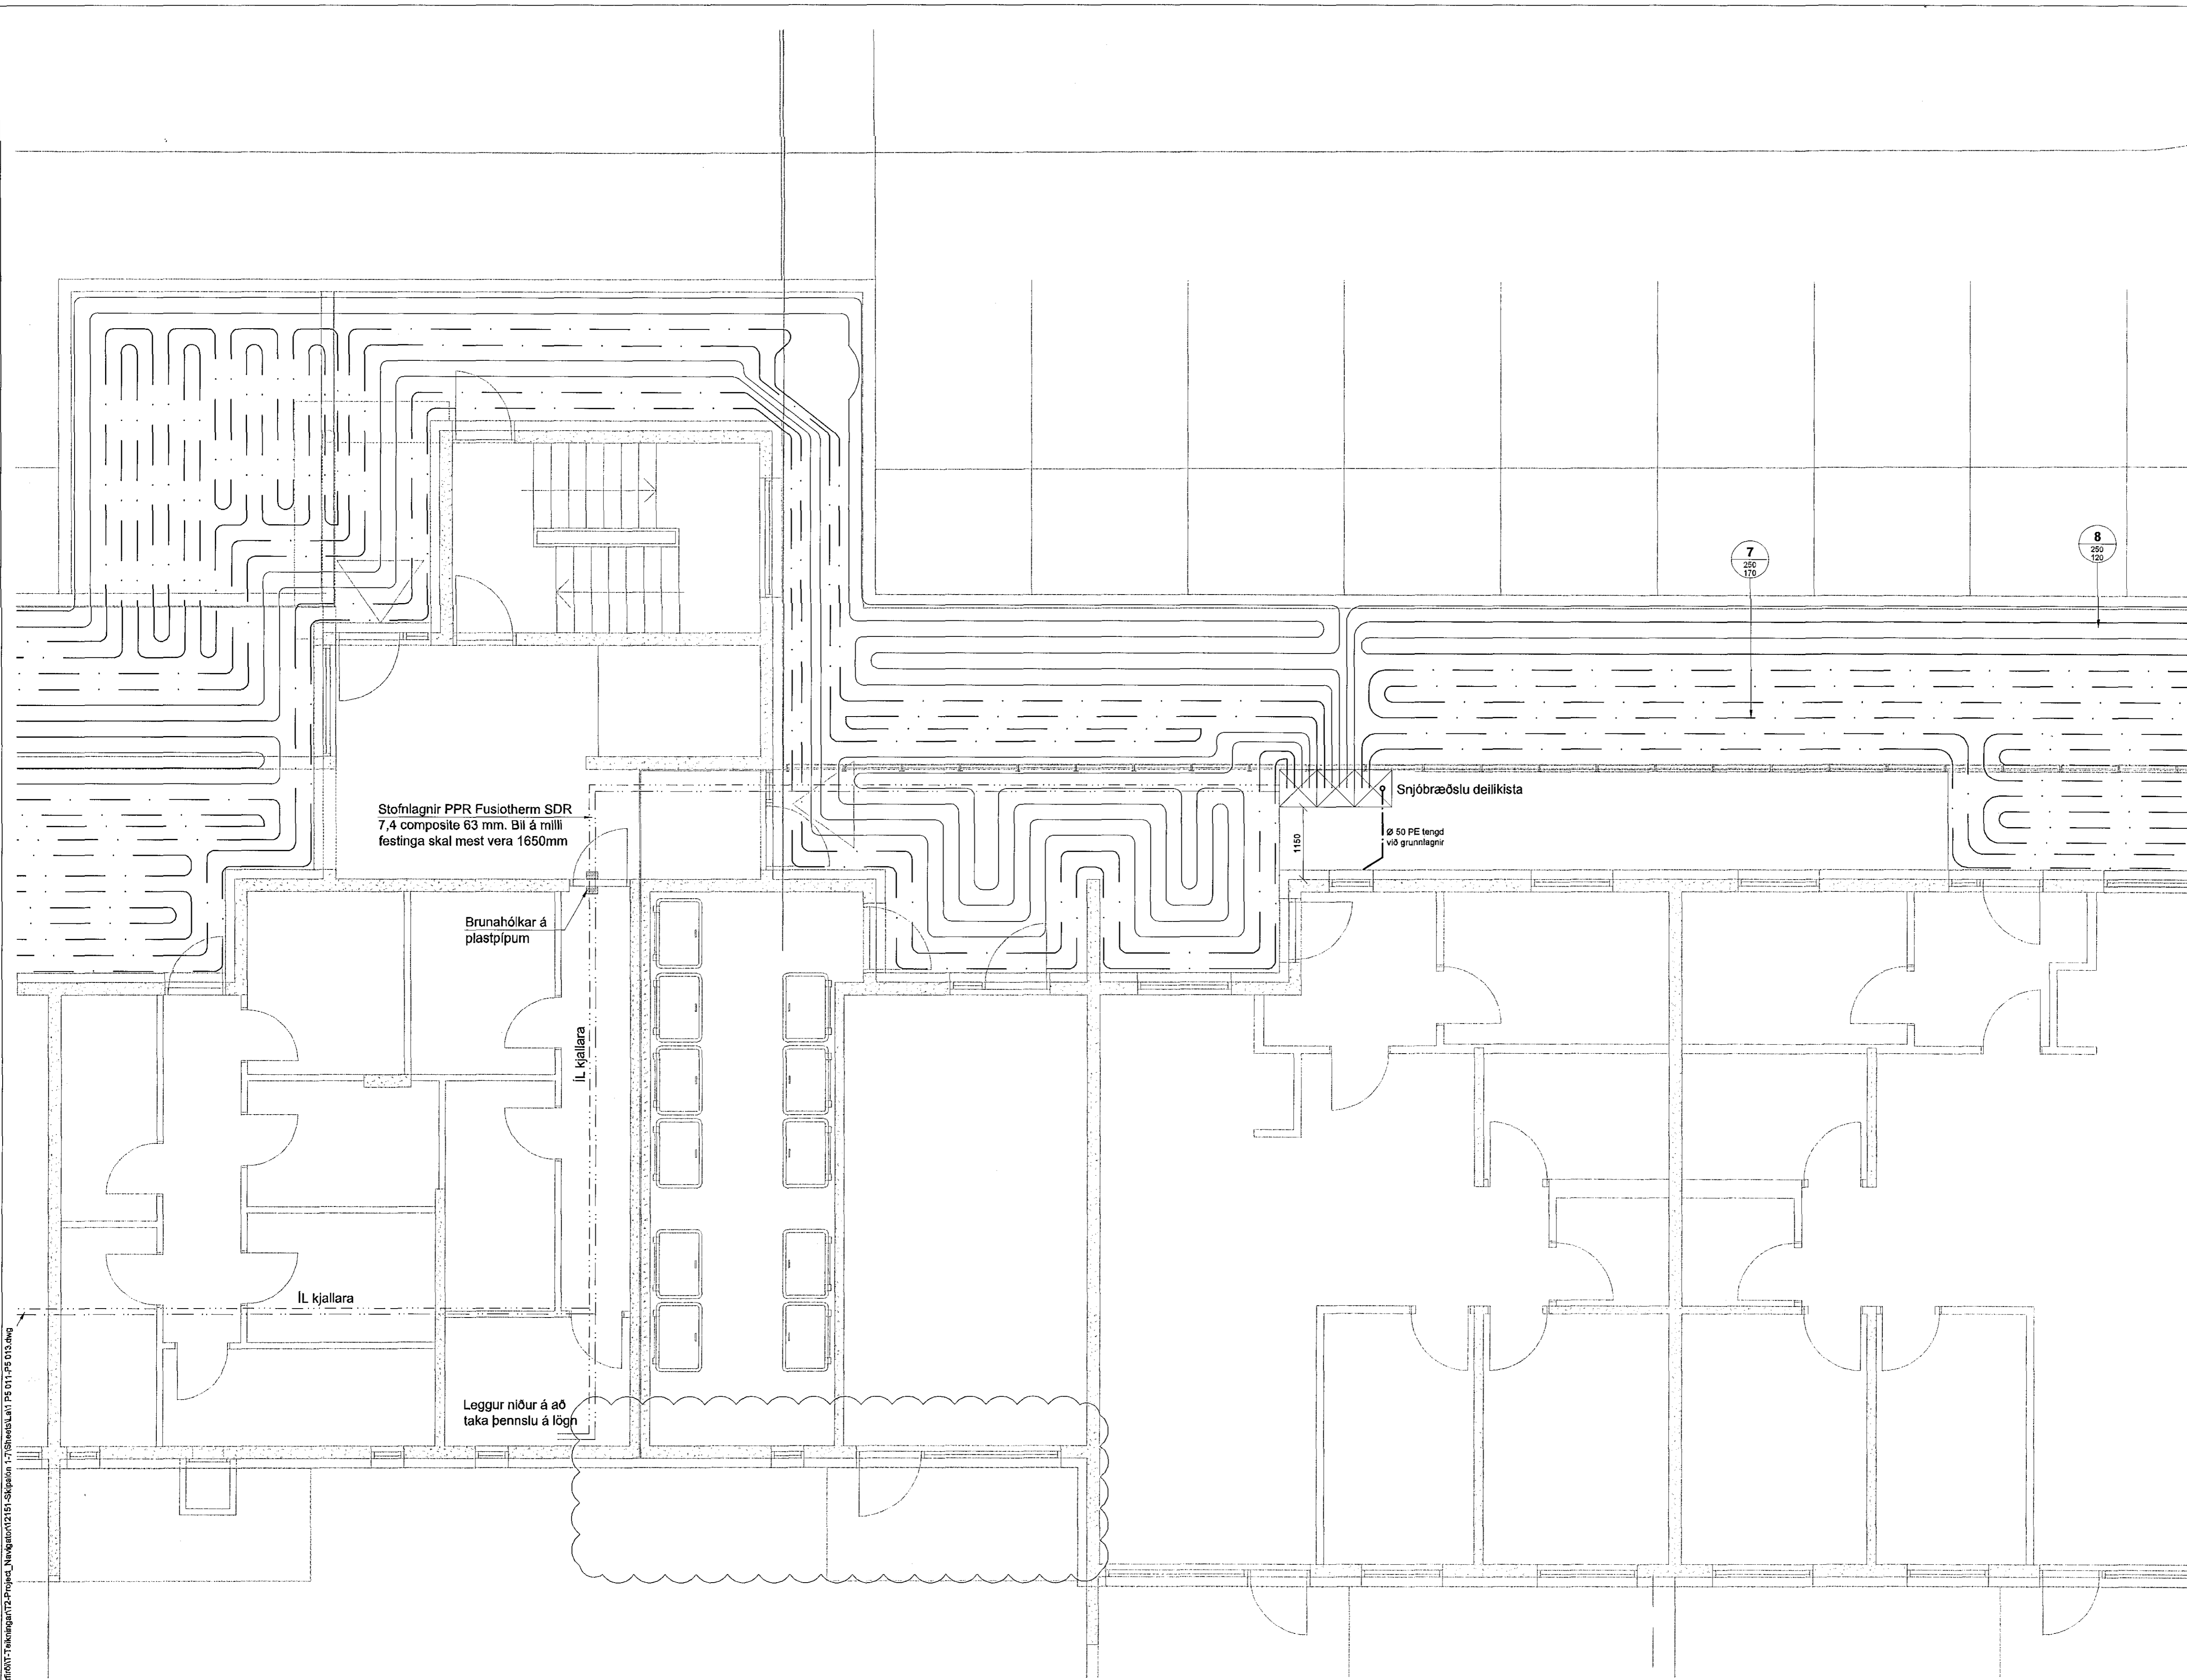

Stofnlagnir PPR FUSIOtherm SDR
7,4 composite 63 mm. Bil á milli
festinga skal mest vera 1650mm

Brunahókar á
plastpípum

Snjóbræðslu deiliskista


Ø 50 PE lengd
við grunnlagir

IL kjallara

IL kjallara

Leggur niður á að
taka þennu á lög

Skipalón 1

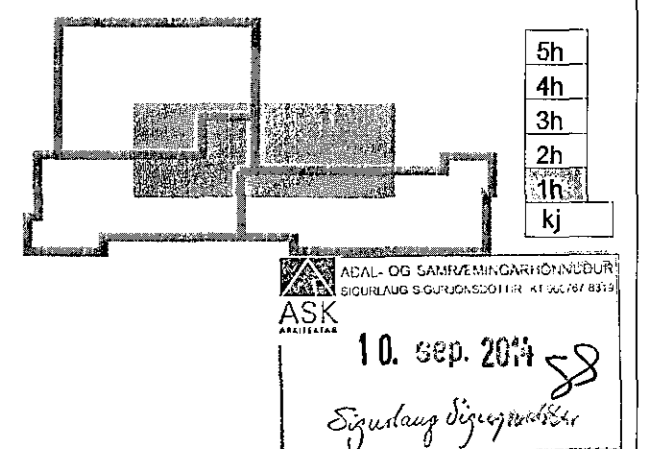

A 03.09.14 Snjóbræðsluögn dattur út BB/SÁG
Útg. Dags. Skýring Hannabeyrfríð



VERKFRÆÐISTOFA

BÆJARHRAUN 20 • 220 HAFNARFJÖRÐUR • KENNIT. 710796-2899
vsb@vsb.is • Sími 585 8600 • Fax 585 8610 • www.vsb.is

Artun sémenntuð
Sveinn Áki Sværissón
Kt. 230855 5609 • aki@vsb.is

Verkhall:
SKIPALÓN 1
221 HAFNARFIRÐI

Verkhall:
Lagnir
Snjóbræðsla
Grunnmynd

Hannabeyrfríð	Teiknað	Výrfarir	Kvarði	Síða
BIB	RS	SÁS	1:50	/ A1
Dags.	Verkefni	Teikning	Útgáfa	
18.01.2013	12151	1 P5 012	A	

V:\2012\12151_Skipalón_1\Hafnarfirði\Teikningar\2_Planet_1\Sheet\A1 PE 011 PE 013.dwg