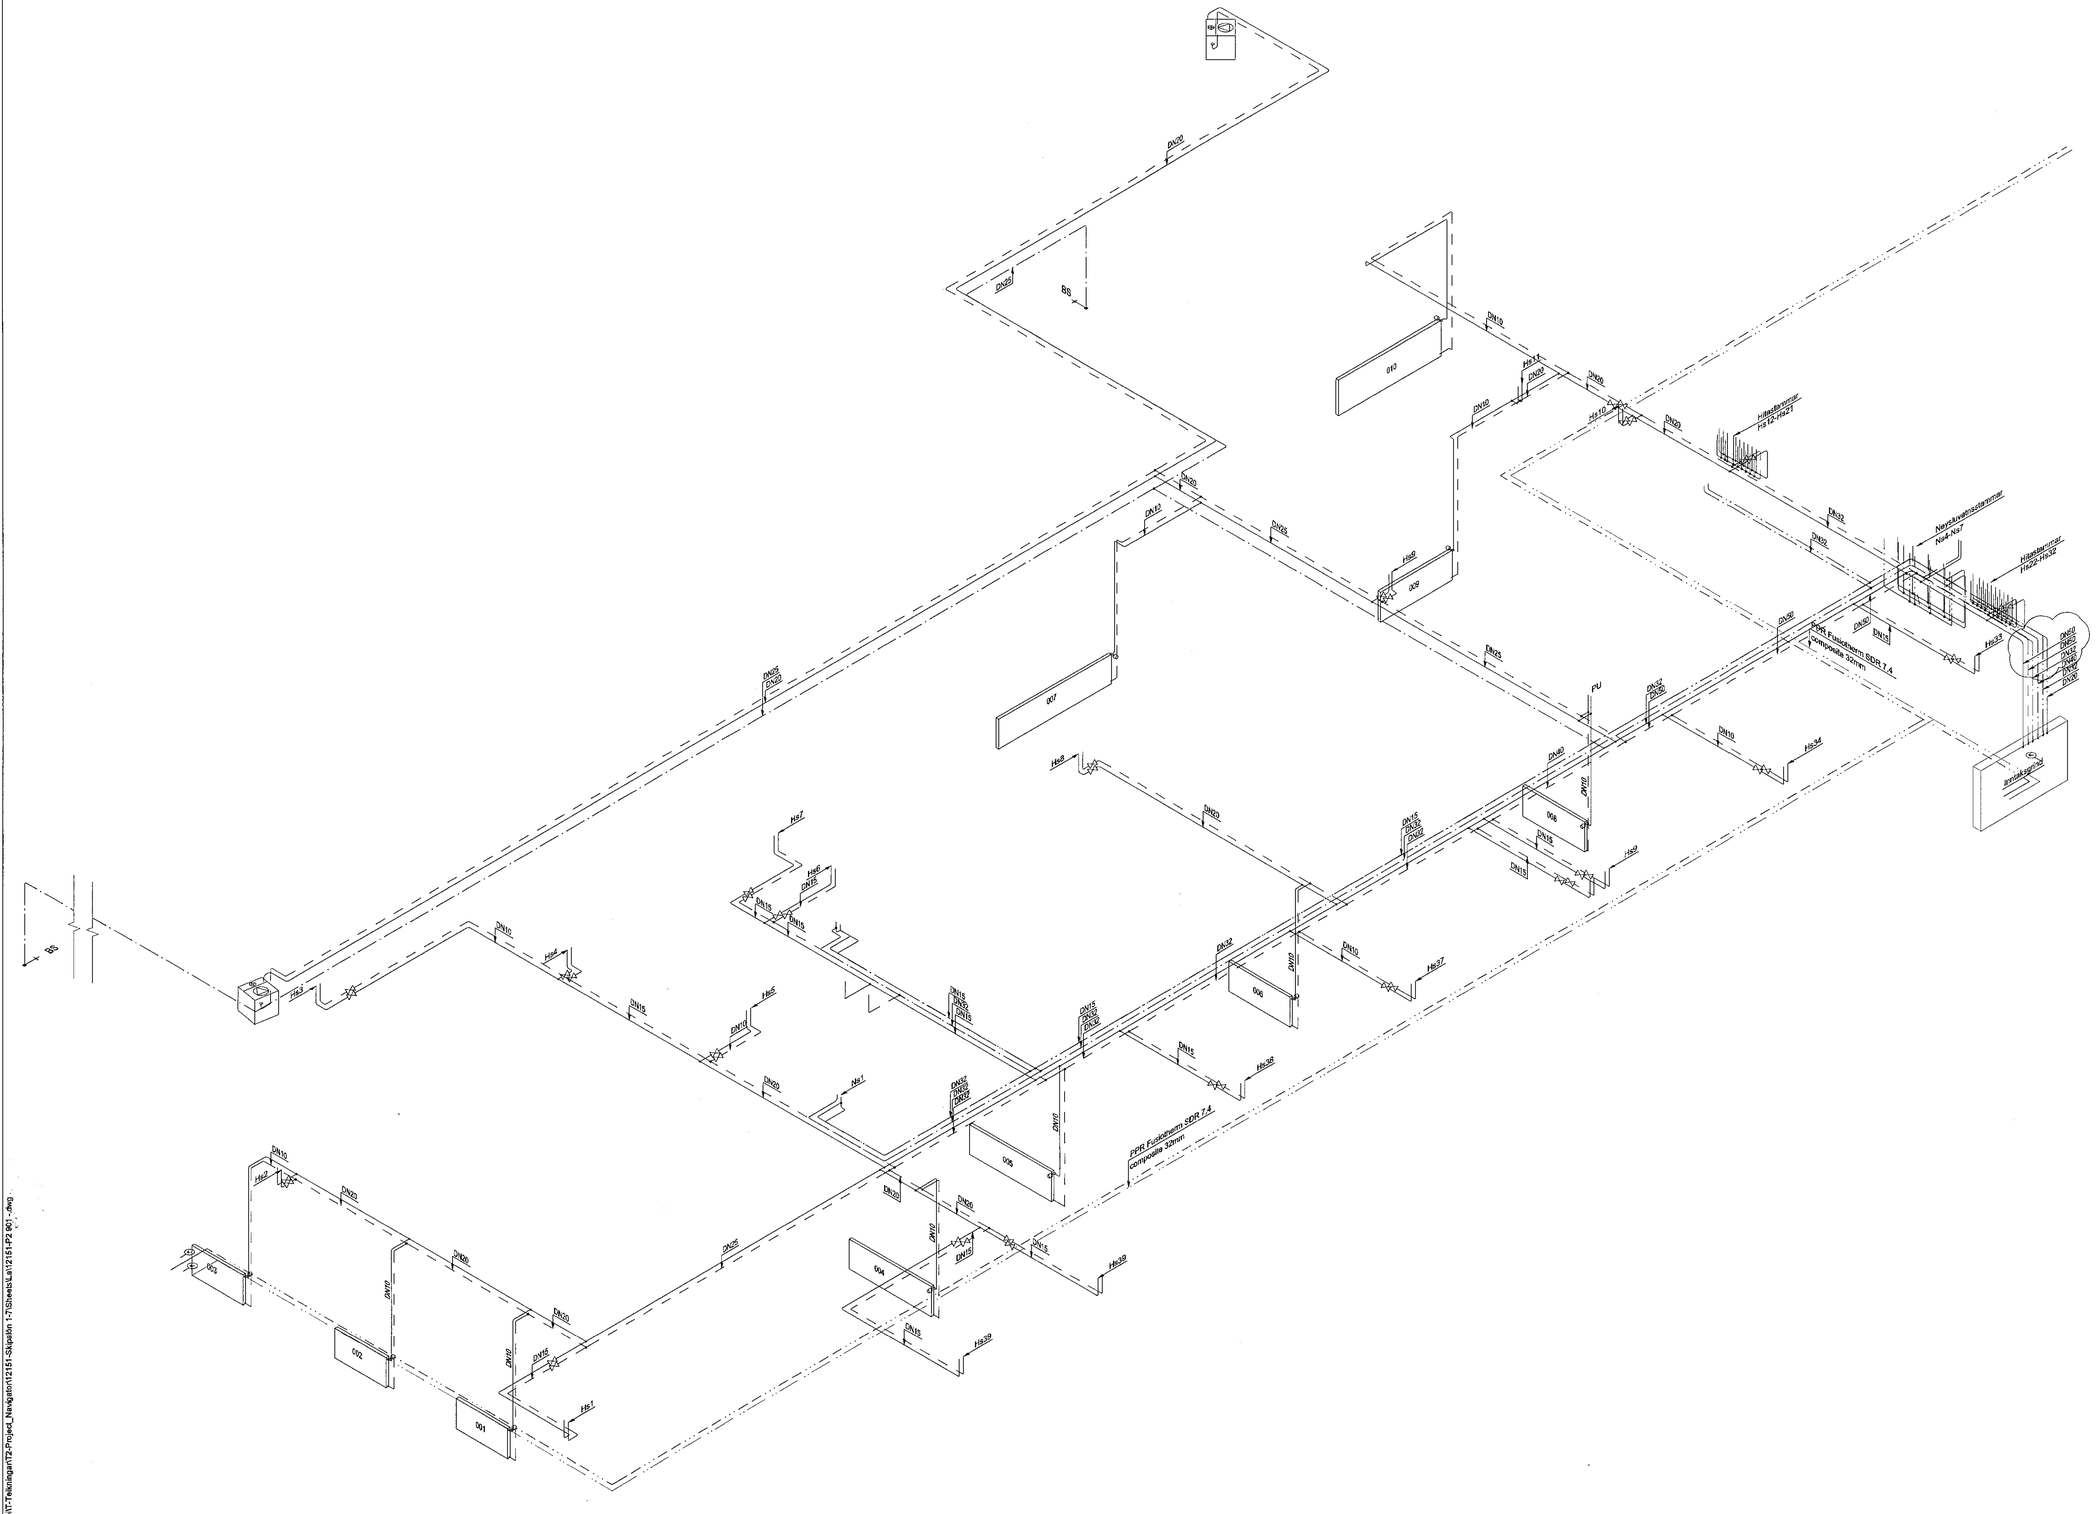

Samþykkt þann
03. okt. 2014
Byggingafulltrúinn í Hafnarfirði
F.h. Hróðfur S. Gunnlaugsson

SKÝRINGAR

Almennar skýringar sjá teikningu P0 000

Skipalón 1

ASK ARKITEKTAR
AÐAL- OG SAMÞÆTTINGARTEIKNIDEILD
SÍGANDI BÆJARHRAUN 20 220 HAFNARFJÖRÐUR
10. sep. 2014
Sigurður Ingvarsson

Útg.	Dags.	Skýring	Hannað/Yfirfarið
A	03.09.14	Stærð á lögnum breytist	BS/SÁS

VSB
VERKFRÆÐISTOFA

BÆJARHRAUN 20 • 220 HAFNARFJÖRÐUR • KENNIT. 710796-2899
vsb@vsb.is • Sími 585 8600 • Fax 585 8610 • www.vsb.is

Áritun sérhönnuðar
Sveinn Áki Sverrisson
Kt: 230855 5609 • akl@vsb.is

Verkheiti
SKIPALÓN 1
221 HAFNARFIRÐI

Verkhluti
Lagnir
Neysluvatns- og hitalagnir í kjallara
Rúmmynd

Hannað	Teiknað	Yfirfarið	Kvarði	Síða
BIB	BIB	SÁS	- / A1	-

Dags.	Verkefni	Teikning	Útgáfa
26.06.2013	12151	1 P2 901	A

V:\2012\12151 Skipalón 1-7, Hafnarfirði\T-Teikningar\T2-Project_Navigator\12151-Skipalón 1-7\Sheets\Lagn\12151-P2 901 - .dwg