



Samþykkt þann
03. okt. 2014
Byggingafulltrúinn í Hafnarfirði
Fh. Hildur S. Gunnlaugsson

SKÝRINGAR

Almennar skýringar sjá teikningu P0 000

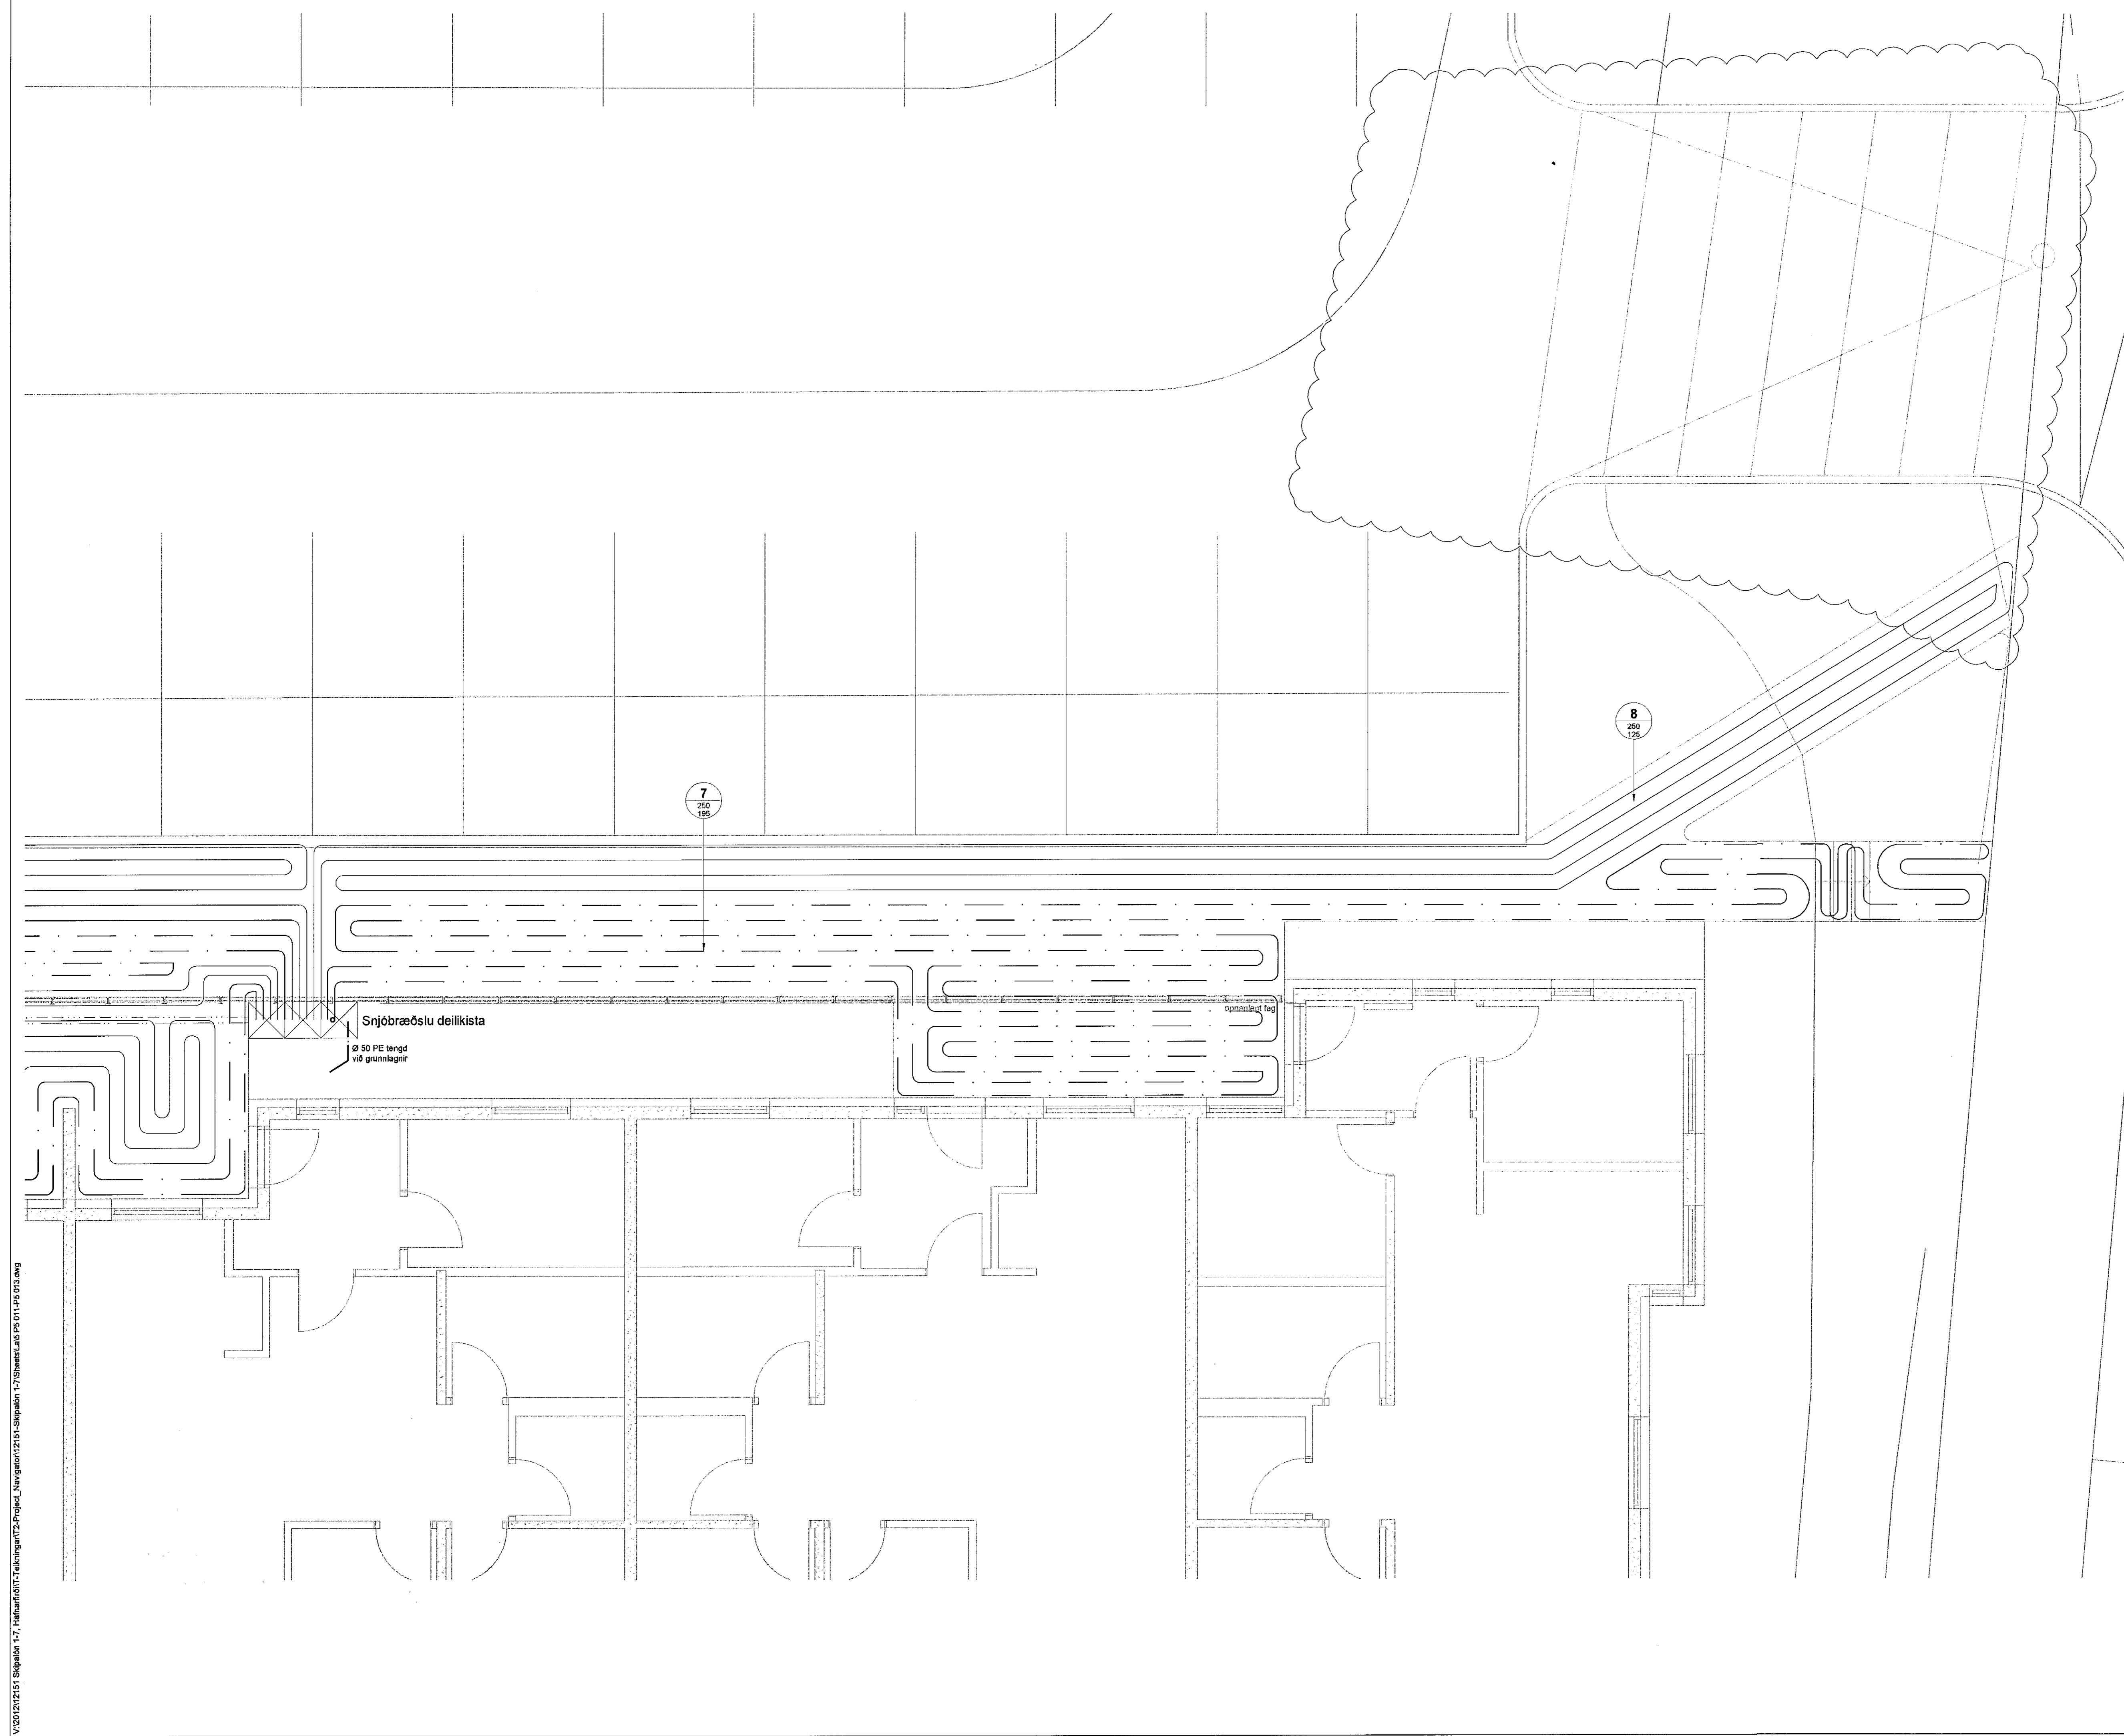

Skipalón 5

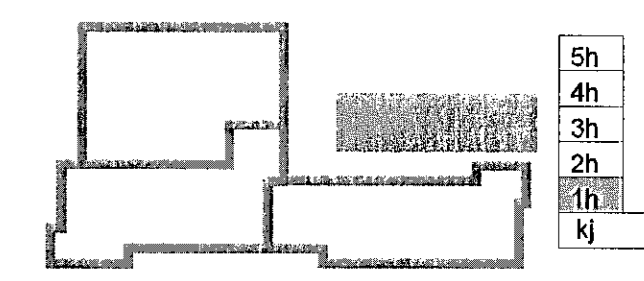

ASK
10. sep. 2014
Sveinn Aki Sverrisson

A 03.09.14 Logu lagna breytt BS/SÁS
Útg. Dags. Skýring Hanna/Yfirfarið



BÆJARHRAUN 20 • 220 HAFNARFJÖRÐUR • KENNIT. 710796-2899
vsb@vsb.is • Sími 585 8600 • Fax 585 8610 • www.vsb.is

Artvin sérhöfundur Sveinn Aki Sverrisson
Kt. 230855 5609 / aki@vsb.is

Verkefni
SKIPALÓN 5
221 HAFNARFIRÐI

Hannab	Teiknad	Yfirfarið	Kvæði	Síða
BIB	RS	SÁS	1:50	/ A1
Dags.	Verkefni	Teikning	Útgáfa	
18.01.2013	12151	5 P5 013	A	

V:\2012\2151_Skipalón_17_Hafnarfirði\2-Project_Navigation\2-Skipalón_17_SkissuLag_P5_013_P5_013.dwg