



SKÝRINGAR

Almennar skýringar sjá teikningu P0 000

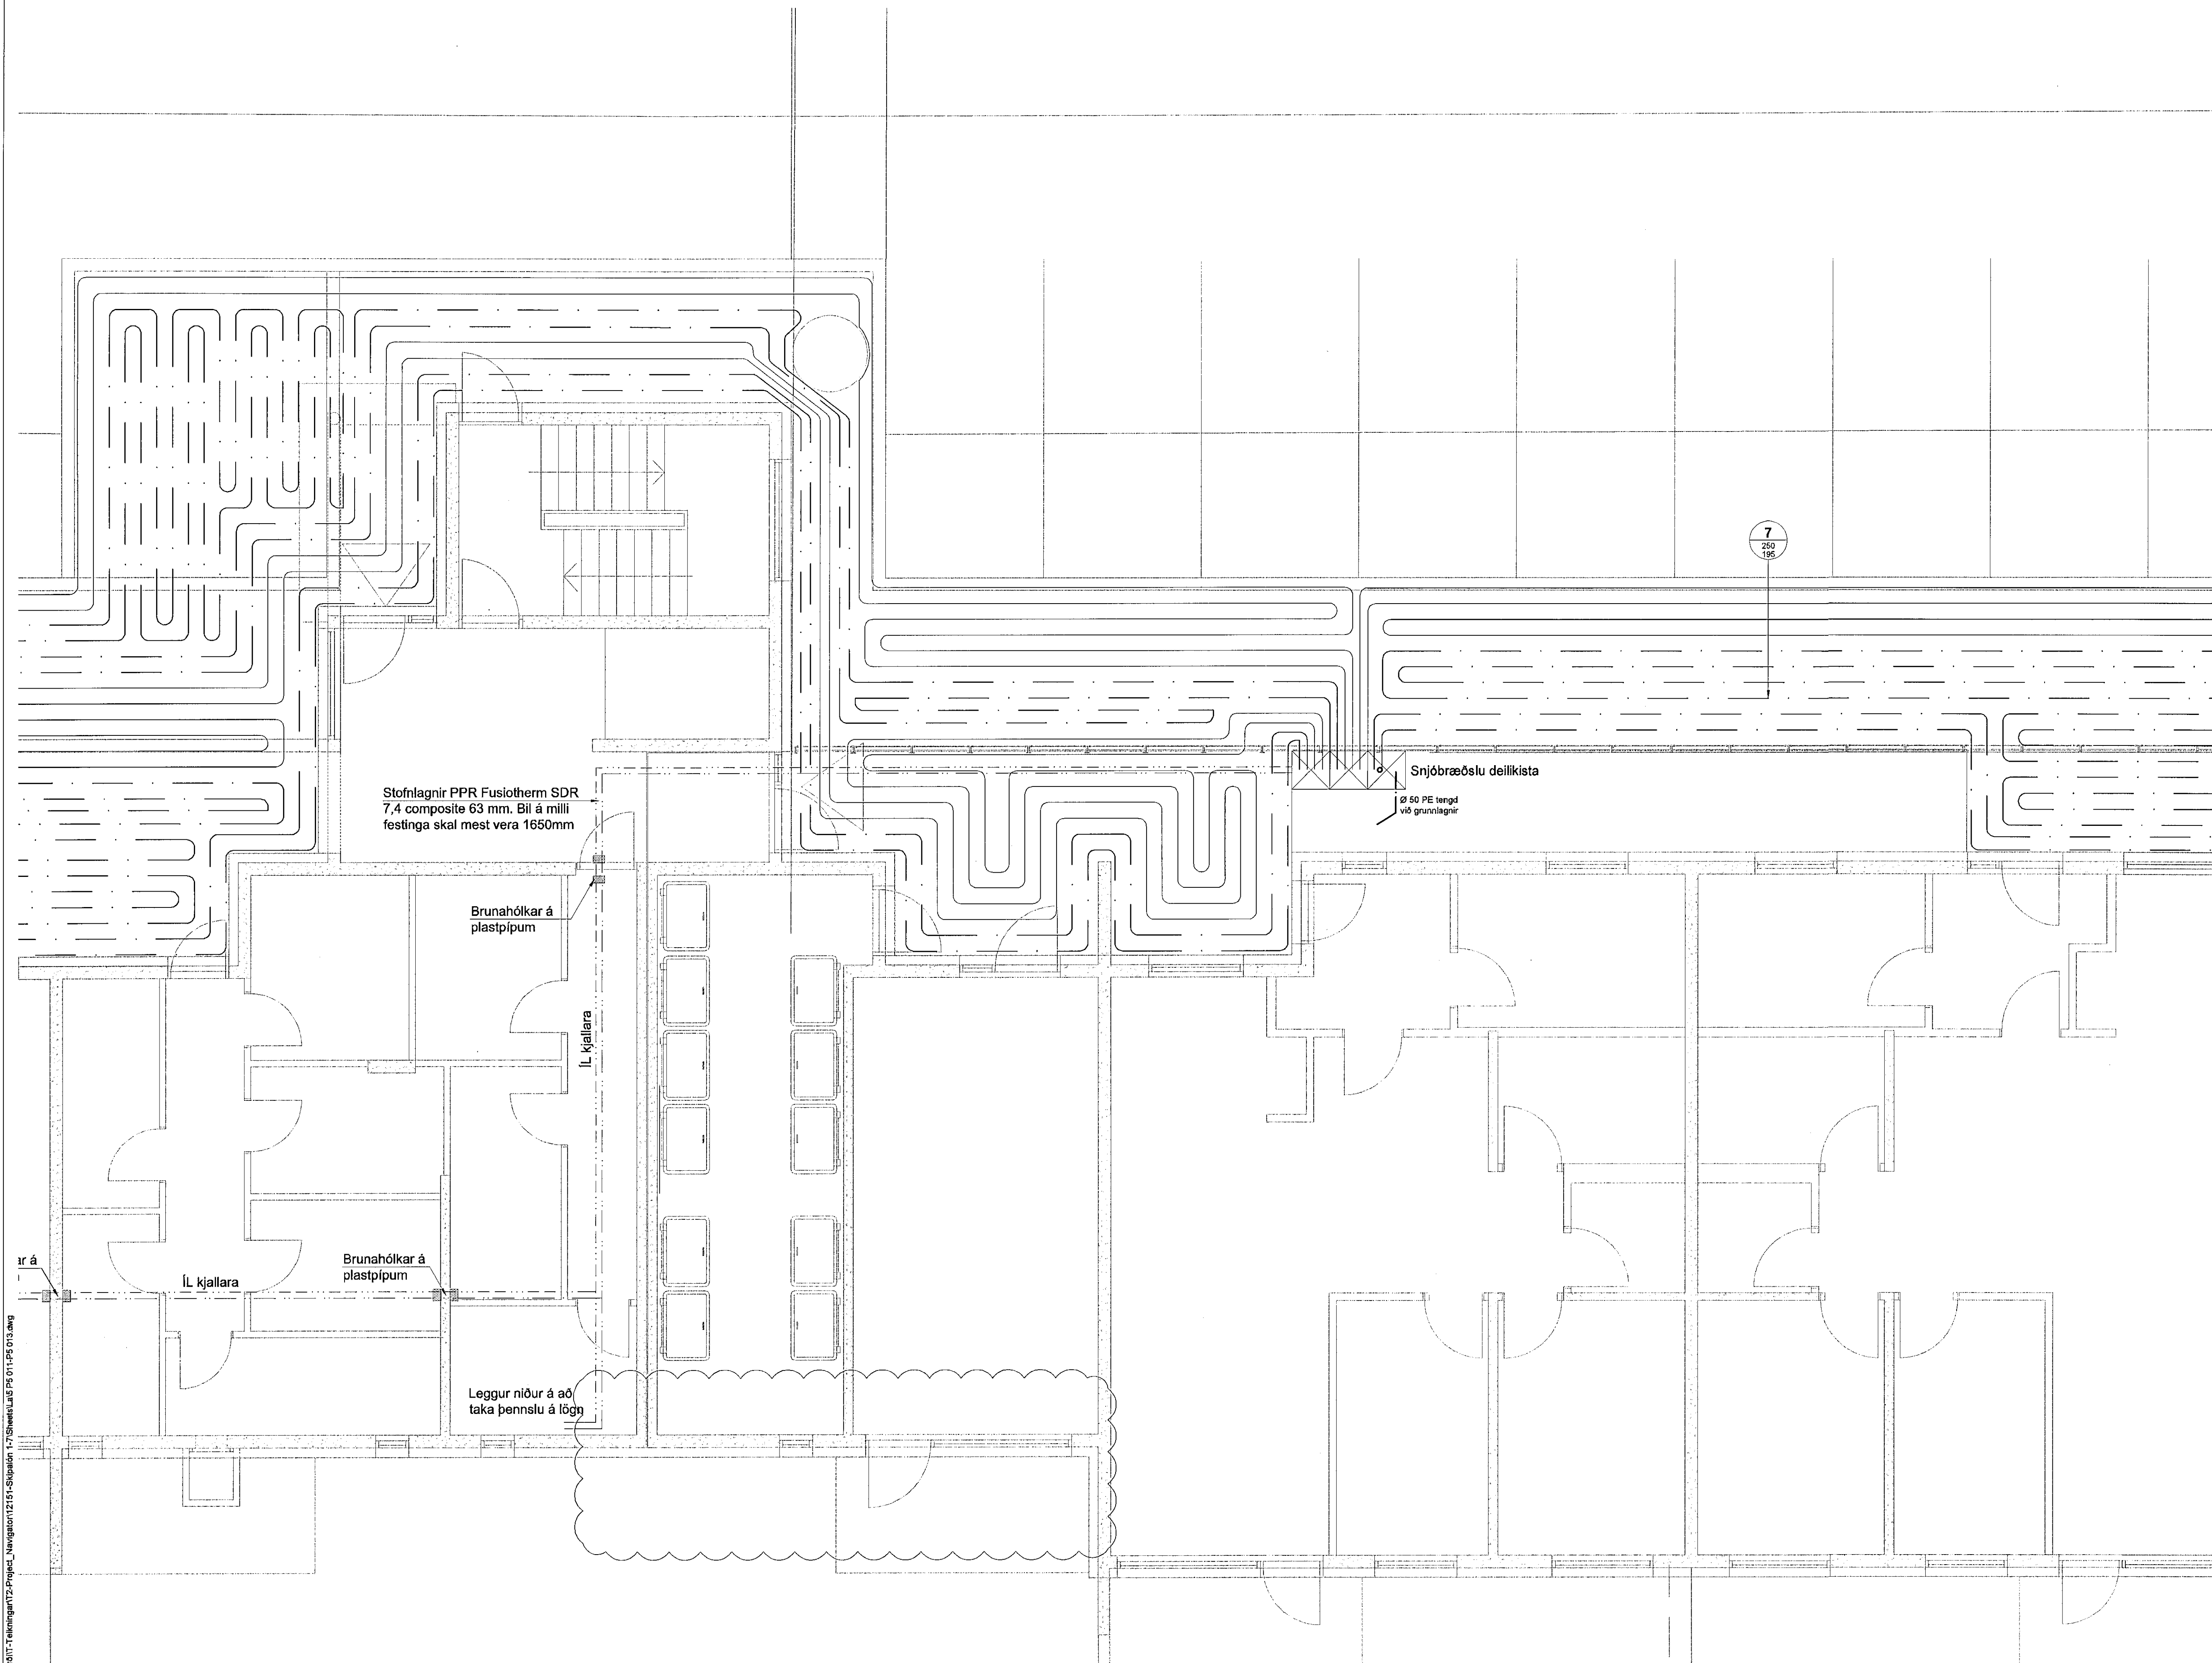

Skipalón 5

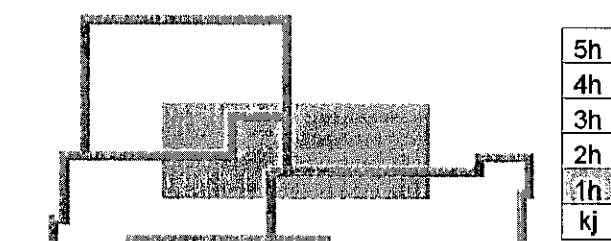

5h
4h
3h
2h
1h
kj

ASK
10. sep. 2014
Sigrún Sigrúnsson

A 03.09.14 Snjóbræðslulögn dættur út BS/SÁS
Útg. Dags. Skýring Hannab/Yfirritari



VERKFRÆÐISTOFA

BÚEJAFHÁLINN 20 • 220 HAFNARFJÖRÐUR • KENNIT. 710706-2899
vsb@vsb.is • Sími 585 8600 • Fax 585 8610 • www.vsb.is

Artun sérhönnuð
Sveinn Aki Sverrisson
Kt. 230855 5809 • *Sveinn Aki Sverrisson*

Verkefni
SKIPALÓN 5
221 HAFNARFIRÐI

Verkefni
Lagnir
Snjóbræðsla
Grunnmynd

| Hannab | Teiknab | Yfirfarð | Kvarði | Síða |
|------------|----------|----------|--------|------|
| BIB | RS | SÁS | 1:50 | /A1 |
| Dags. | Verkefni | Teikning | Útgáfa | |
| 18.01.2013 | 12151 | 5 P5 012 | A | |

V:\2012\2151_Skipalón 5_7_Hafnarfirði\Teikningar\2_Skipalón 5_7_Sveinn Aki Sverrisson_P5_012_P5_012.dwg