



SKÝRINGAR

Almennar skýringar sjá teikningu P0 000

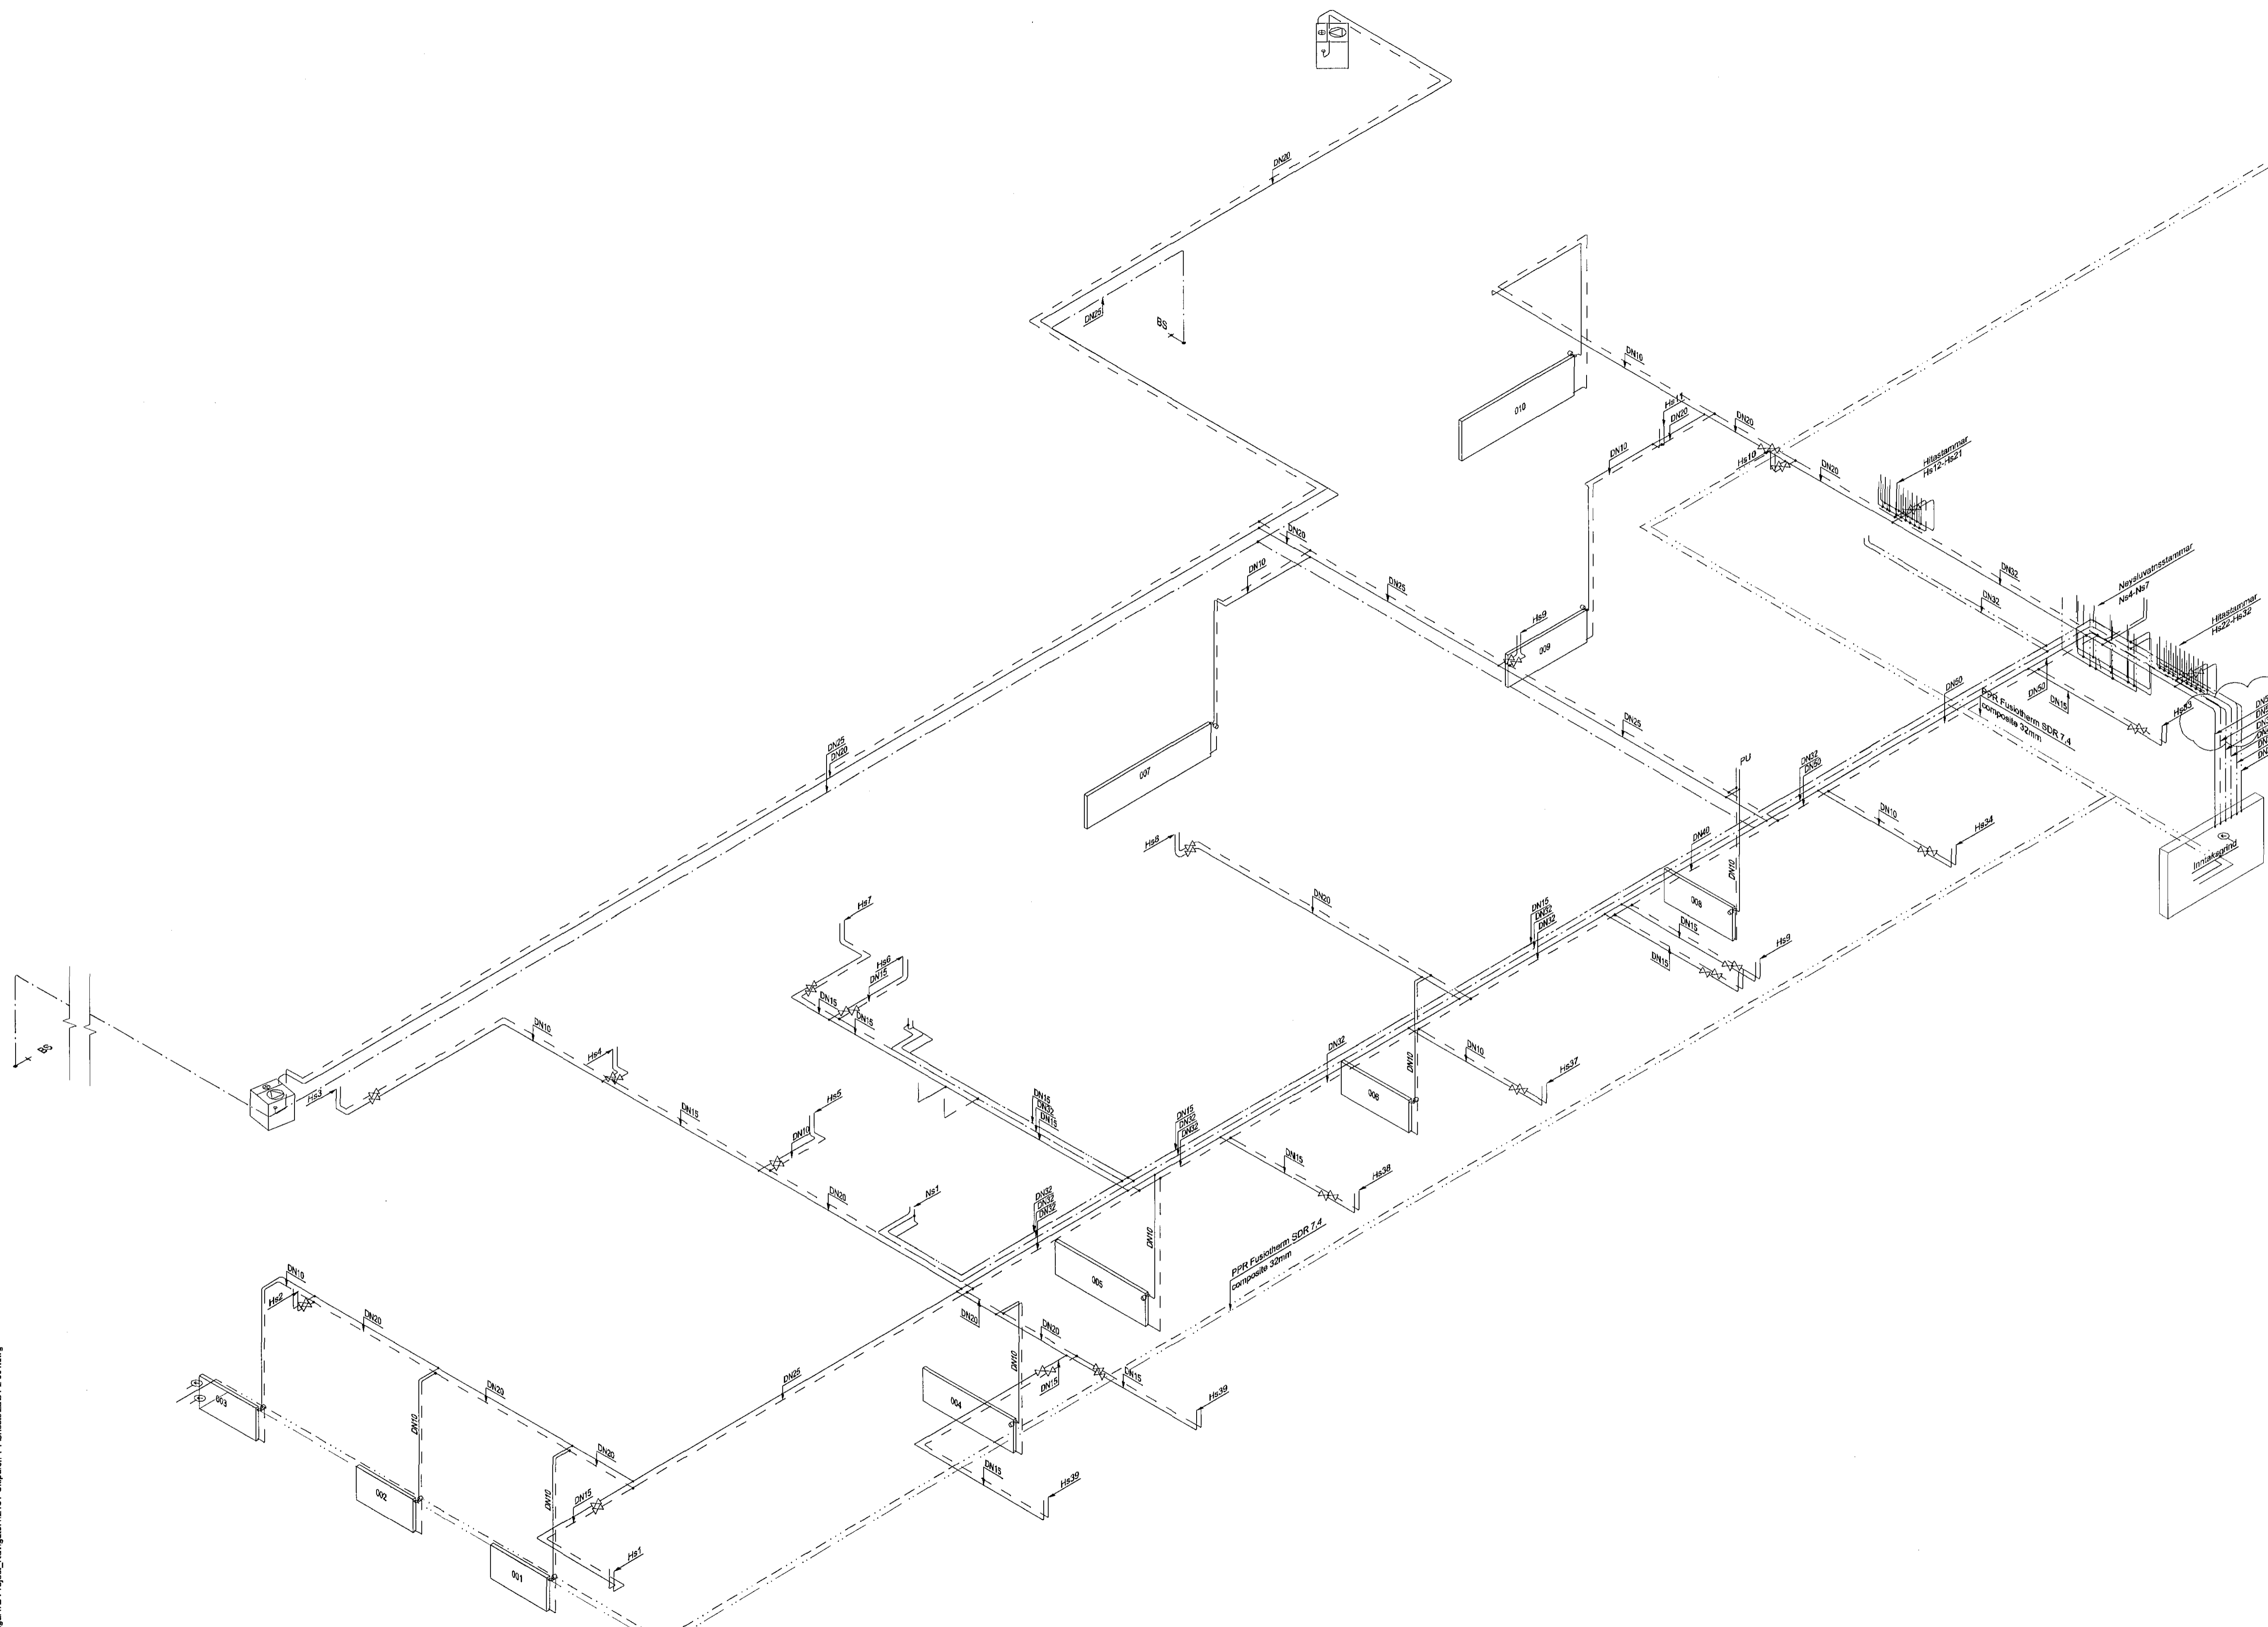

Skipalón 5

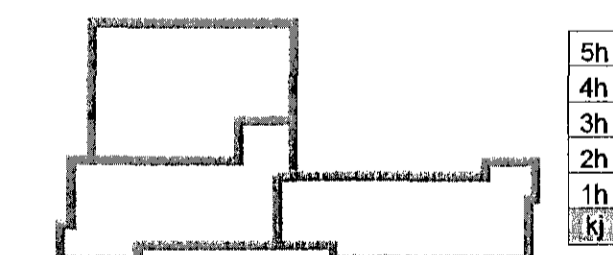

10. sep. 2014
Sýnduþing
Hannað/Yfirfarið

A 03.09.14 Stærð & lögrúm breytt BS:SÁS
Úg. Dags. Skýring Hannað/Yfirfarið



VERKFRÆÐISTOFA

BÆJARHÁLUN 20 • 220 HAFNARFJÖRÐUR • KENNIT. 710796-2899
vsb@vsb.is • Sími 585 8600 • Fax 585 8610 • www.vsb.is

Áritun sérhönnuðar
Sveinn Áki Sværissón
Kt. 230855 5609 • ak@vsb.is

Verkhætti
SKIPALÓN 5
221 HAFNARFIRÐI

Verkhætti
Lagnir
Neysluvatns- og hitalagnir í kjallara
Rúmmynd

Hannað	Teiknað	Yfirfarið	Kvarði	Síða
BIB	BIB	SÁS	-	/ A1
Dags.	Verkhætti	Teikning	Útgáfa	
26.06.2013	12151	5 P2 901	A	