


Samþykkt bann
 03. ckt. 2014
 Byggingafræðingur / Hafnarfirði
 Eð. Höfður S. Gunnlaugsson

SKÝRINGAR
 Almennar skýringar sjá teikningu PO 000

Skipalón 7

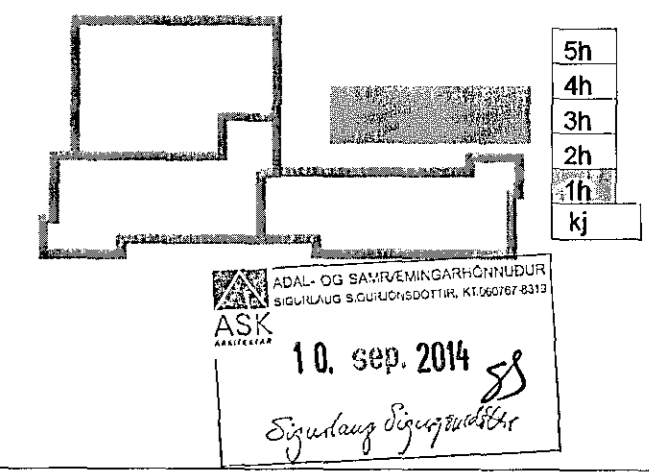

A 03.09.14 Legu lagna breytt BS/SAS
 Útg. Dags. Skýring Hannað/Virfirði



VERKFRÆÐISTOFA

BÆJARHRAUN 20 • 220 HAFNARFJÖRDUR • KENNIT. 710796-2899
 vsb@vsb.is • Sími 595 8600 • Fax 595 8610 • www.vsb.is

Aftun sérhófið
 Sveinr Áki Sveinsson
 Kt. 220855 5809 • ak@vsb.is

Verkefnið
SKIPALÓN 7
221 HAFNARFIRÐI

Verkið
 Lagnir
 Snjóbræðsla
 Grunnmynd

Hannad	Teiknað	Virfirði	Kvæði	Síða
BIB	RS	SAS	1:50	/A1
Dags.	Verkefni	Teikning	Útgáfa	
18.01.2013	12151	7 P5 013	A	

V:\03\2013\151_Skipalón 1-7_Hafnarfirði\Tæknigögn\Tæknigögn\221E1_Skipalón 1-7_Skissur\DWG PO 014_P5_03.dwg