



SKÝRINGAR

Almennar skýringar sjá teikningu P0 000

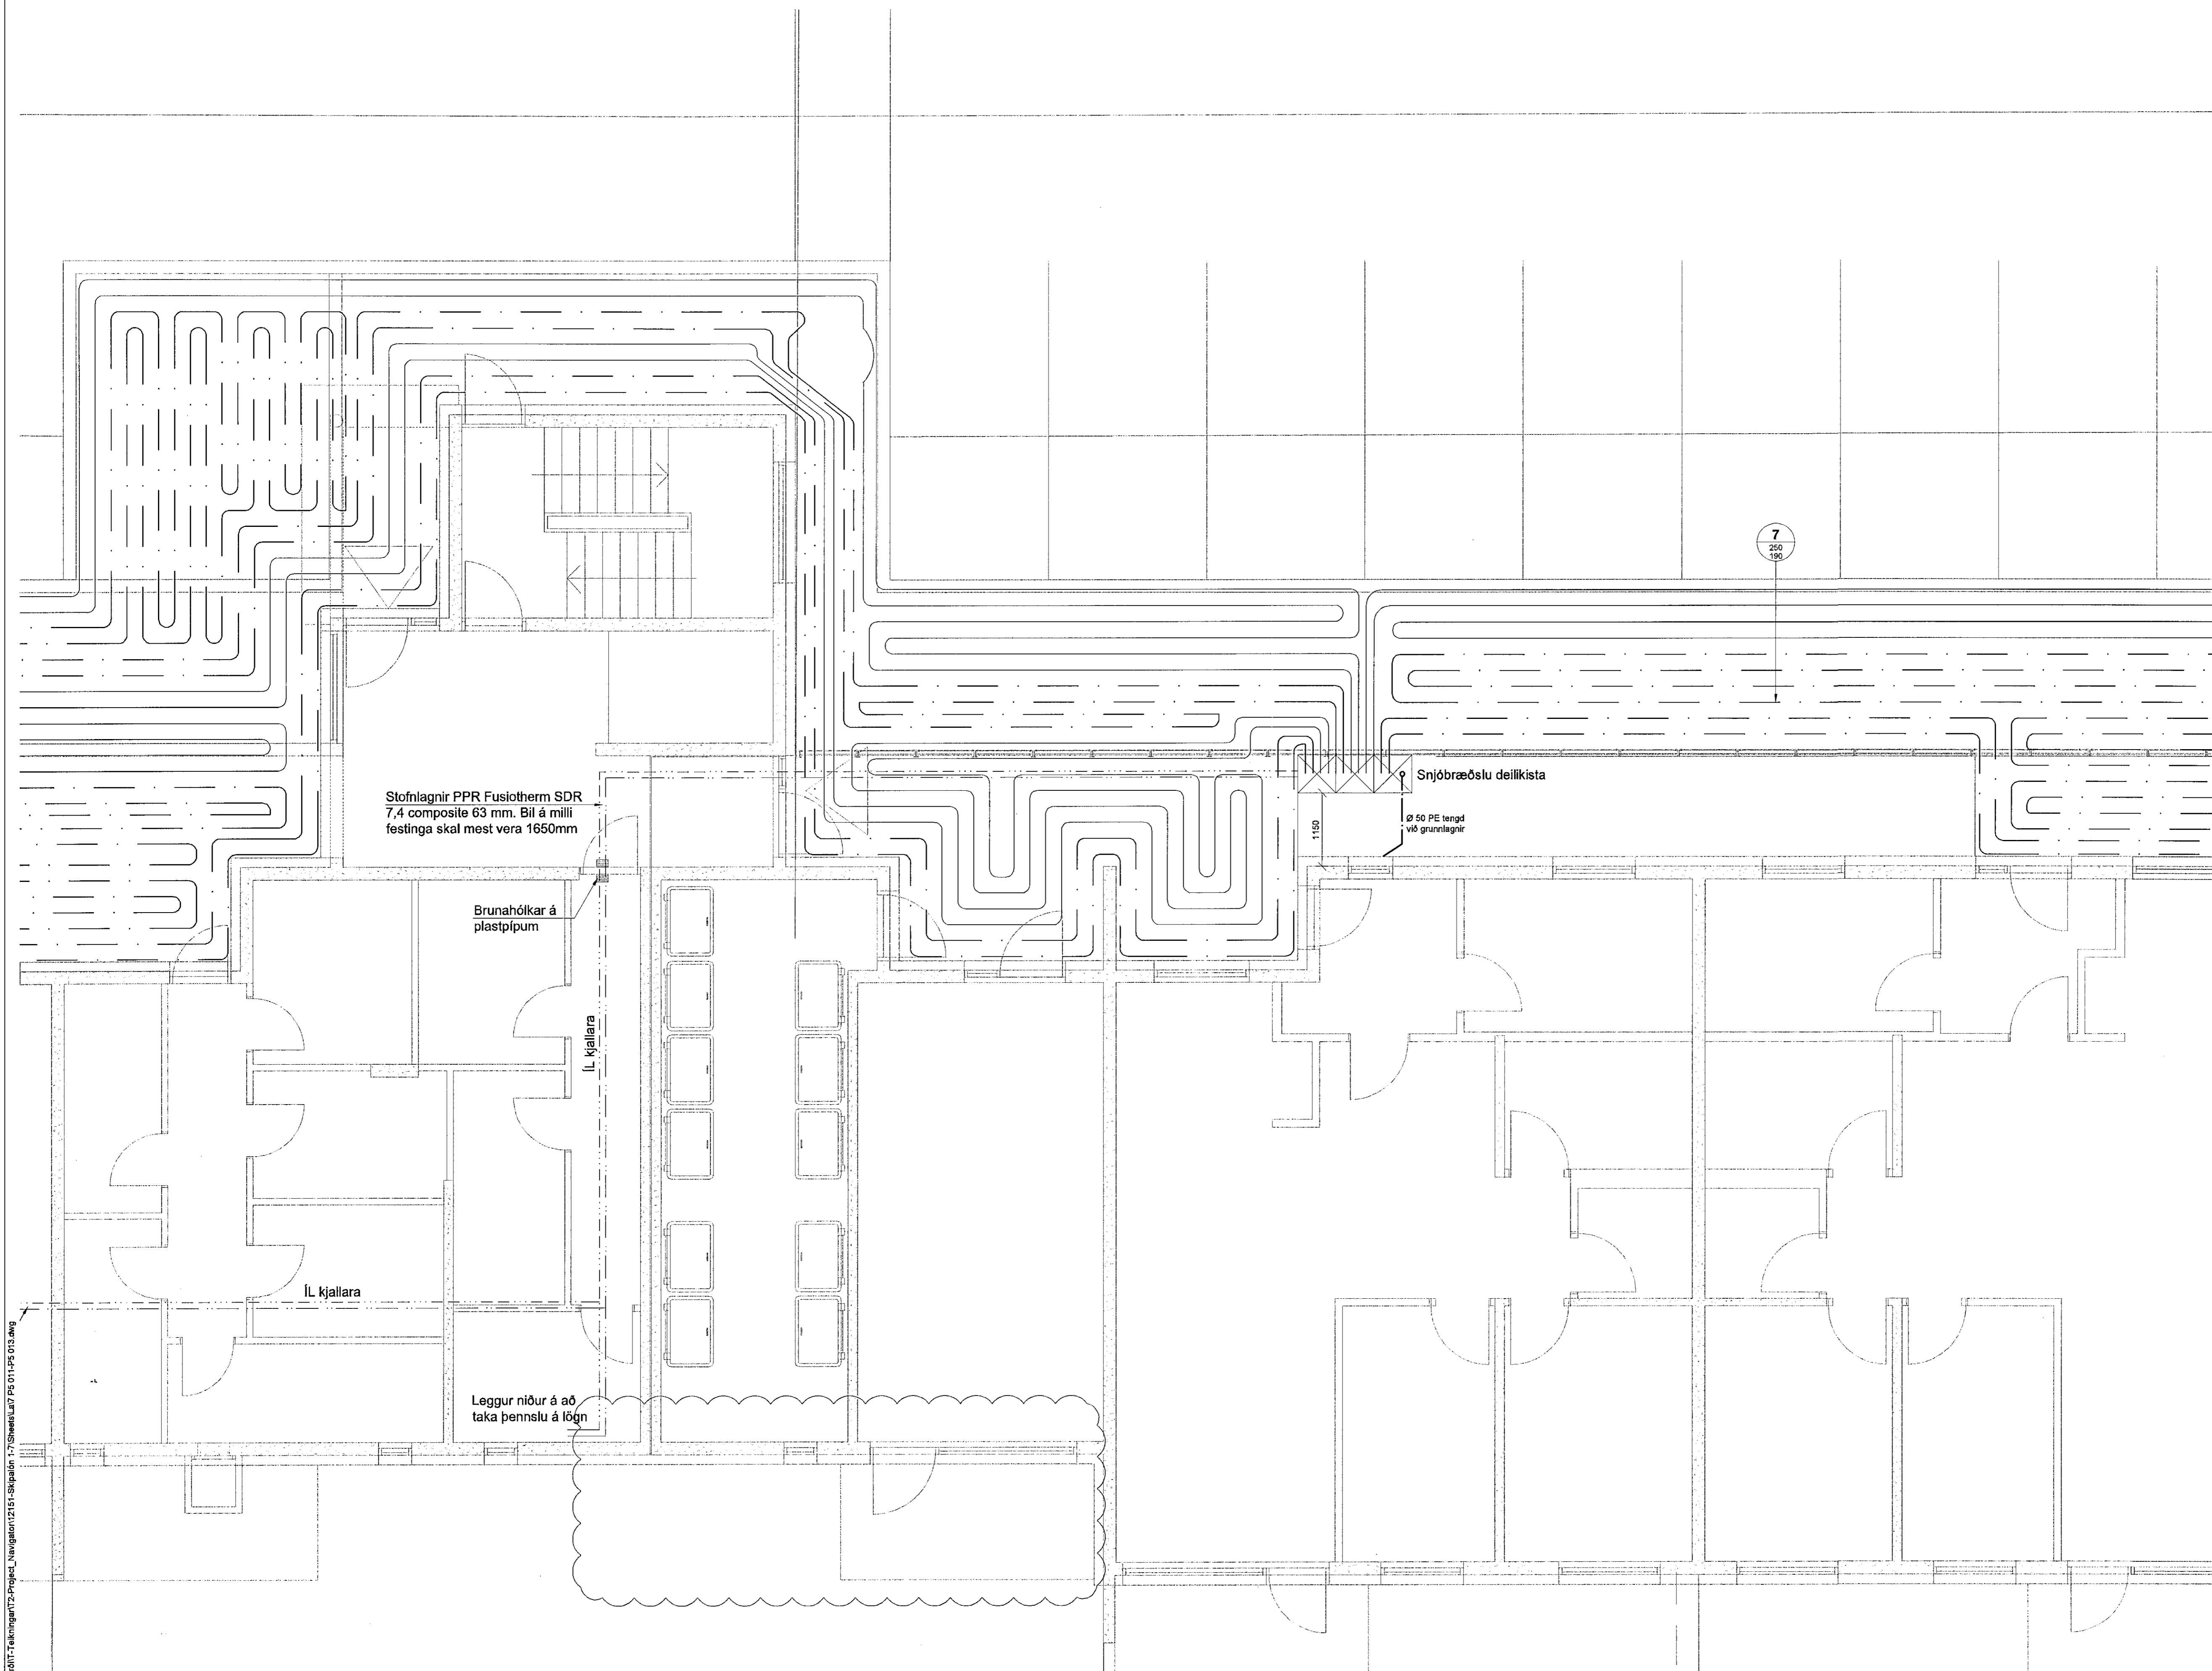

Skjalón 7

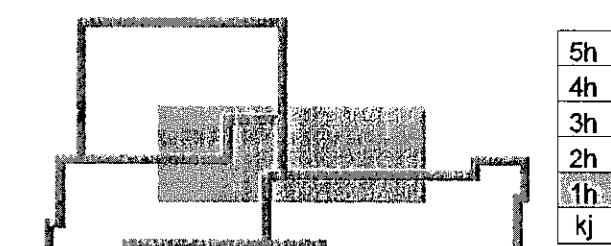

10. sep. 2014
Sveinbjörn Sveinbjörnsson

03.09.14 Snjóbræðslulögn dattur út BS/SÁS
Útg. Dags. Skýring Hannað Yfirfarir



VERKFRÆÐISTOFA

BÆJARHRAUN 20 • 220 HAFNARFJÖRÐUR • KENNIT. 710796-2899
vab@vab.is • Sími 585 8600 • Fax 585 8610 • www.vab.is

Artíkul númer
Sveinbjörn Sveinbjörnsson
Kl. 22.08.2014

Verkefni
SKIPALÓN 7
221 HAFNARFIRÐI

Verkefni
Lagnir
Snjóbræðsla
Grunnmynd

Hannað	Teiknað	Yfirfarir	Kvarði	Síða
BIB	RS	SÁS	1:50	/ A1
Dags.	Verkefni	Teikning	Útgáfa	
18.01.2013	12151	7 P5 012	A	