



SKÝRINGAR

Almennar skýringar sjá teikningu P0 000

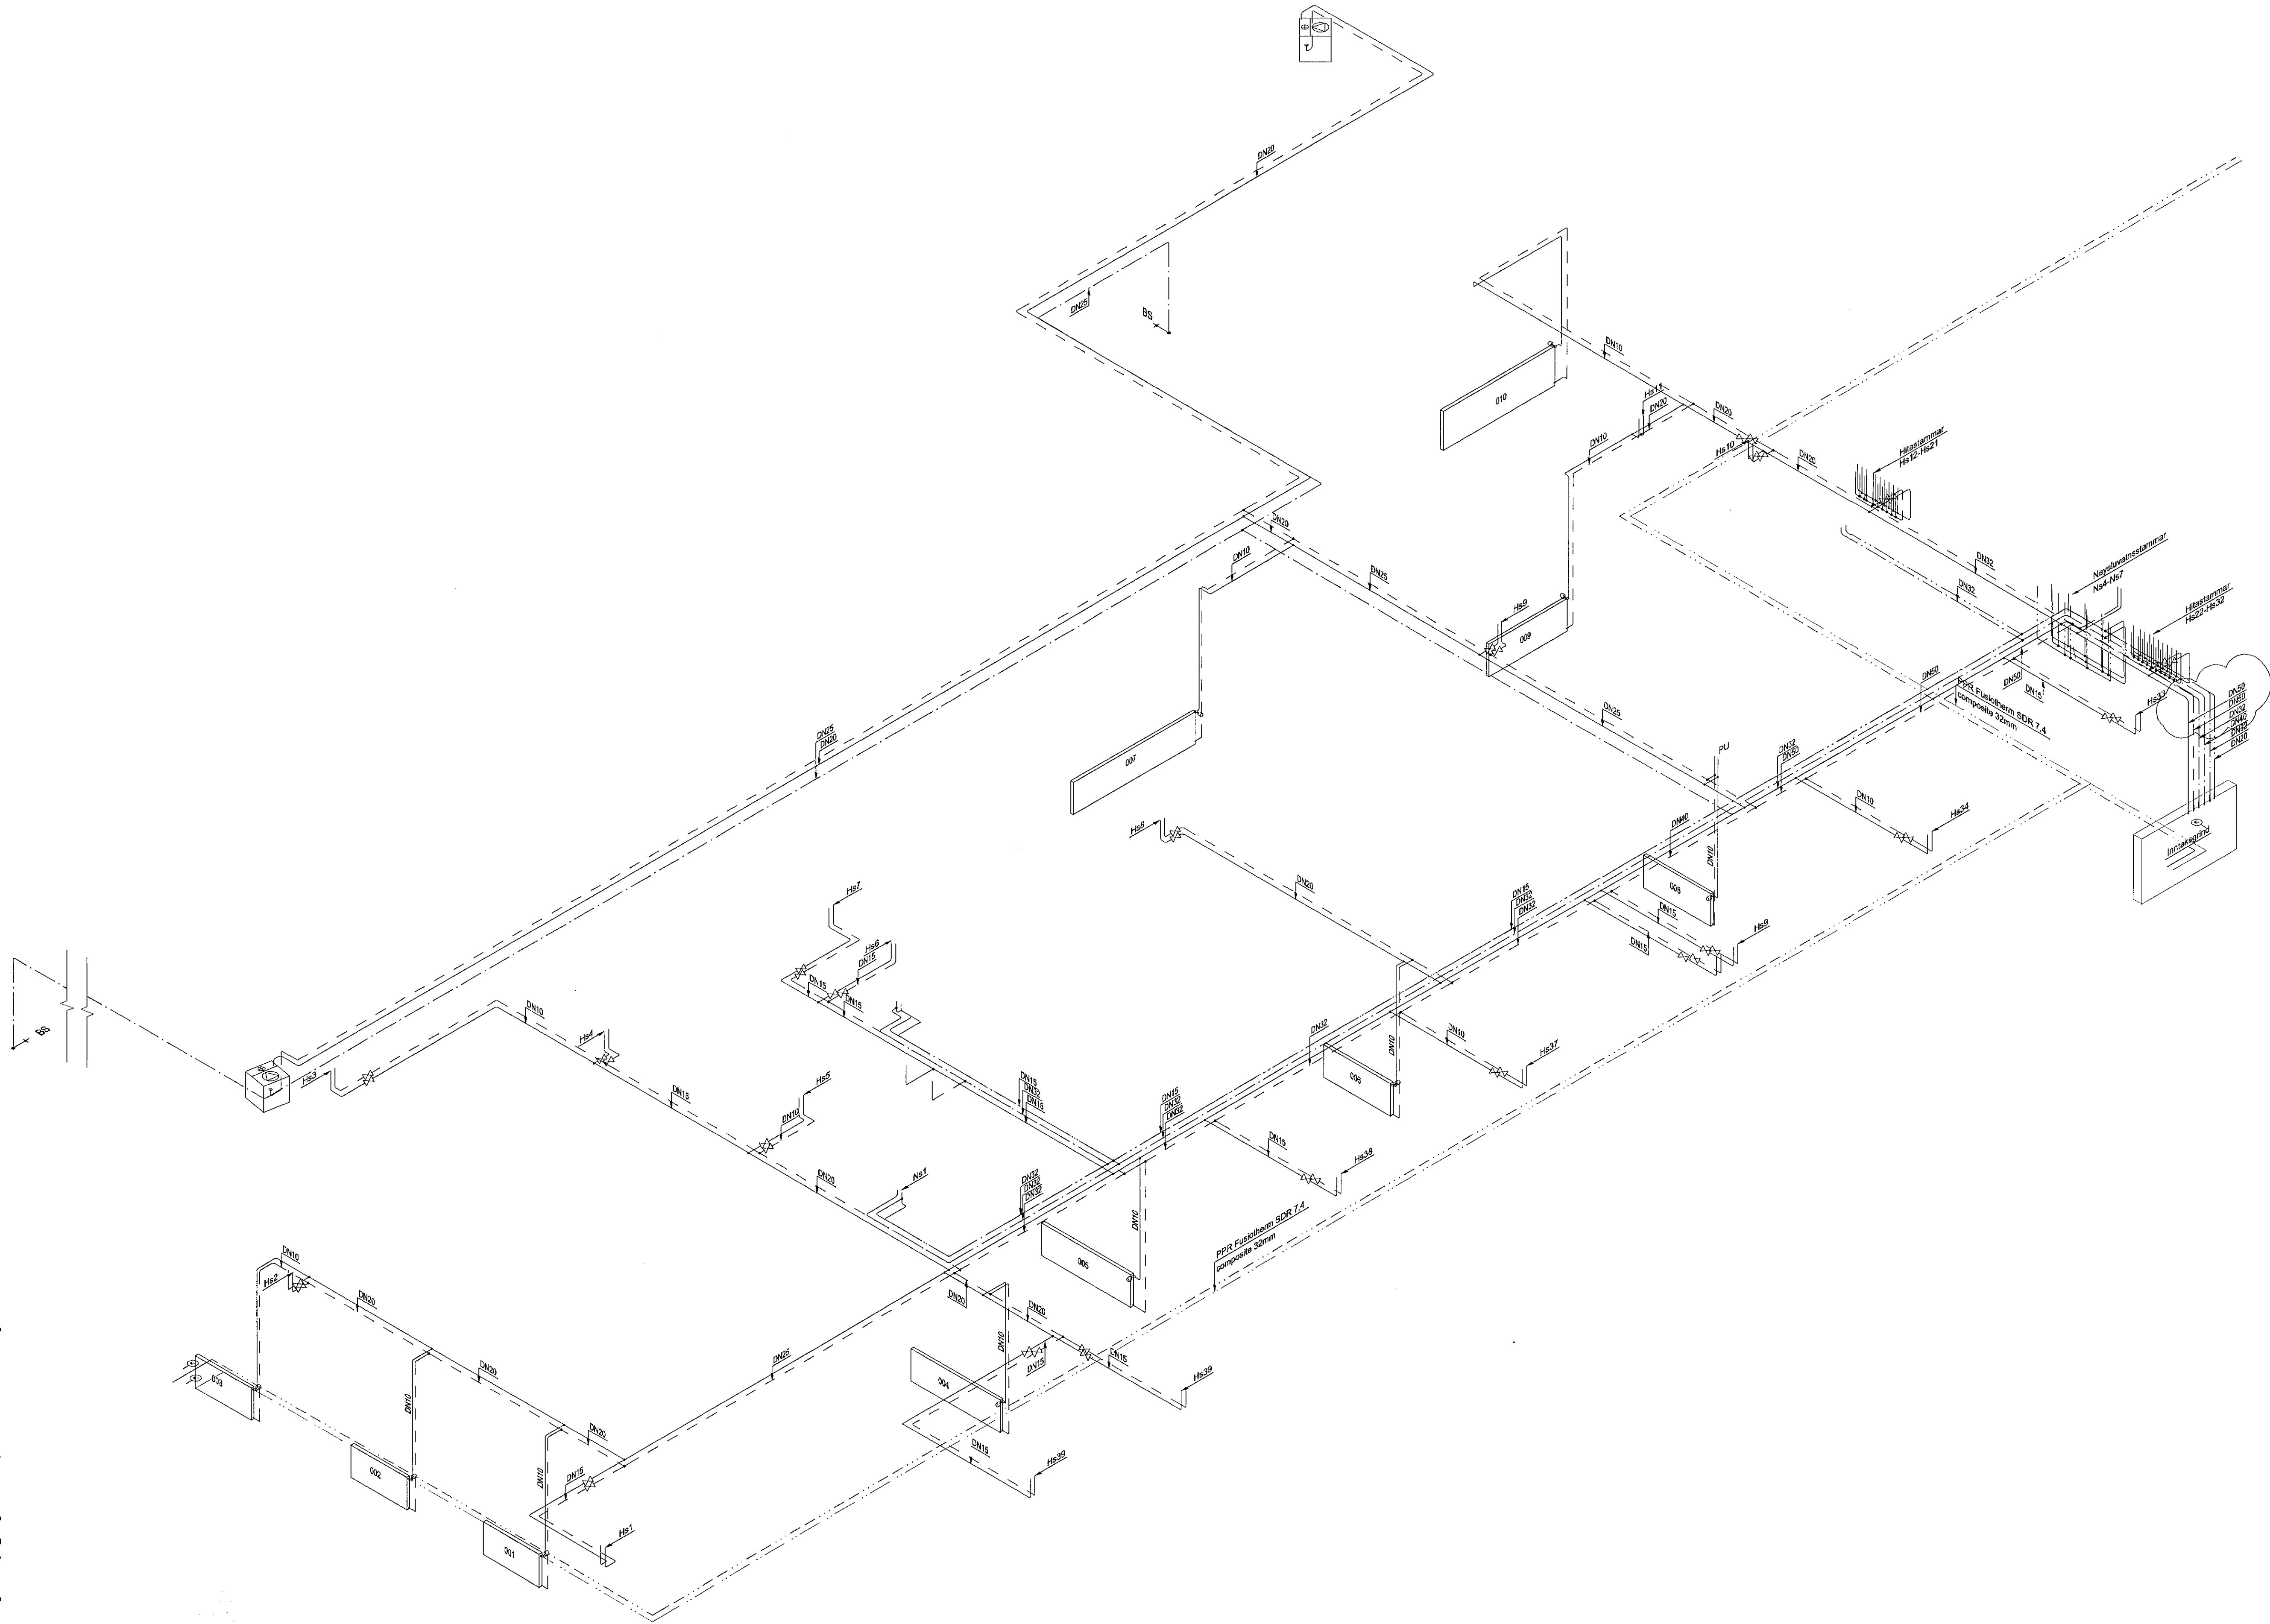

Skipalón 7

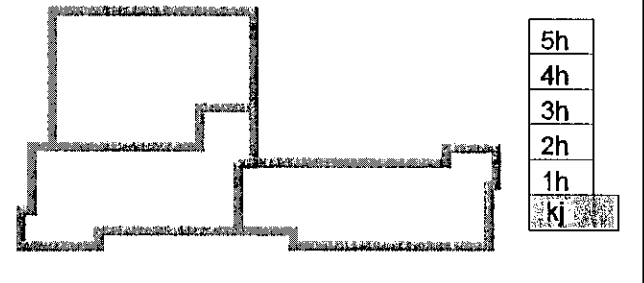

ASK
10. sep. 2014
Sveinn Sverrisson

A 03.09.14 Stærð & lögnum breytt
Utg. Dags. Skýring Hannað/Yfirfarið BS/SAS



VERKFRÆÐISTOFA

BÆJARHRAUN 20 • 220 HAFNARFJÖRDUR • KENNIT. 710796-2899
vsb@vsb.is • Sími 585 8600 • Fax 585 8610 • www.vsb.is

Artun sérhöfundur Sveinn Sverrisson
Húsnúmer 2025 5900 • ask@vsb.is

Verkefni: **SKIPALÓN 7**
221 HAFNARFIRÐI

Verkið: Lagnir Neystsluvs- og hitalagnir í kjallara Rúmmynd

Hinnar	Teiknað	Yfirfarið	Kvarði	/ A1	Síða
BIB	BIB	SÁS	-	-	-
Dags.	Verkefni	Teikning	Verkefni	Utgáfa	
26.06.2013	12151	7 P2 901	-	A	