

1. MERKINGAR

X:	OPNANLEGUR GLUGGI Eða OPIN RIST	ÞV:	ÞVOTTAVÉL
F:	LOFTHITASTÝRÐUR FRAMRÁSARLOKI	ÞU:	ÞURRKARI
B:	VATNSHITASTÝRÐUR BAKRÁSARLOKI	UV:	UPPÞVOTTAVÉL
BR:	BRUNNUR	HL:	HANDLAUG
BS:	BRUNASLANGA	BK:	BAÐKAR
GN:	GÓLFNIDURFALL	SB:	STEYPIBAÐ
P:	ÞAKNIDURFALL	VS:	VATNSSALERNI
EV:	ELDHÚSVASKUR	GH:	GÓLFSTÚTUR FYRIR TENGINGU
SV:	SKOLVASKUR		BAKRENNSLIS HITAVEITU
		HR:	HREINSILOK
		F:	FALLPÍPA
		SS:	KRANI MEÐ SLÖNGUSTÚT
		TK:	TÆMINGARKRANI
		NF:	NIDURFALL MEÐ VATNSLÁS UTANHÜSS
		UK:	ÚTIKRANI

—	SKOLPLÖGN
---	PÖKKUÐ REGNVATNSLÖGN
---	HÁLFPÖKKUÐ JARÐVATNSLÖGN
---	KALDAVATNSHEIMÆÐ
---	KALT NEYSLUVATN
---	HEITT NEYSLUVATN
—	RENNILOKI
—	LOFTPÖÐI Ø25 L=30 CM
---	FRAMRENNSLI HITALAGNA
---	BAKRENNSLI HITALAGNA
---	LOFTRÁS FYRIR ÞAK

LEGA LAGNA:

PU:	PÍPA FER UPP
PN:	PÍPA FER NIÐUR
VG:	VIÐ GÓLF
VL:	VIÐ LOFT
ÍR:	Í RAUF
ÍV:	INNAN Í VEGG
ÍE:	INNAN Í EINANGRUN
ÁV:	Á VEGG
ÍPL:	Í PLÖTU
UL:	UNDIR LOFTI
OL:	OFAN Á MILLILOFTI
YD:	FYRIR DYRUM

2. FRÁRENNSLISLAGNIR

Í GRUNNI

SKOLP- OG REGNVATNSLAGNIR INN Í GRUNNI OG MEÐFRAM SÖKKLUM AÐ BRUNNUM SKULU VERA PLASTLAGNIR ÚR STÍFU PVC (RAUÐAR PÍPUR) ÞAKKAÐAR MEÐ GÚMMÍHRINGJUM

FRÁ BRUNNUM AÐ TENGISTAD VIÐ LÖÐARMÖRK KOMI STEINLAGNIR (ST) AFRENNSLI HITAVEITU SÉ ÚR PEH PLASTI (ER TIL STAÐAR). FYRIR JARÐVATNSLAGNIR SKAL SETJIA DRENMÖL NR. 1 OG DRENDÚK.

OFAN BOTNPLÖTU

LAGNIR SÉU ÚR VIÐURKENNDU PLASTI TIL NOTKUNAR INNAHÜSS (T.D. POLYPROPYLEN). FESTINGAR Á FALLPÍPUM SKULU VERA VIÐ HVERJA GÓLFPLÖTU OG TVÆR Á MILLI PLATNA. EITT ÞENSLUSTYKKI SKAL VERA Á HVERRI HÆÐ, EF SAMSKYTI ERU SOBIN SAMAN. ANNARS ER NÆGILEGT AÐ DRAGA RÖR TIL Í MÚFFUM, T.D. 10 MM Í MÚFFU, TIL AÐ TAKA UPP ÞENSLUNA. HREINSILOK SKULU VERA ÞAR SEM SÝNT ER Á TEIGN. LÖÐRÉTAR FALLPÍPUR SKULU VERA ÚR PLASTI OG EINANGRAST MEÐ 25 MM GLERULLARHÖLKUM OG VEFJA MEÐ SÍSLAPPAPA EÐA PLASTDÚK.

3. VATNSLAGNIR

HEIMÆDARPÍPA FYRIR KALT VATN SÉ ÚR PEH-PLASTI. NEYSLUVATNSLAGNIR SÉU STÁLLAGNIR MANNESMAN MAPRES. LAGNAKERFIÞVERMÁL LAGNA ERU GEFIN UPP Í MM OG ERU NAFNMÁL ÞEIRRA. ALLAR TENGINGAR VIÐ HREINLETISTÆKI ERU 15 MM.

4. HITALAGNIR

HITAKERFI ER BLANDAÐ KERFI, ANNARS VEGAR GÓLFHITAKERFI OG HINS VEGAR OFNAKERFI. LAGNAEFNI ÞOLI A.M.K. 70° HEITT VATN AÐ STAÐALDRI. HITALAGNIR ERU SVARTAR STÁLPIPUR. EINANGRA SKAL PÍPUR MEÐ 20 MM GLERULLARHÖLKUM OG VEFJA SÍÐAN MEÐ PLASTDÚK. PÍPUR Á VEGGJUM SKULU LIGGJA MINNST 100 MM FYRIR GÓLFPLÖTU. ÞVERMÁL LAGNA ERU GEFIN UPP Í MM OG ERU NAFNMÁL ÞEIRRA. ALLAR TENGINGAR INN Á OFNA ERU 10 MM. Á ALLA OFNA KOMI LOFTSKRÚFA, STILLITÉ OG SJÁLÞVIRKUR OFNLOKI SKV. OFNASKRÁ. HITAKERFI MIÐAST VIÐ EINANGRUN SKV. BYGGINGARREGLUGERÐ OG TVÖFALT GLER Í ÖLLUM GLUGGUM.

GÓLFHITAKERFI ER BYGGT UPP MEÐ SLAUFUM SEM TENGJAST DEILIKISTU EÐA BAKRÁS OFNA EFTIR ATVIKUM. LAGNAEFNI ER Ø18x2 PEX-PLASTLAGNIR MEÐ SÚREFNISÞÉTTRI KÁPU (EÐA SAMBÆRILEGT) SEM BINDAST OFAN Á JÄRNASGRIND PLÖTU ALMENNT MEÐ 150mm MILLIBILI.

STOFNLAGNIR FRÁ MÆLAGRIND AÐ DEILIKISTU ERU Ø32x2,9MM WIRSBO Eða PEX-PLASTLAGNIR Í Ø50MM PEH-HILFÐARRÖRUM. STOFNLAGNIR ERU LAGÐAR OFAN Á PLASTEINANGRUN UNDIR PLÖTU Á 1. HÆÐ (UNDIR JÄRNBENDINGU)

Á ALLA OFNA KOMI LOFTSKRÚFA, STILLITÉ OG SJÁLÞVIRKUR OFNLOKI SKV. OFNATÖFLU.


Skýringar-Gólfhiti

- 1 Dæla UPS 25-80 hraði 2
- 2 3-Vega loki, VMV-20 Danfoss + RAVK hitastíllir (eða sambl.)
- 3 Hitaliði KP77, 20°-60°C. Loki á 50°C framrásarhita, opni aftur á 45°C
- 4 Segulloki, EVSI-15
- 5 Hitamælir, 0-100°C
- 6 Renniloki
- 7 Einstreymisloki
- 8 Sjálfv. útloftunartentill
- 9 Mótrolkar á deilikistutúta

Hönnunarhitastig á framrás er 42°C en á bakrás 37°C
Hitanemar komi á allar slaufur

SKÝRINGAR

- 1 KÚLULOKI
- 2 RENNILOKI
- 3 HITAMÆLIR
- 4 ÞRÝSTIMÆLIR
- 5 RENNSLISMÆLIR
- 6 EINSTREYMISLOKI
- 7 TÆMINGARLOKI
- 8 SÍA
- 9 HEMILL
- 10 ÞRÝSTIJAFNARI - T.D. DANFOSS AVP-15
- 11 BLINDAÐUR TENGIMÖGULEIKI FYRIR SNJÓBRÆÐSLU
- 12 ÖRYGGISLOKI - 6 KG/CM2
- 13 STILLITÉ
- 14 SLAUFULOKI - T.D. DANFOSS AVDA-15

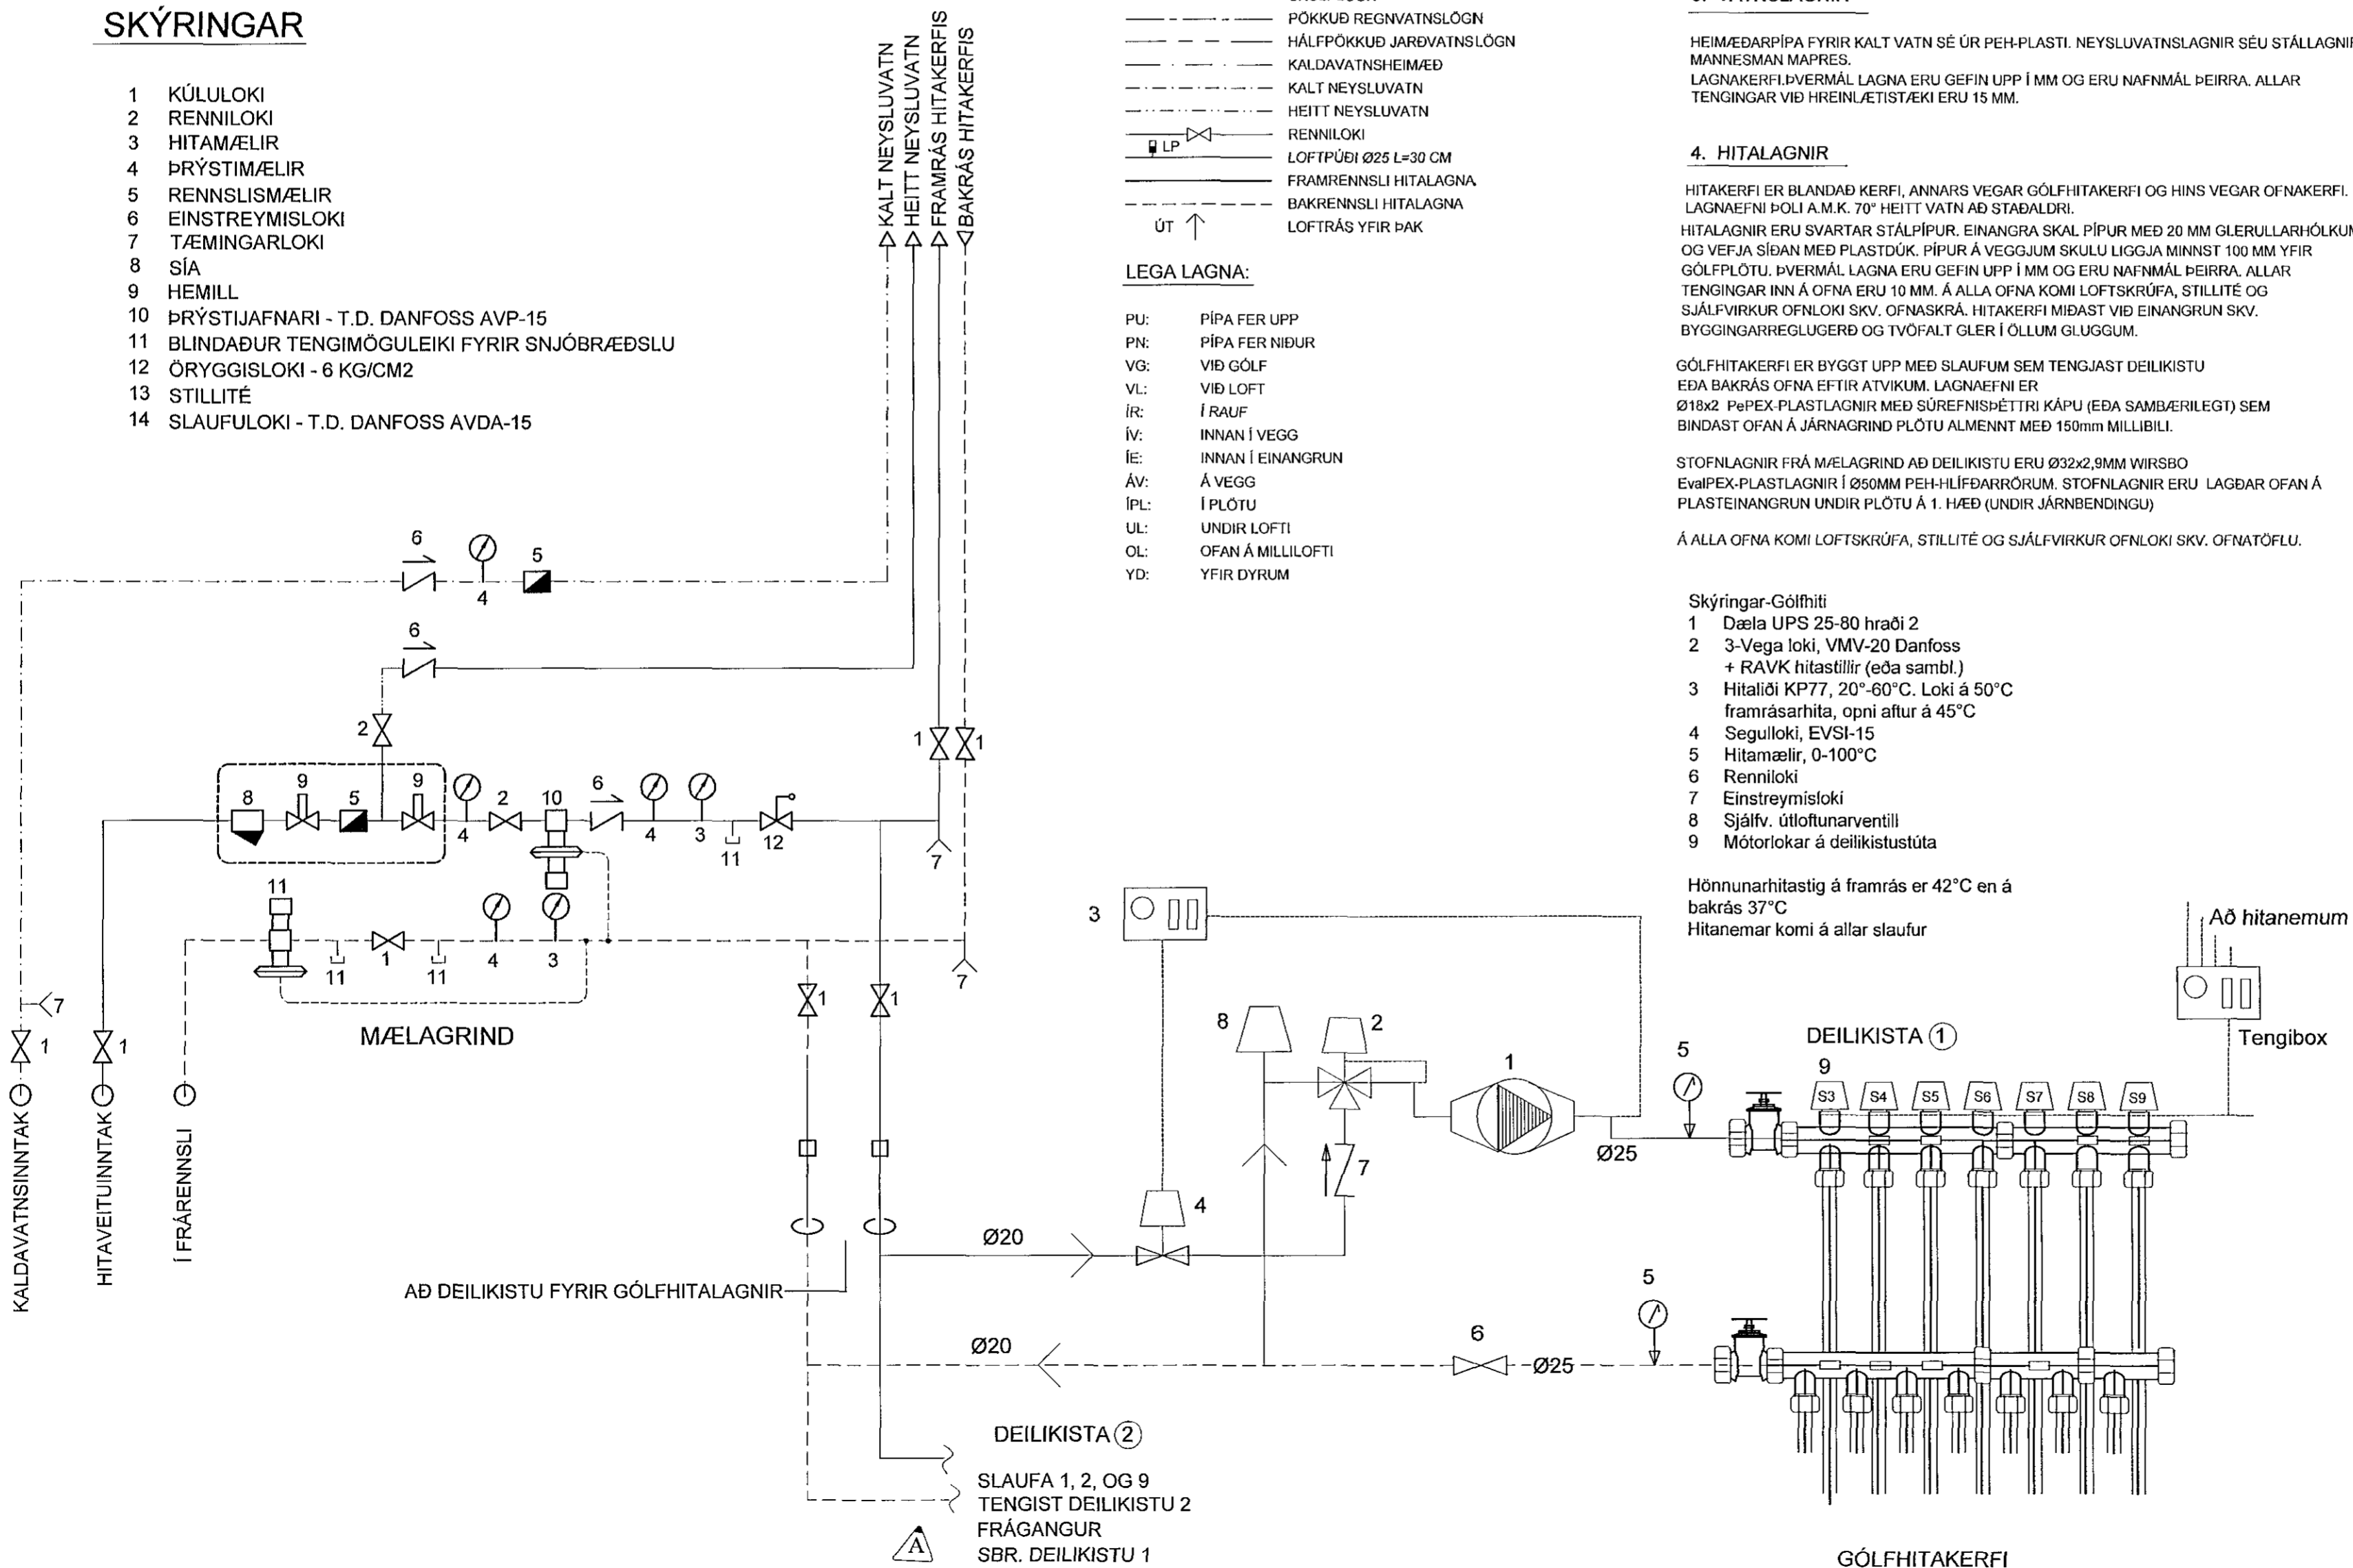

Samþykkt þann
22. Okt. 2014

Byggingatulltrúnaður Hafnarfjarðar
F.h. Hrólfur S. Gunnlaugsson

A	14.10.14	BREYTINGAR Á SKÝRINGARMYND	H.Á
Verkfræðistofa Hauks Ásgeirssonar e.h.f. Lindasmári 12, 200 Kópavogur Sími 564-4337 Farsími 897-8132 e-mail: haukurag@simnet.is Kennitala: 560600-3050			
Hannað H.Á.	Teiknað H.Á.	Samþykkt: Kennitala 301255-4629	<i>Haukur Ag</i>
FÍFUVELLIR 12 HAFNARFIRÐI LAGNIR ALMENNAR SKÝRINGAR			
Mkv.	Teikn. nr. 3-0.0	Verk nr. 200 Skráningar nr.: 2010	Útgáfa A Dags. ÁG 04
Aritun aðalhönnuðar:			