


Snið B-B

Þjöppuð böglabergsfylling

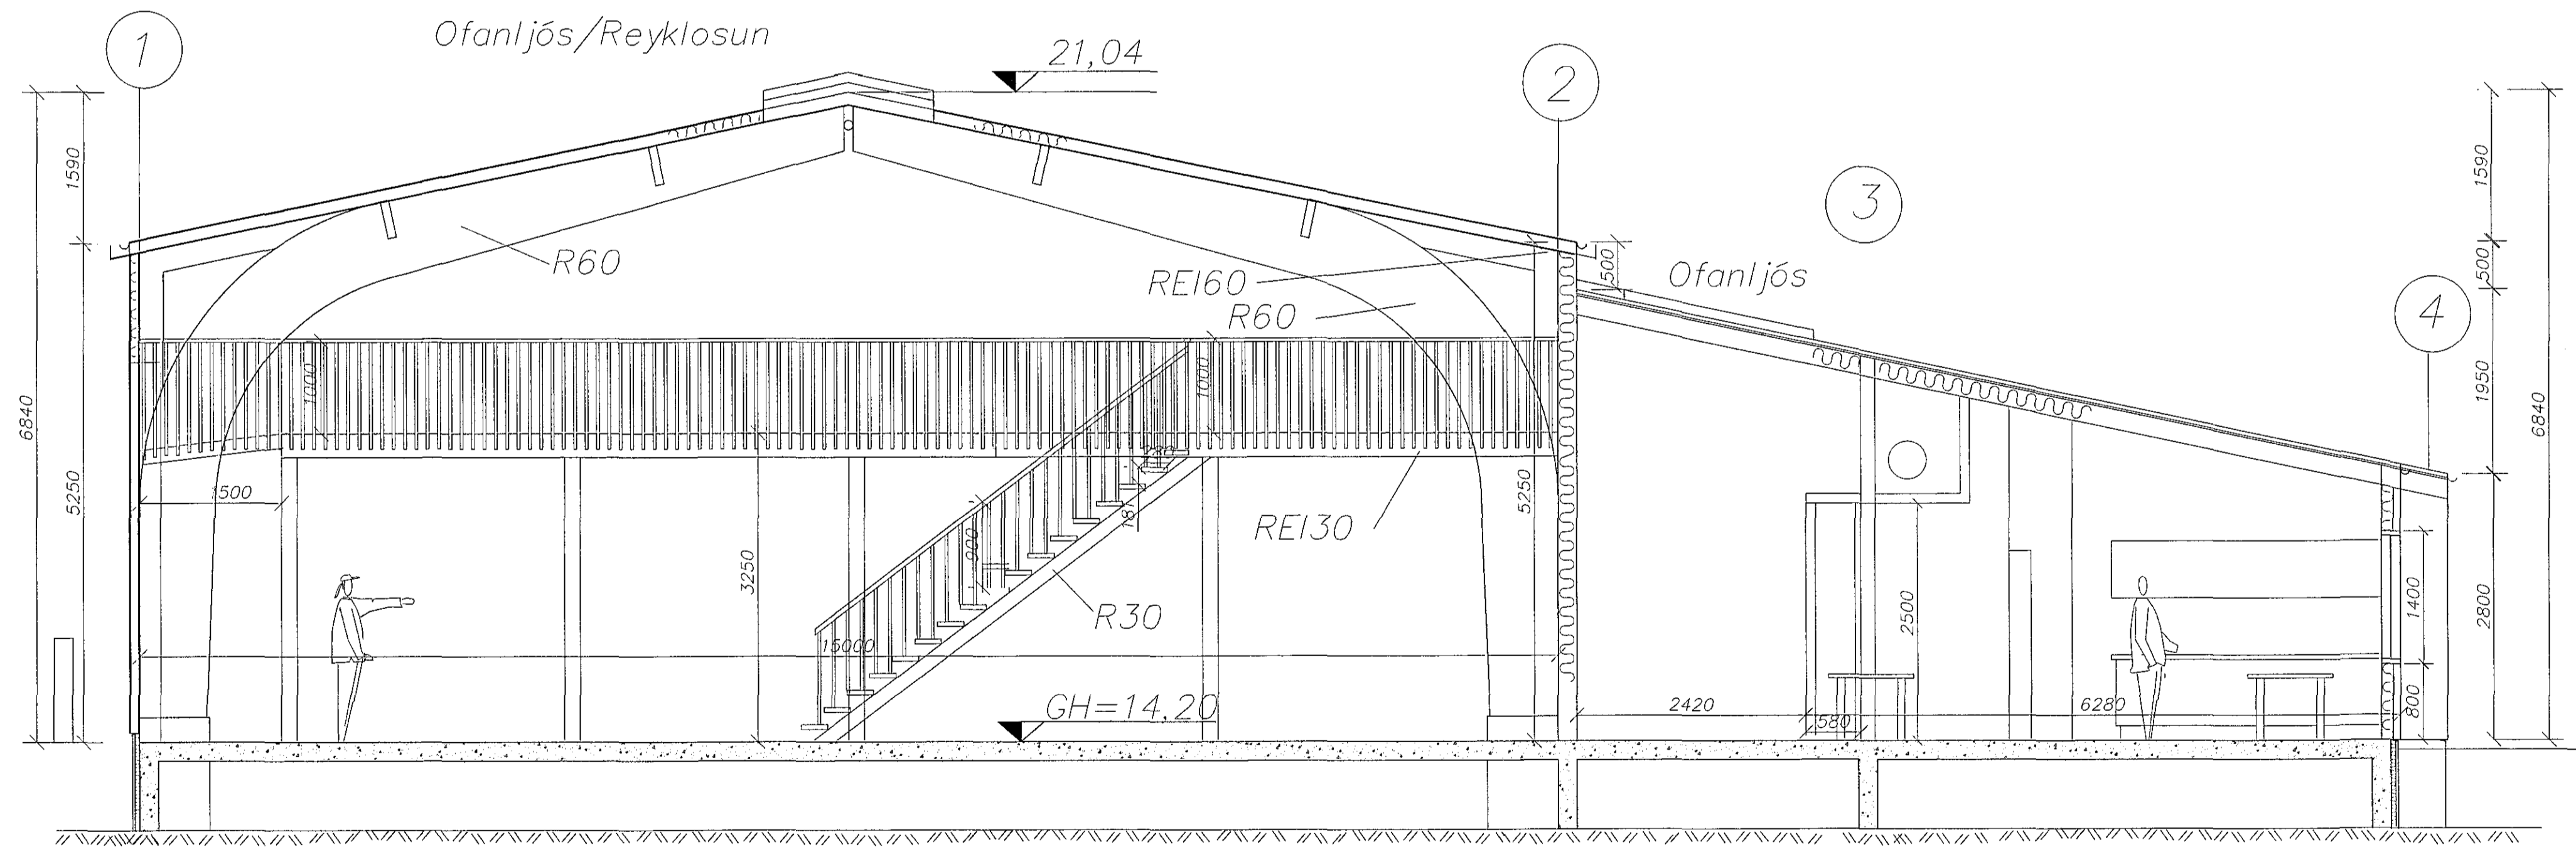

Snið C-C

Þjöppuð böglabergsfylling

11.08.14	Reyndarleiðing	PV2	C
22.02.01	Stigur færðir í rúmum 121. og 122	SG	B

Hringhella 9, Hafnarfirði	
<b>Strendingur ehf.</b> Verkfræðingur ehf. Vörkufræðingur ehf. - 220 Hafnarjarður Sími 565 5640, Fax 565 5641	Snið
Hafnarfirði 11.09.2014	hönnuð: SG    teiknað: JW    yfirforð: SG útgáfa: SG    teikn. nr.: 107    stýðja: C    mátkvörð: 1:50    A1 Ástundur: Sýgvaldason k3/240545-4119    jan.2001