
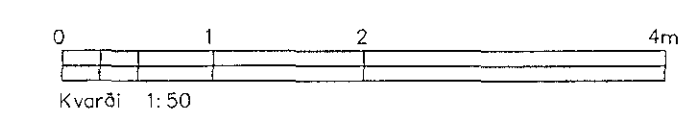


Samþykkt bann
22. október 2014

Byggingulftunin í Hafnarfirði
F.H. Höfður S. Gunnarsson

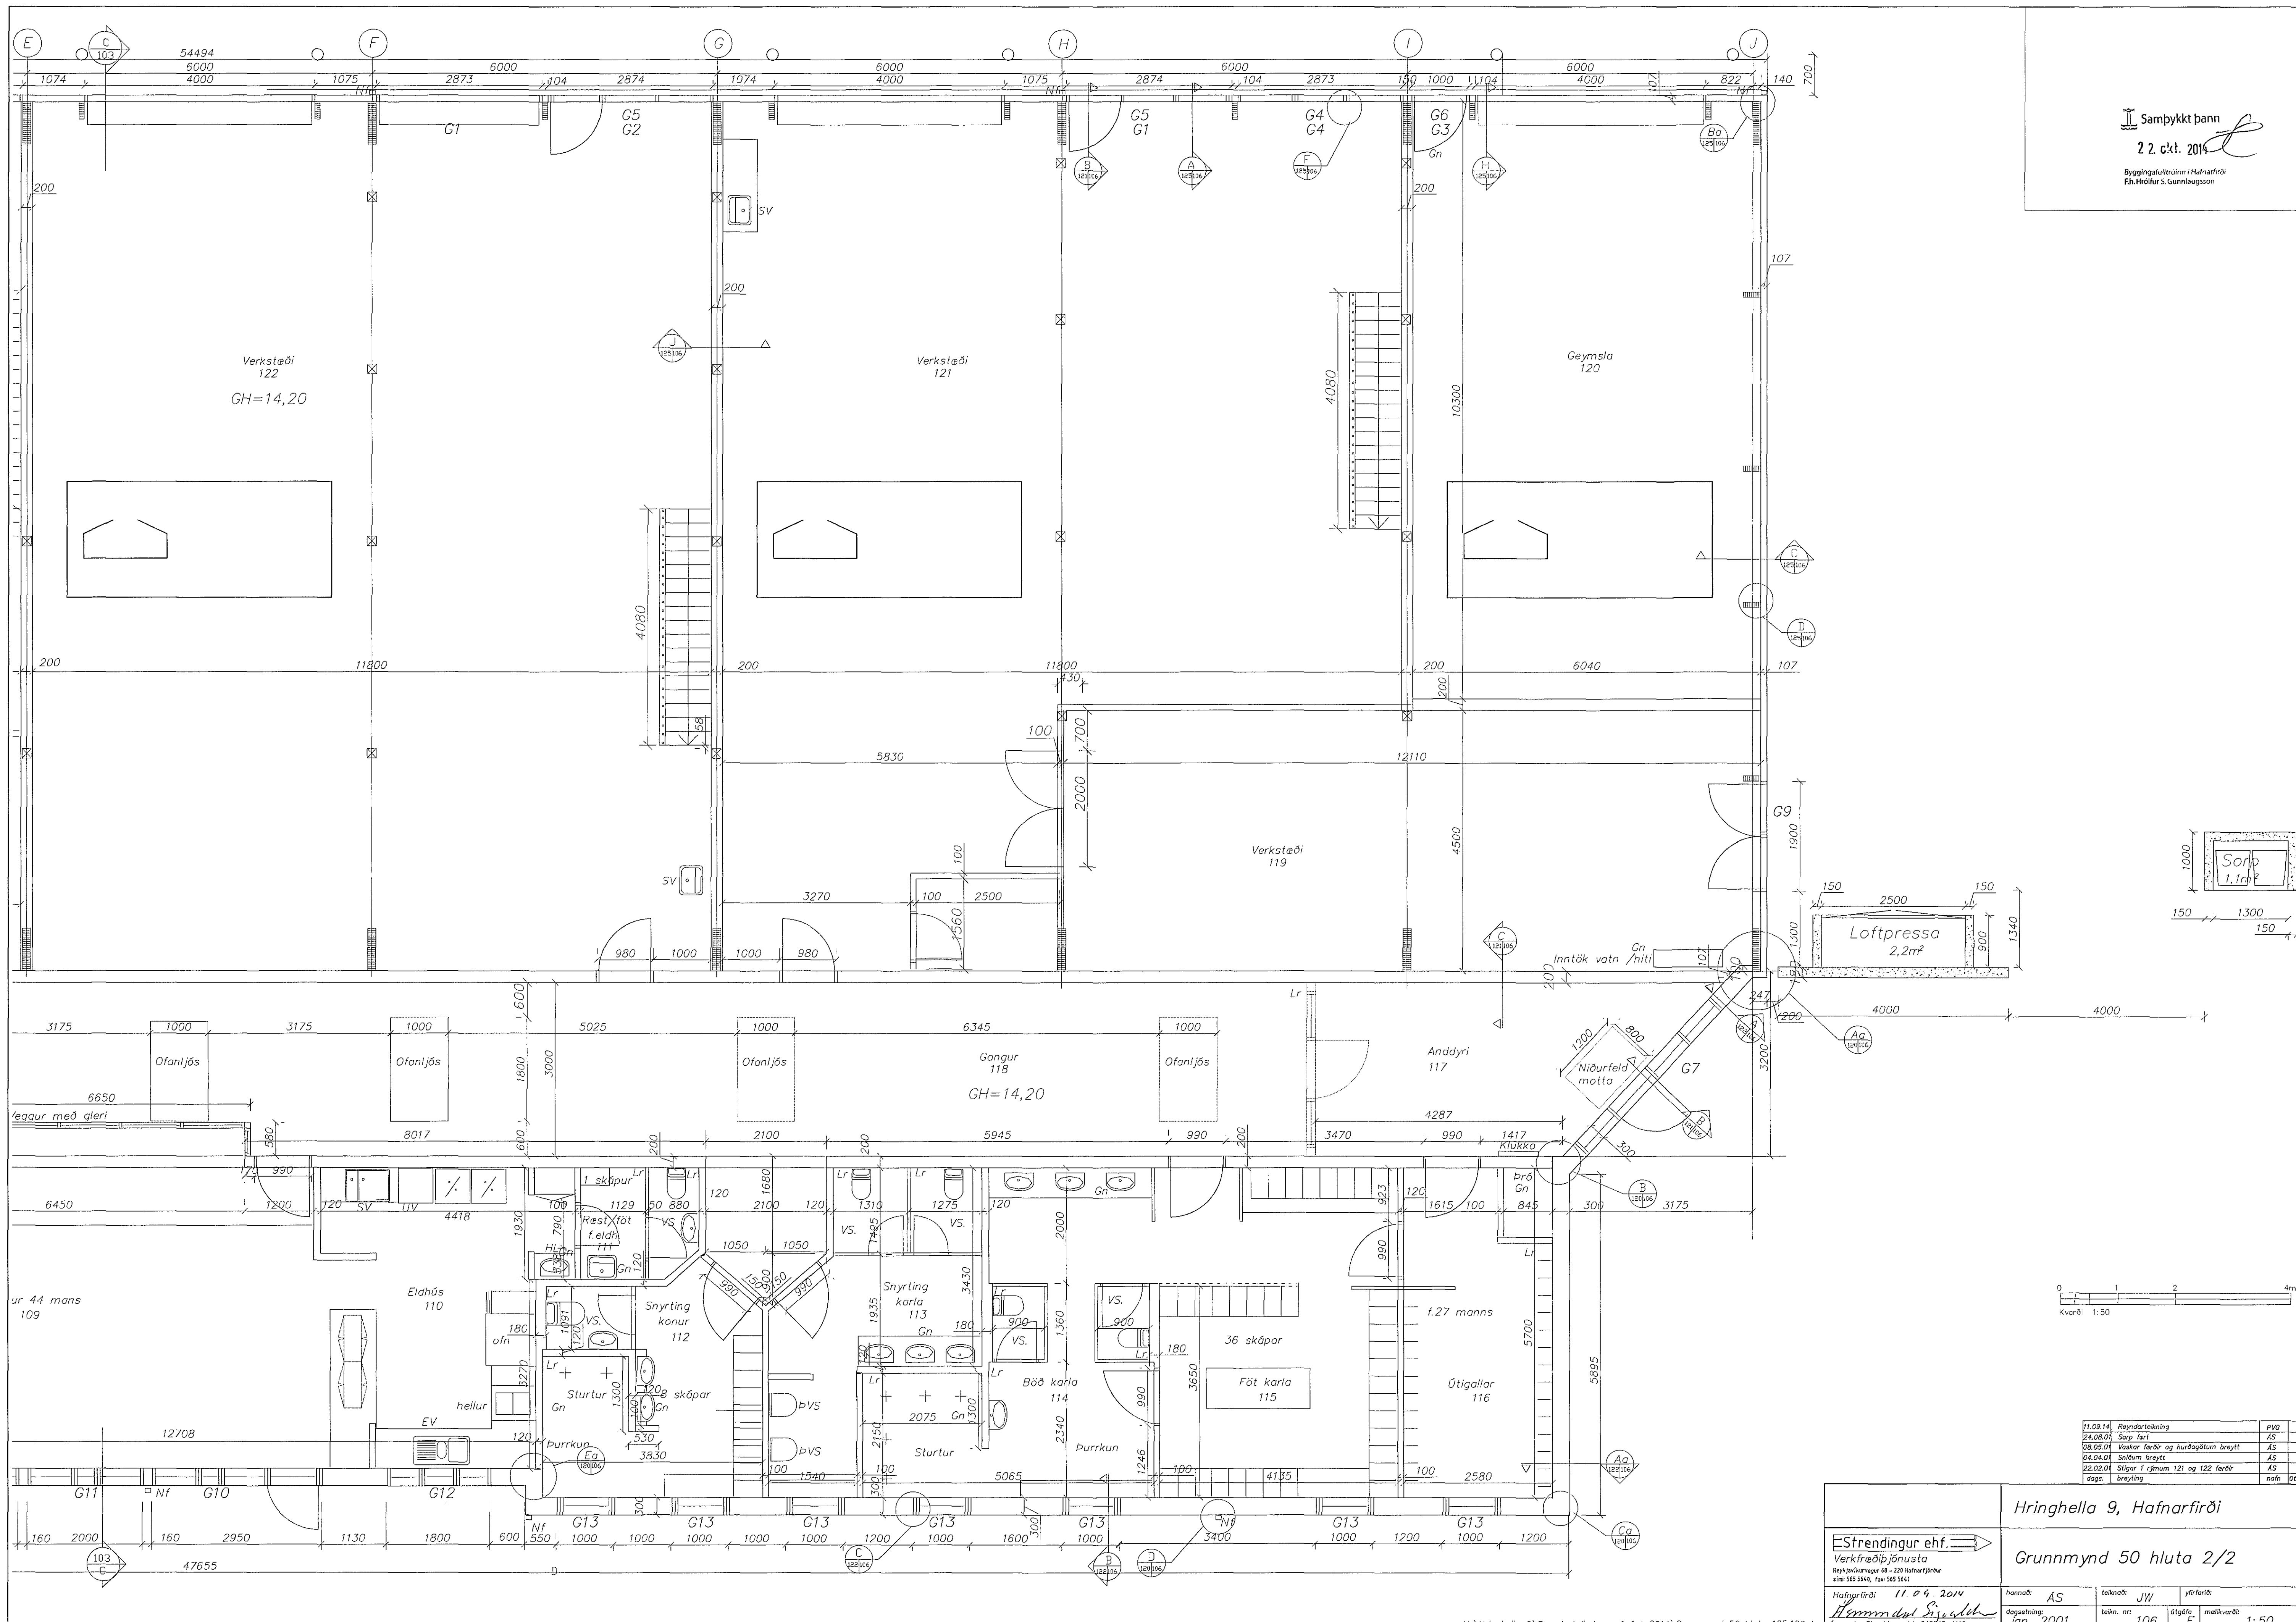

| | | | |
|----------|-------------------------------------|------|--------|
| 11.08.14 | Reyndarleiðing | PWD | E |
| 24.08.01 | Sorpi fari | AS | D |
| 08.05.01 | Vaskar ferðir og hurðagöllum breytt | AS | C |
| 24.04.01 | Sniðum breytt | AS | B |
| 22.02.01 | Stigur í rísum 121 og 122 ferðir | AS | B |
| daga | breyting | nafn | Stjórn |

| | | | |
|--|--------------------------------------|-------------------------------|---------------------------------------|
| Hringhella 9, Hafnarfirði | | | |
| E-Strendingur ehf. Verkfæðipjónusta Reykjavíkstræti 68 - 220 Hafnarfirður Sími 565 3540, Fax 565 3541 | | Grunnmynd 50 hluta 2/2 | |
| Hafnarfirði 11.06.2014 Hemundur Sigurðsson | Þannuð: AS dagsmálning: jún. 2001 | teiknaði: JW tekn. nr: 106 | yfirfarði: E málkvarði: 1:50 A1 |