PLATA YFIR 3. HÆÐ - ÞAK- GRUNNMYND M1:50

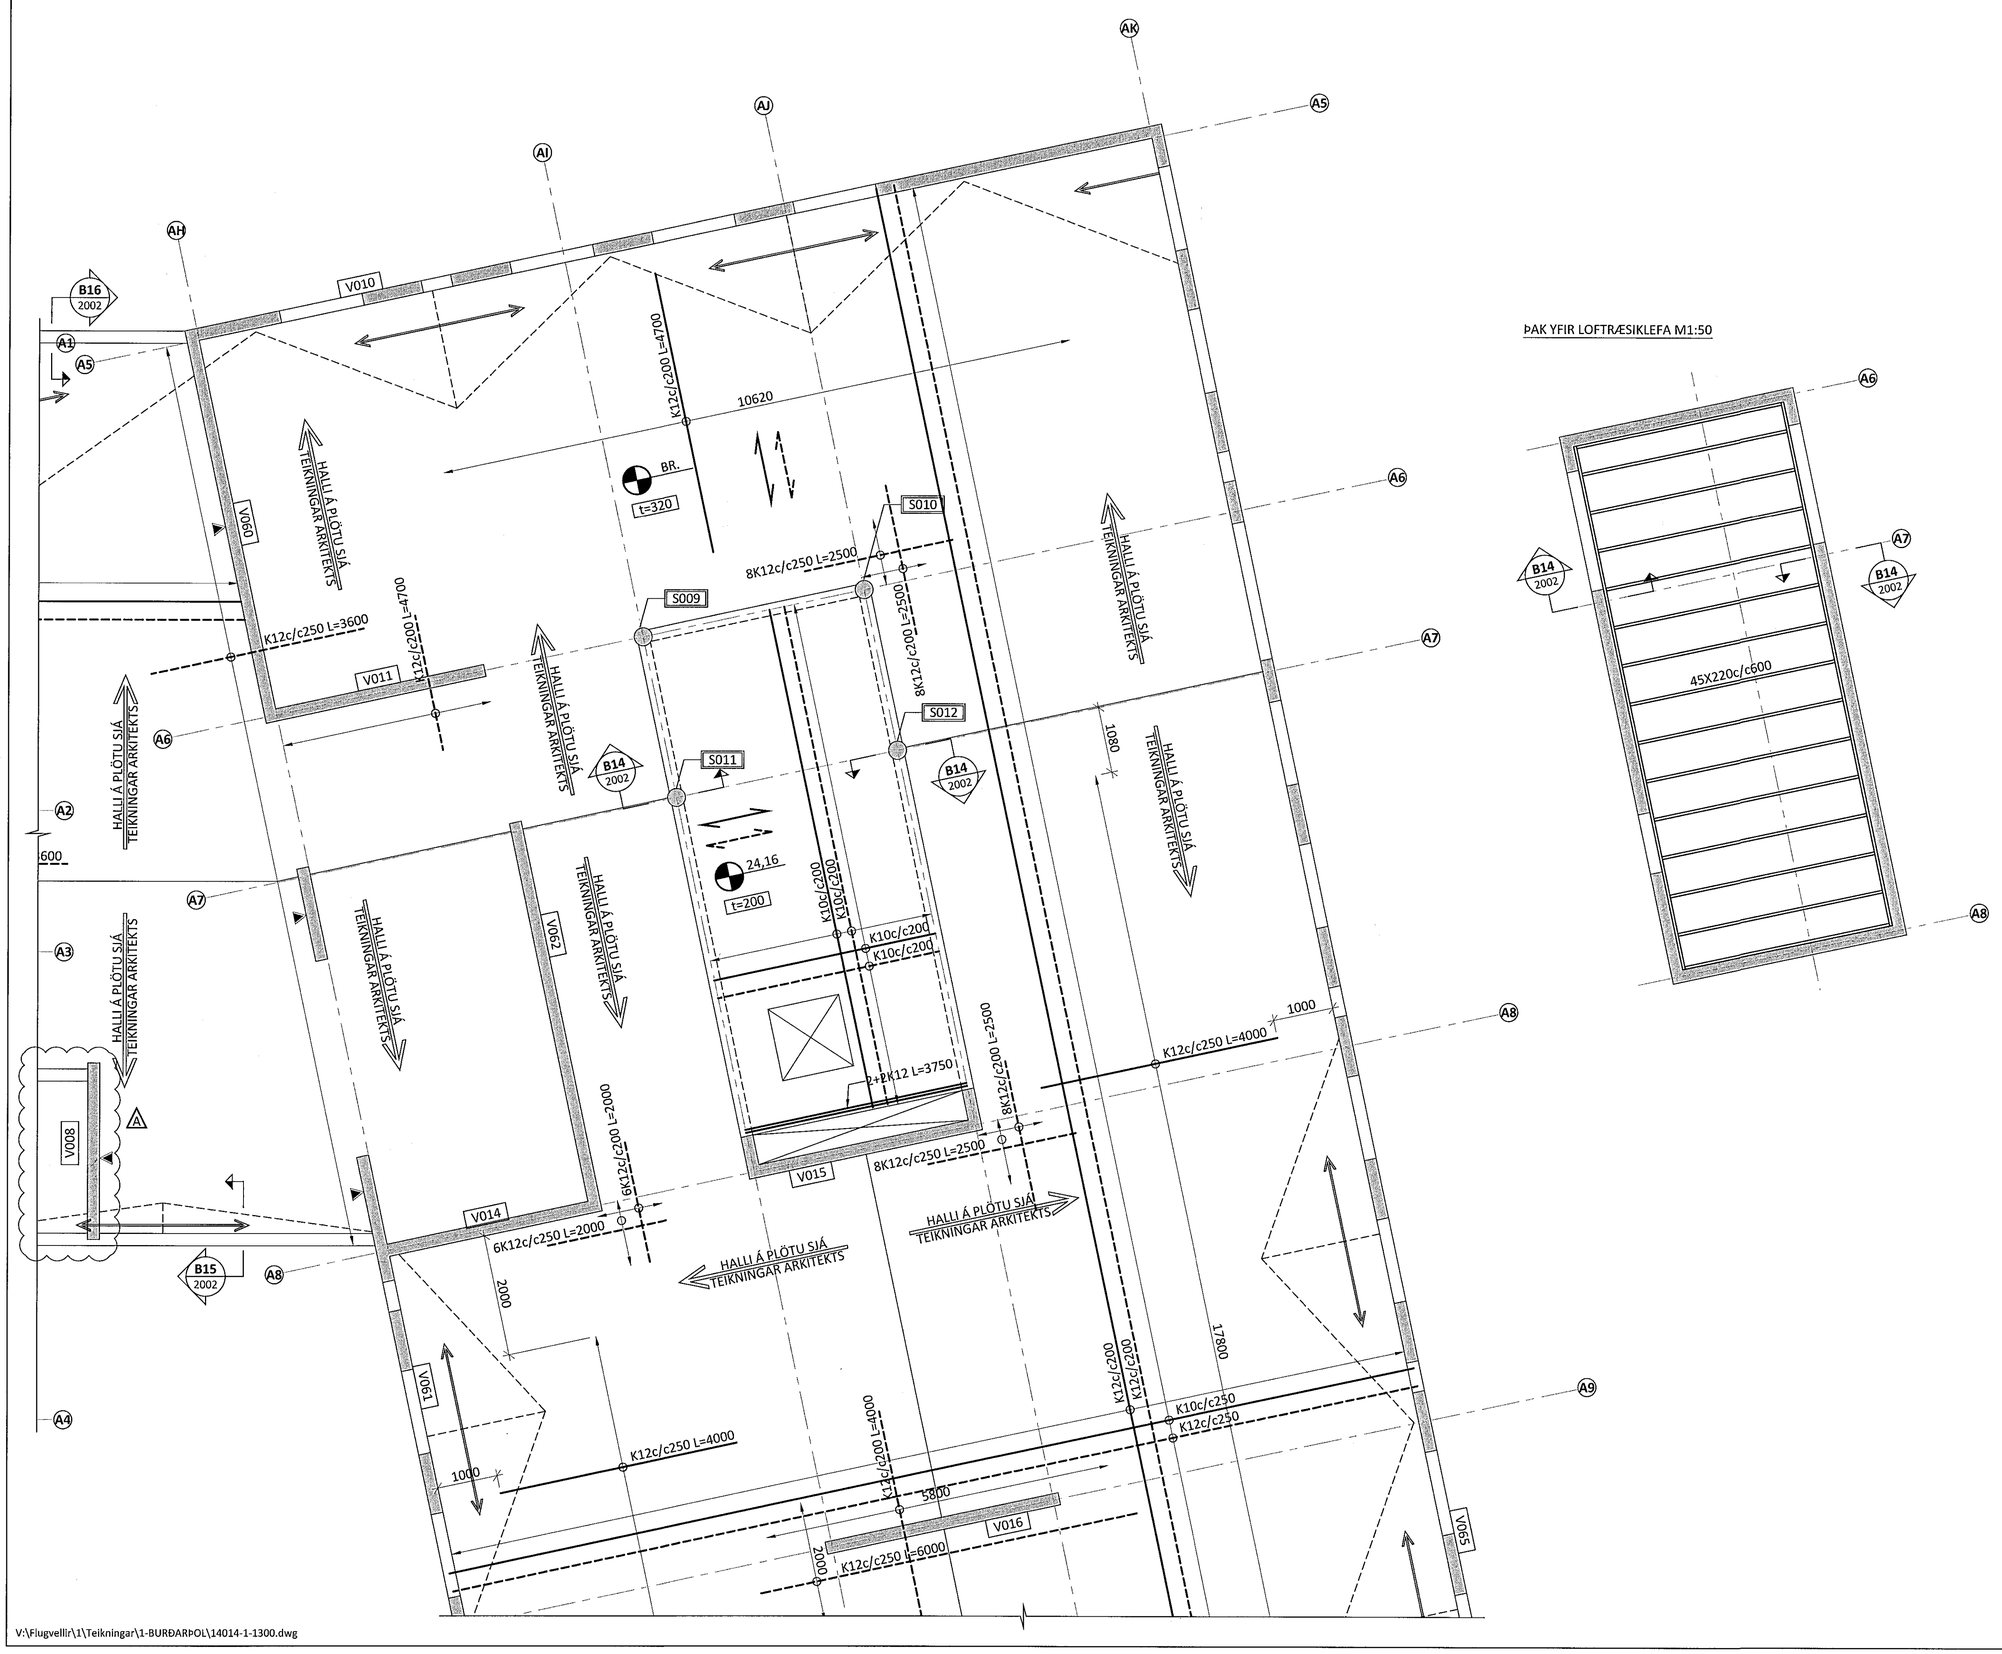


ÞAK YFIR LOFTRÆSIKLEFA M1:50




ÁRITUN BYGGINGARFULLTRÚA

Samþykkt þann 29. okt. 2014

Byggingarfulltrúinn í Hafnarfirði
F.h. Hrólfur S. Gunnlaugsson

SKÝRINGAR:

- ÖLL MÁL ERU Í MILLIMETRUM OG ALLIR KÓTAR ERU Í METRUM - UPPGEFNIR KÓTAR Á GRUNNMYNDUM ERU ALLTAF MIÐAÐIR VIÐ EFRI BRÚN STEYPU
- SJÁ TEIKNINGU 1-A000 FYRIR ALMENNAR SKÝRINGAR
- SJÁ TEIKNINGU 1-2000 FYRIR ALMENN SNIÐ Í PLÖTUR
- SJÁ TEIKNINGU 1-3001 TIL 3006 FYRIR HLIÐARMYNDIR VEGGJA
- HLUTI JÁRNABENDINGAR Í VEGGJUM SEM SKILGREIND ER Á HLIÐARMYNDUM (TEIKNINGAR 1-3000+) GETUR VERIÐ INNAN PLÖTU OG SKAL VERKTAKI ÞVÍ KYNNA SÉR VEL BENDINGU Í VEGGJUM ÁÐUR EN PLÖTUR ERU STEYPTAR.
- EF STAÐSETNING JÁRNABENDINGAR ER EKKI MÁLSETT Á GRUNNMYND SKAL ALMENNT GERT RÁÐ FYRIR AÐ HÚN SÉ MIÐJUSETT YFIR ÁSETUM EÐA MITT Á MILLI ÁSETA.
- ÞVERHALLI Í YFIRBORÐI ÞAKLÖTU ER TEKINN Í ÁSTEYPULAGI - SJÁ TEIKNGNAR ARKITEKTA.
- FARG OFAN Á ÞAKLÖTU ER REIKNAÐ SEM 4,0 KN/m²
- SJÁ GATAPLÖN FRÁ FERLI FYRIR STÆRÐ OG STAÐSETNINGU GATA Í PLÖTUR OG VEGGI

TÁKN:

| | |
|---|---|
| - - - - - - - | VEGGUR EÐA BITI OFAN Á PLÖTU EÐA BROT Í EFRI BRÚN PLÖTU |
| ▲ | SJÓNSTEYPU ÁFERÐ ÞEIRRA HLIÐAR SEM PÍLA BENDIR Á. SJÁ TEIKNINGAR ARKITEKTS |
| VXXX | VEGGUR MEÐ GRUNNBENDINGU SKILGREINDUR Á TEIKNINGU 1-3500 |
| VXXX | VEGGUR SEM TEKIN ER HLIÐARMYND AF Á TEIKNINGUM 1-3001+ |
| SXXX | SÚLA - BENDING SÝND Á TEIKNINGU 1-3502 |

LYKILMYND

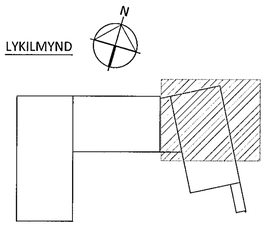


ÁRITUN AÐALHÖNNUÐAR: KT. 041151-3019

| BR. | DAGS. | BREYTING | SAMÞ. |
|---|---|---|---|
| A | 20.10.14 | VEGG V008 BREYTT | |

ferill VERKFRÆÐISTOFA

# FLUGVELLIR 1

HAFNARFIRÐI

NÝBYGGING

BURÐARVIRKI

PLATA YFIR 3. HÆÐ - ÞAK

GRUNNMYND

SAMÞYKKT: KT. 180245-2279

| HÖNNUÐUR | YFIRFARIÐ | DAGS. ÚTG. | DAGS. BREYT. |
|---|---|---|---|
| ÞÓ thorri@ferill.is | HE | 22.09.14 | 20.10.14 |
| MKV. 1:50 | VERKNR. 14014 | TEIKN. NR. 1 - 1304 | BREYT. A |

Ferill ehf Mörkin 1 108 Reykjavík Sími: 575 1600 Fax: 575 1601 www.ferill.is

V:\Flugvellir\1\Teikningar\1-BURÐARÞOL\14014-1-1300.dwg