
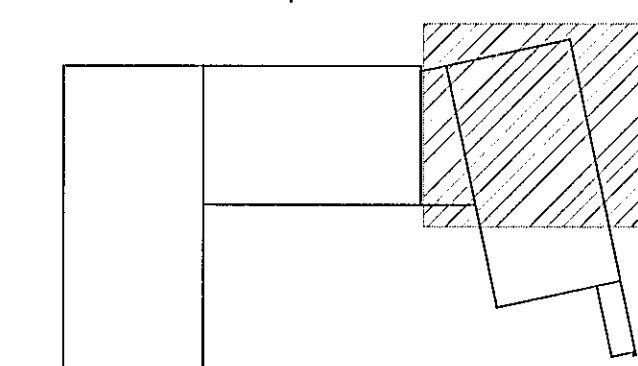


SKÝRINGAR:

- ÖLL MÁL ERU Í MILLIMETNUM OG ALLIR KÓTAR ERU Í METRUM - UPPGEFNIR KÓTAR Á GRUNNMYNDUM ERU ALLTAF MIÐAÐIR VIÐ EFRI BRÚN STEYPU
- SJÁ TEIKNINGU 1-A000 FYRIR ALMENNAR SKÝRINGAR
- SJÁ TEIKNINGU 1-2000 FYRIR ALMENN SNIÐ Í PLÖTUR
- SJÁ TEIKNINGU 1-3001 TIL 3006 FYRIR HLIÐARMYNDIR VEGGJA
- HLUTI JÁRNABENDINGAR Í VEGGJUM SEM SKILGREIND ER Á HLIÐARMYNDUM (TEIKNINGAR 1-3000+) GETUR VERIÐ INNAN PLÖTU OG SKAL VERKTAKI ÞVÍ KYNNA SÉR VEL BENDINGU Í VEGGJUM ÁÐUR EN PLÖTUR ERU STEYPTAR.
- EF STAÐSETNING JÁRNABENDINGAR ER EKKI MÁLSETT Á GRUNNMYND SKAL ALMENNT GERT RÁÐ FYRIR AD HÚN SÉ MIÐJUSETT YFIR ASETUM EDA MITT Á MILLI ÁSETA.
- SJÁ GATAPLÖN FRÁ FERLI FYRIR STAÐR OG STAÐSETNINGU GATA Í PLÖTUR OG VEGGI

TÁKN:

- VEGGUR EÐA BITI OFAN Á PLÖTU EDA BROT Í EFRI BRÚN PLÖTU
- ▲ SJÓNSTEYPU ÁFERÐ ÞEIRRA HLIÐAR SEM ÞÍLA BENDIR Á. SJÁ TEIKNINGAR ARKITEKTS
- VXXX VEGGUR MEÐ GRUNNBENDINGU SKILGREINDUR Á TEIKNINGU 1-3500
- VXXX VEGGUR SEM TEKIN ER HLIÐARMYND AF Á TEIKNINGUM 1-3001+
- SXXX SÚLA - BENDING SÝND Á TEIKNINGU 1-3502

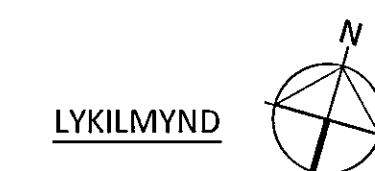

ÁRTUNARADALHÖNNUNDAKT. KT. 010251-2015

| | | |
|-----------------------------|-------|----------|
| A 20.10.14 VEGG V008 BREYTT | | |
| BR. | DAGS. | BREYTING |
| | | SAMP. |



FLUGVELLIR 1 HAFNARFIRDI
NÝBYGGING
BURÐARVIRKI
PLATA YFIR 2. HÆÐ
GRUNNMYND

| | | | |
|-----------|-----------|-----------------|---------------|
| SAMÞYKKT | | KT. 190245-2279 | |
| HÖNNUNÐUR | YFRIFRIND | DAGS. ÚTFR. | DAGS. BREYTT. |
| ÞÓ | HE | 22.09.14 | 20.10.14 |
| MIKV. | VERKNR. | TEKNNR. | BREYTT. |
| 1:50 | 14014 | 1 - 1204 | A |