

STÁLVIKRI:
ALLT STÁL SKAL VERA S235 NEMA
ANNAD SÉ SÉRSTAKLEGA TEKID FRAM.

FRAMKVÆMD RAFSUÐUVINNUNNAR
SKAL VERA Í SAMRÆMI VIÐ STAÐALINN
EN 1011. SUÐUFERLAR SKULU VERA
SKV. ÍST EN ISO 15614. ÖLL RAFSUÐA
SKAL UNNIN AF RAFSUÐUMÖNNUM
SEM HAFNA TIL ÞESS TILSKILIN RÉTTINDI
SKV. ÍST EN 287-1.

BOLTAR, SKINNUR OG RÆR:
HEITGALVANHÚÐAÐ 8.8.

ALLT STÁLVIKRI SKAL GRUNNAÐ MEÐ
RYÐVARNARGRUNNI AÐ LÁGMARKI
OG ELDVARIÐ SKV. FORSKRIFT
BRUNAHÖNNUÐAR

ALLAR ÓNEFNÐAR SUÐUR SKULU VERA
STÚFSUÐUR.
ALLIR ÓNEFNÐIR BITAR SKULU VERA
UNP240
MILLIGÓLF ERU HEILKLEDD MEÐ 21mm
GRENIKROSSVIÐ SEM SKRÚFADUR ER Í
C-PROFILA OG STÁLVIKRI MEÐ Ø4,8X40
SÍALFBORANDI SKRÚFUM c/c150.

KROSSVIÐ SKAL SKEYTA SAMAN Á
C-PROFILUM OG SKAL VÍXLA
SAMSKEYTUM Á MILLI RAÐA.


SAMSKEYTI SEM EKKI LENDA Á
UNDIRSTUÐNINGI SKAL SKEYTA SAMAN
MEÐ KROSSVIÐSLASKA AÐ NEÐAN OG
SKRÚFA Í LÍM MEÐ Ø4,0X50
TRÉSKRÚFUIM c/c200

SKÝRINGAR:

- ÖLL MÁL ERU Í MILLIMETRUM OG ALLIR KÓTAR ERU Í METRUM - UPPGEFNIR KÓTAR Á GRUNNMYNDUM ERU ALLTAF MIÐAÐIR VIÐ EFNIR BRÚN STEYPU
- SJÁ TEIKNINGU 1-A000 FYRIR ALMENNAR SKÝRINGAR
- SJÁ TEIKNINGU 1-2000 FYRIR ALMENN SNID Í PLÖTUR
- SJÁ TEIKNINGU 1-3001 TIL 3006 FYRIR HLIÐARMYNDIR VEGGJA
- HLUTI JÁRNABENDINGAR Í VEGGJUM SEM SKILGREIND ER Á HLIÐARMYNDUM (TEIKNINGAR 1-3000+) GETUR VERID INNAN PLÖTU OG SKAL VERKTAKI ÞVI KYNNA SÉR VEL BENDINGU Í VEGGJUM ÁÐUR EN PLÖTUR ERU STEYPTAR.
- EF STAÐSETNING JÁRNABENDINGAR ER EKKI MÁLSETT Á GRUNNMYND SKAL ALMENN GERT RÁÐ FYRIR AÐ HÚN SÉ MIÐJUSETT YFIR ÁSETUM EDA MITT Á MILLI ÁSETA.
- SJÁ GATAPLÖN FRÁ FERLI FYRIR STÆRD OG STAÐSETNINGU GATA Í PLÖTUR OG VEGGI

TÁKN:

- VEGGUR EDA BITI OFAN Á PLÖTU EDA BROT Í EFNIR BRÚN PLÖTU
- ▲ SJÓNSTEYPU ÁFERÐ ÞEIRRA HLIÐAR SEM PÍLA BENDIR Á. SJÁ TEIKNINGAR ARKITEKTS
- VXXX VEGGUR MEÐ GRUNNBENDINGU SKILGREINDUR Á TEIKNINGU 1-3500
- VXXX VEGGUR SEM TEKIN ER HLIÐARMYND AF Á TEIKNINGUM 1-3001+
- SXXX SÚLA - BENDING SÝND Á TEIKNINGU 1-3502

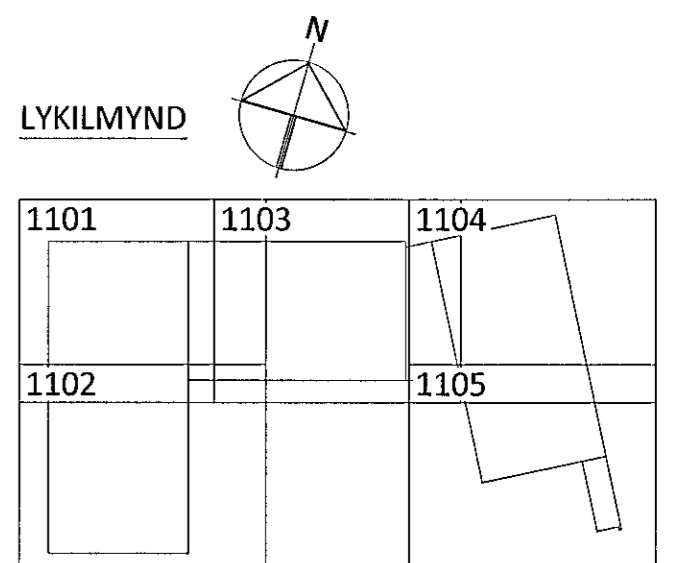

ÁRITUN AÐALLIÖNNUÐAR: *[Signature]* KT. 041251-3019

A 20.10.14 VEGG V008 BREYTT		<i>[Signature]</i>
BR.	DAGS. BREYTING	



FLUGVELLIR 1 HAFNARFIRÐI
NÝBYGGING
BURÐARVIKRI
PLATA YFIR 1. HÆÐ
YFIRLITSMYND - GRUNNMYND

SAMÞYKKT: <i>[Signature]</i> KT. 180245-2279			
HÖNNUÐUR	YFIRFARIÐ	DAGS. ÚTG.	DAGS. BREYTT.
PÓ	HE	22.09.14	20.10.14
MKV.	VERKMR.	TEIKN. NR.	BREYTT.
1:120	14014	1 - 1100	A