

Sampykkt þann




29. októbr. 2014



Byggingarfulltrúin í Hafnarfirði
Fh. Þórhildur S. Gunnlaugsson

SKÝRINGAR:


- Á TEIKNINGU 1-A000 ERU FLEIRI ALMENNAR SKÝRINGAR
- ÖLL MÁL ERU Í MILLIMETNUM OG ALLIR KÓTAR OG HNIT ERU Í METRUM
- UNDIRSTÖÐUR ERU GRUNDAÐAR Á KLÖPP
- LEYFILEGUR ÞRÝSTINGUR Á KLÖPP ER REIKNADUR 2,0MPa
- GÖT Í SÖKKLA ERU SÝND Á GATAPLANI FRÁ FERLI
- SÖKKULSKAUT ERU SÝND Á SÖKKULSKAUTS-TEIKNINGUM FRÁ VERKHÖNNUN

TÁKN:

-  TÁKNAR NÝJA STAÐSTEYPU
-  TÁKNAR FORSTEYPTAR EINIÐGAR
-  TÁKNAR SÉRBENDINGU Í UNDIRSTÖÐUM SJÁ TEIKNINGU 0058

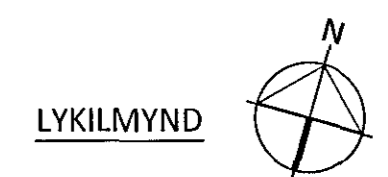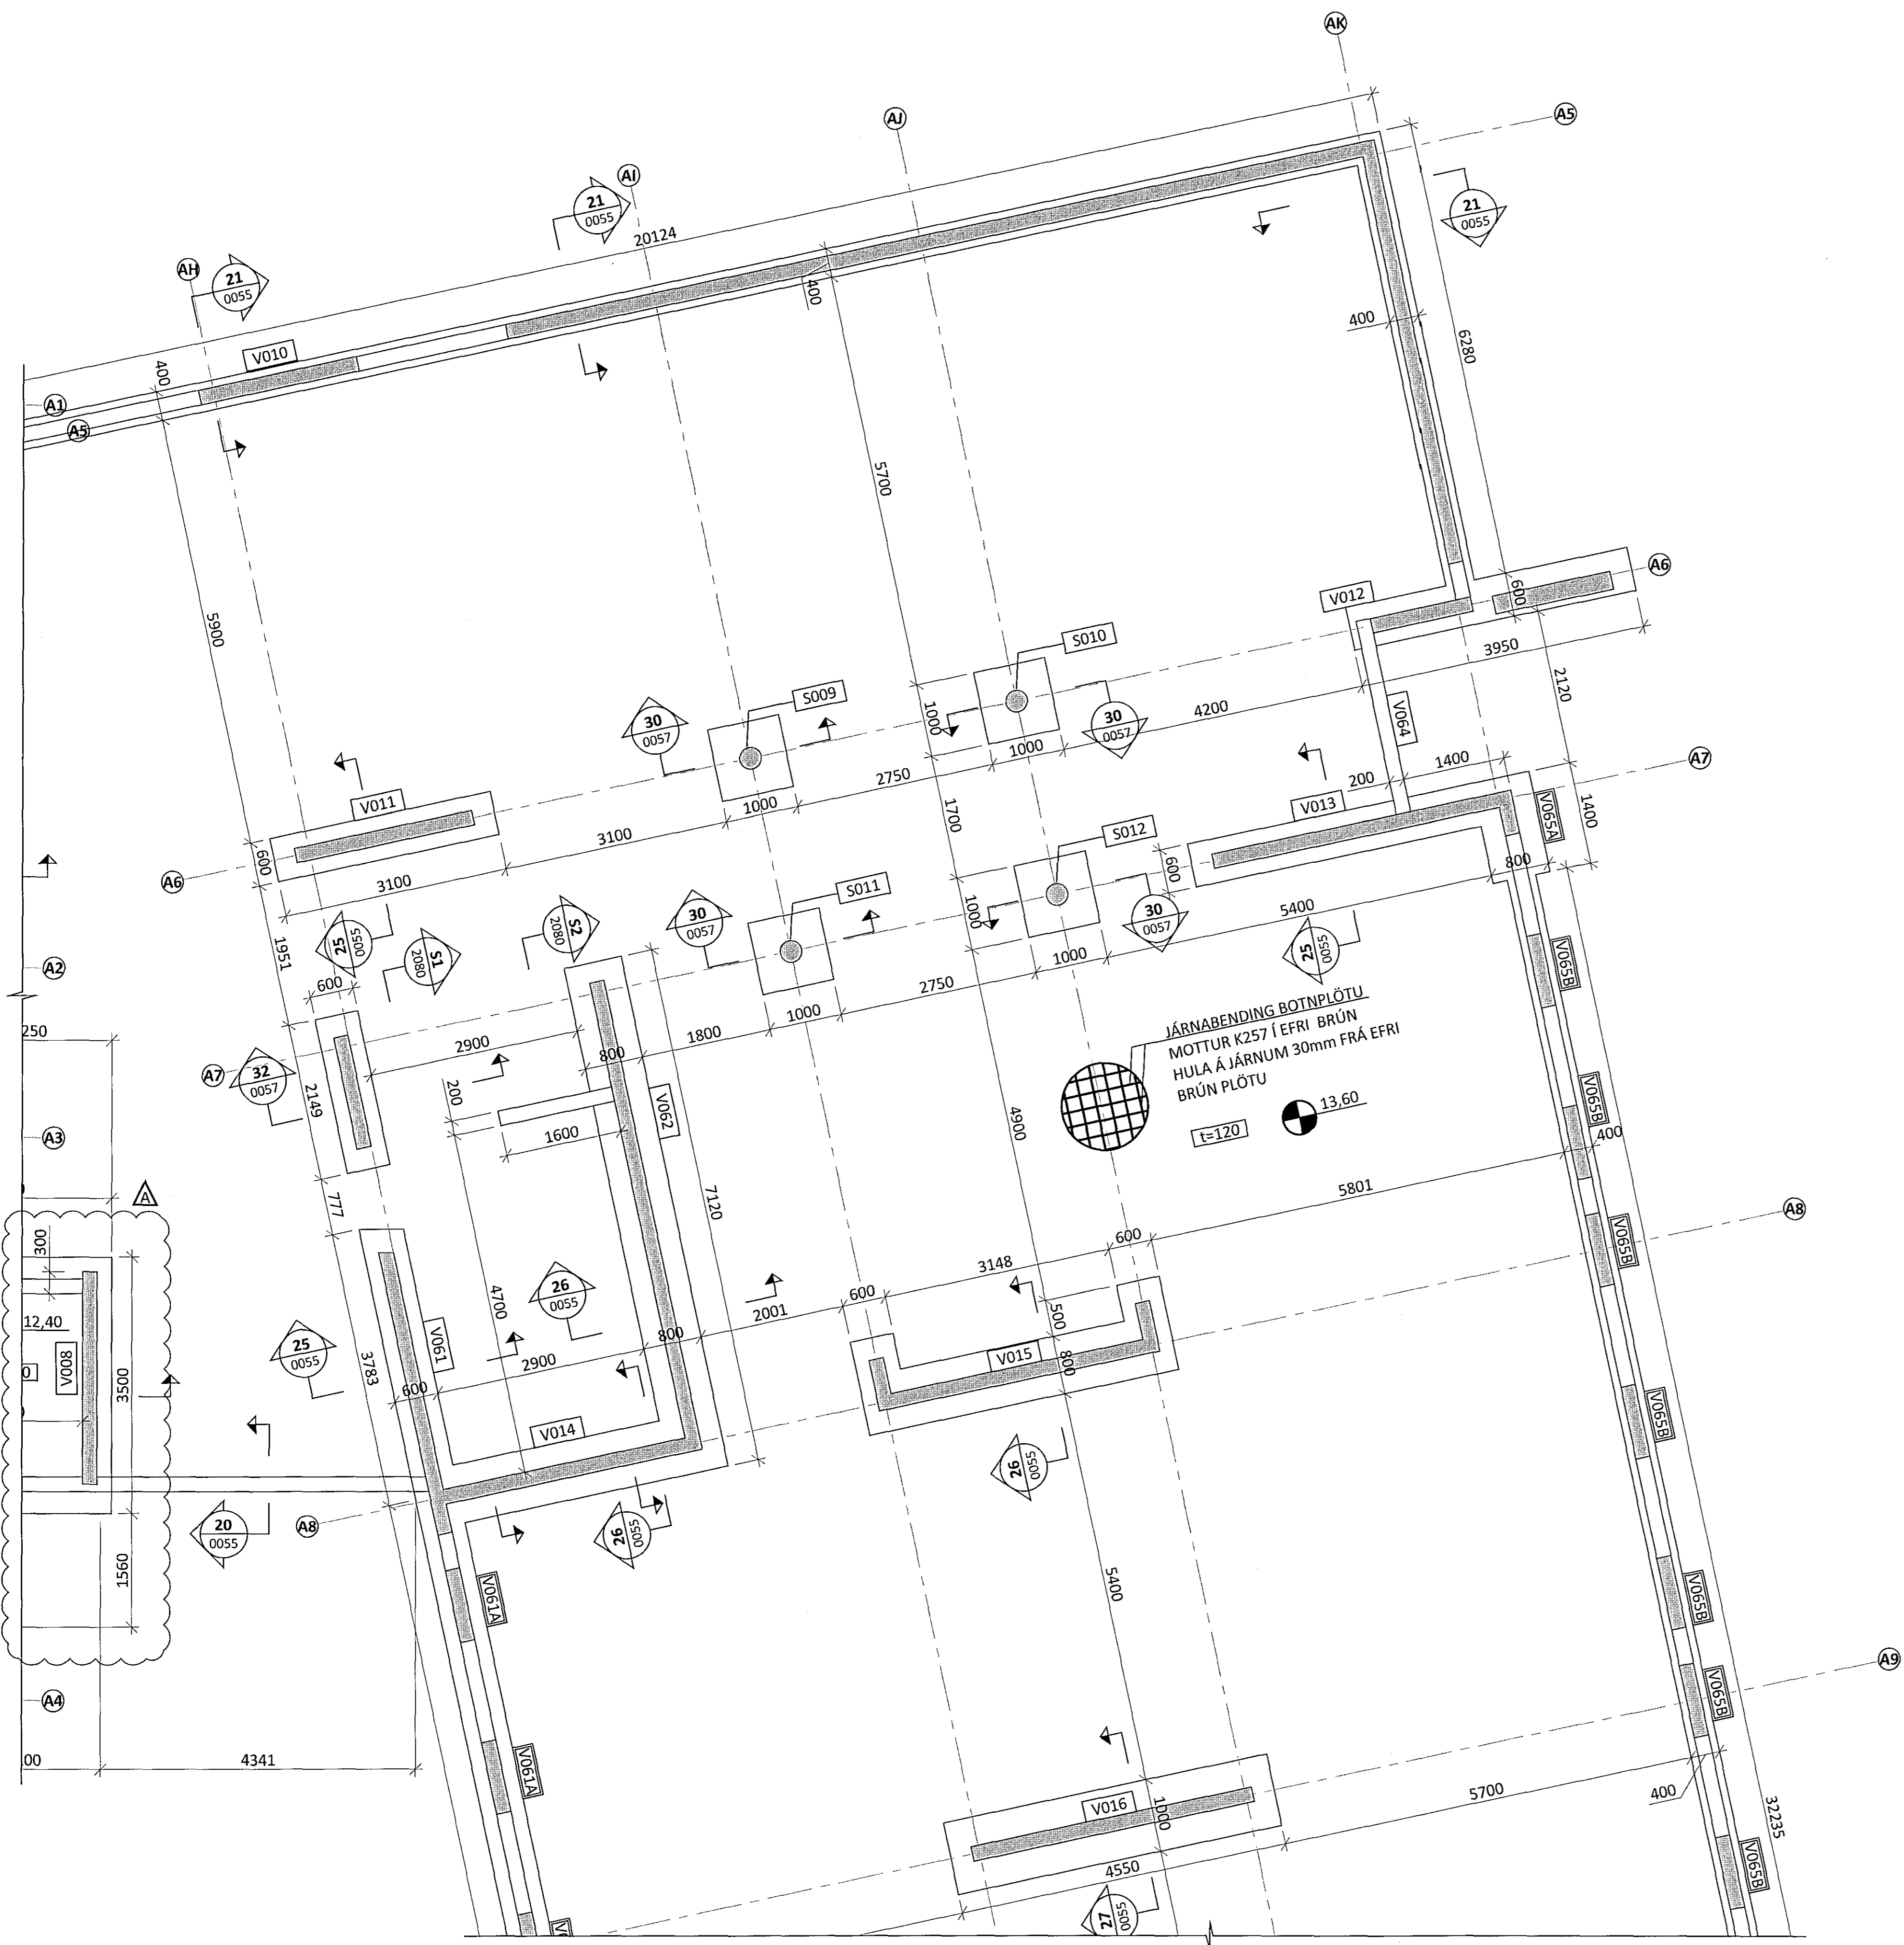

LYKILMYND

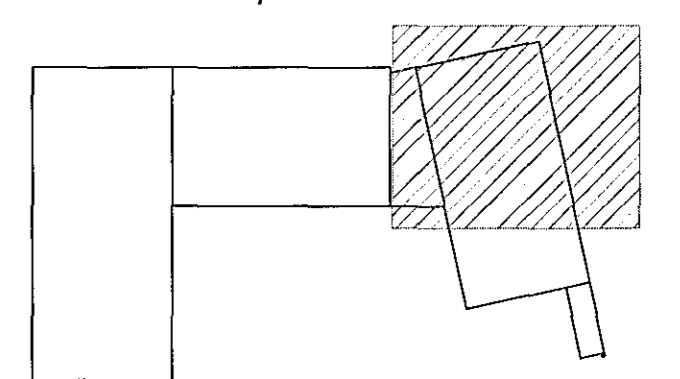

ÁRITUN AÐALHÖNNUNAR: *[Signature]* KT. 0105-7019

B	20.10.14	VEGG V008 BREYTT	
A	22.09.14	TEIKNINGAR UPPFÆRDAR	
BR.	DAGS.	BREYTING	SAMP.



FLUGVELLIR 1 HAFNARFIRÐI
NÝBYGGING
BURÐARVIRKI
UNDIRSTÖÐUR
GRUNNMYND

SAMPYKKT	KT.	180245-2279	
HÖNNUÐUR	YHRFARIÐ	DAGS. ÚTG.	DAGS. BREYTT.
PÓ	thorri@ferill.is	AK	21.07.14
MKV.	1:50	VERKNR.	14014
		TEIKN. NR.	1-0004
		BREYTT.	B