


Samþykkt bann
29. Okt. 2014
Byggingarfulltrúin Hafnarfirði
Fh. Höfður S. Gunnlaugsson

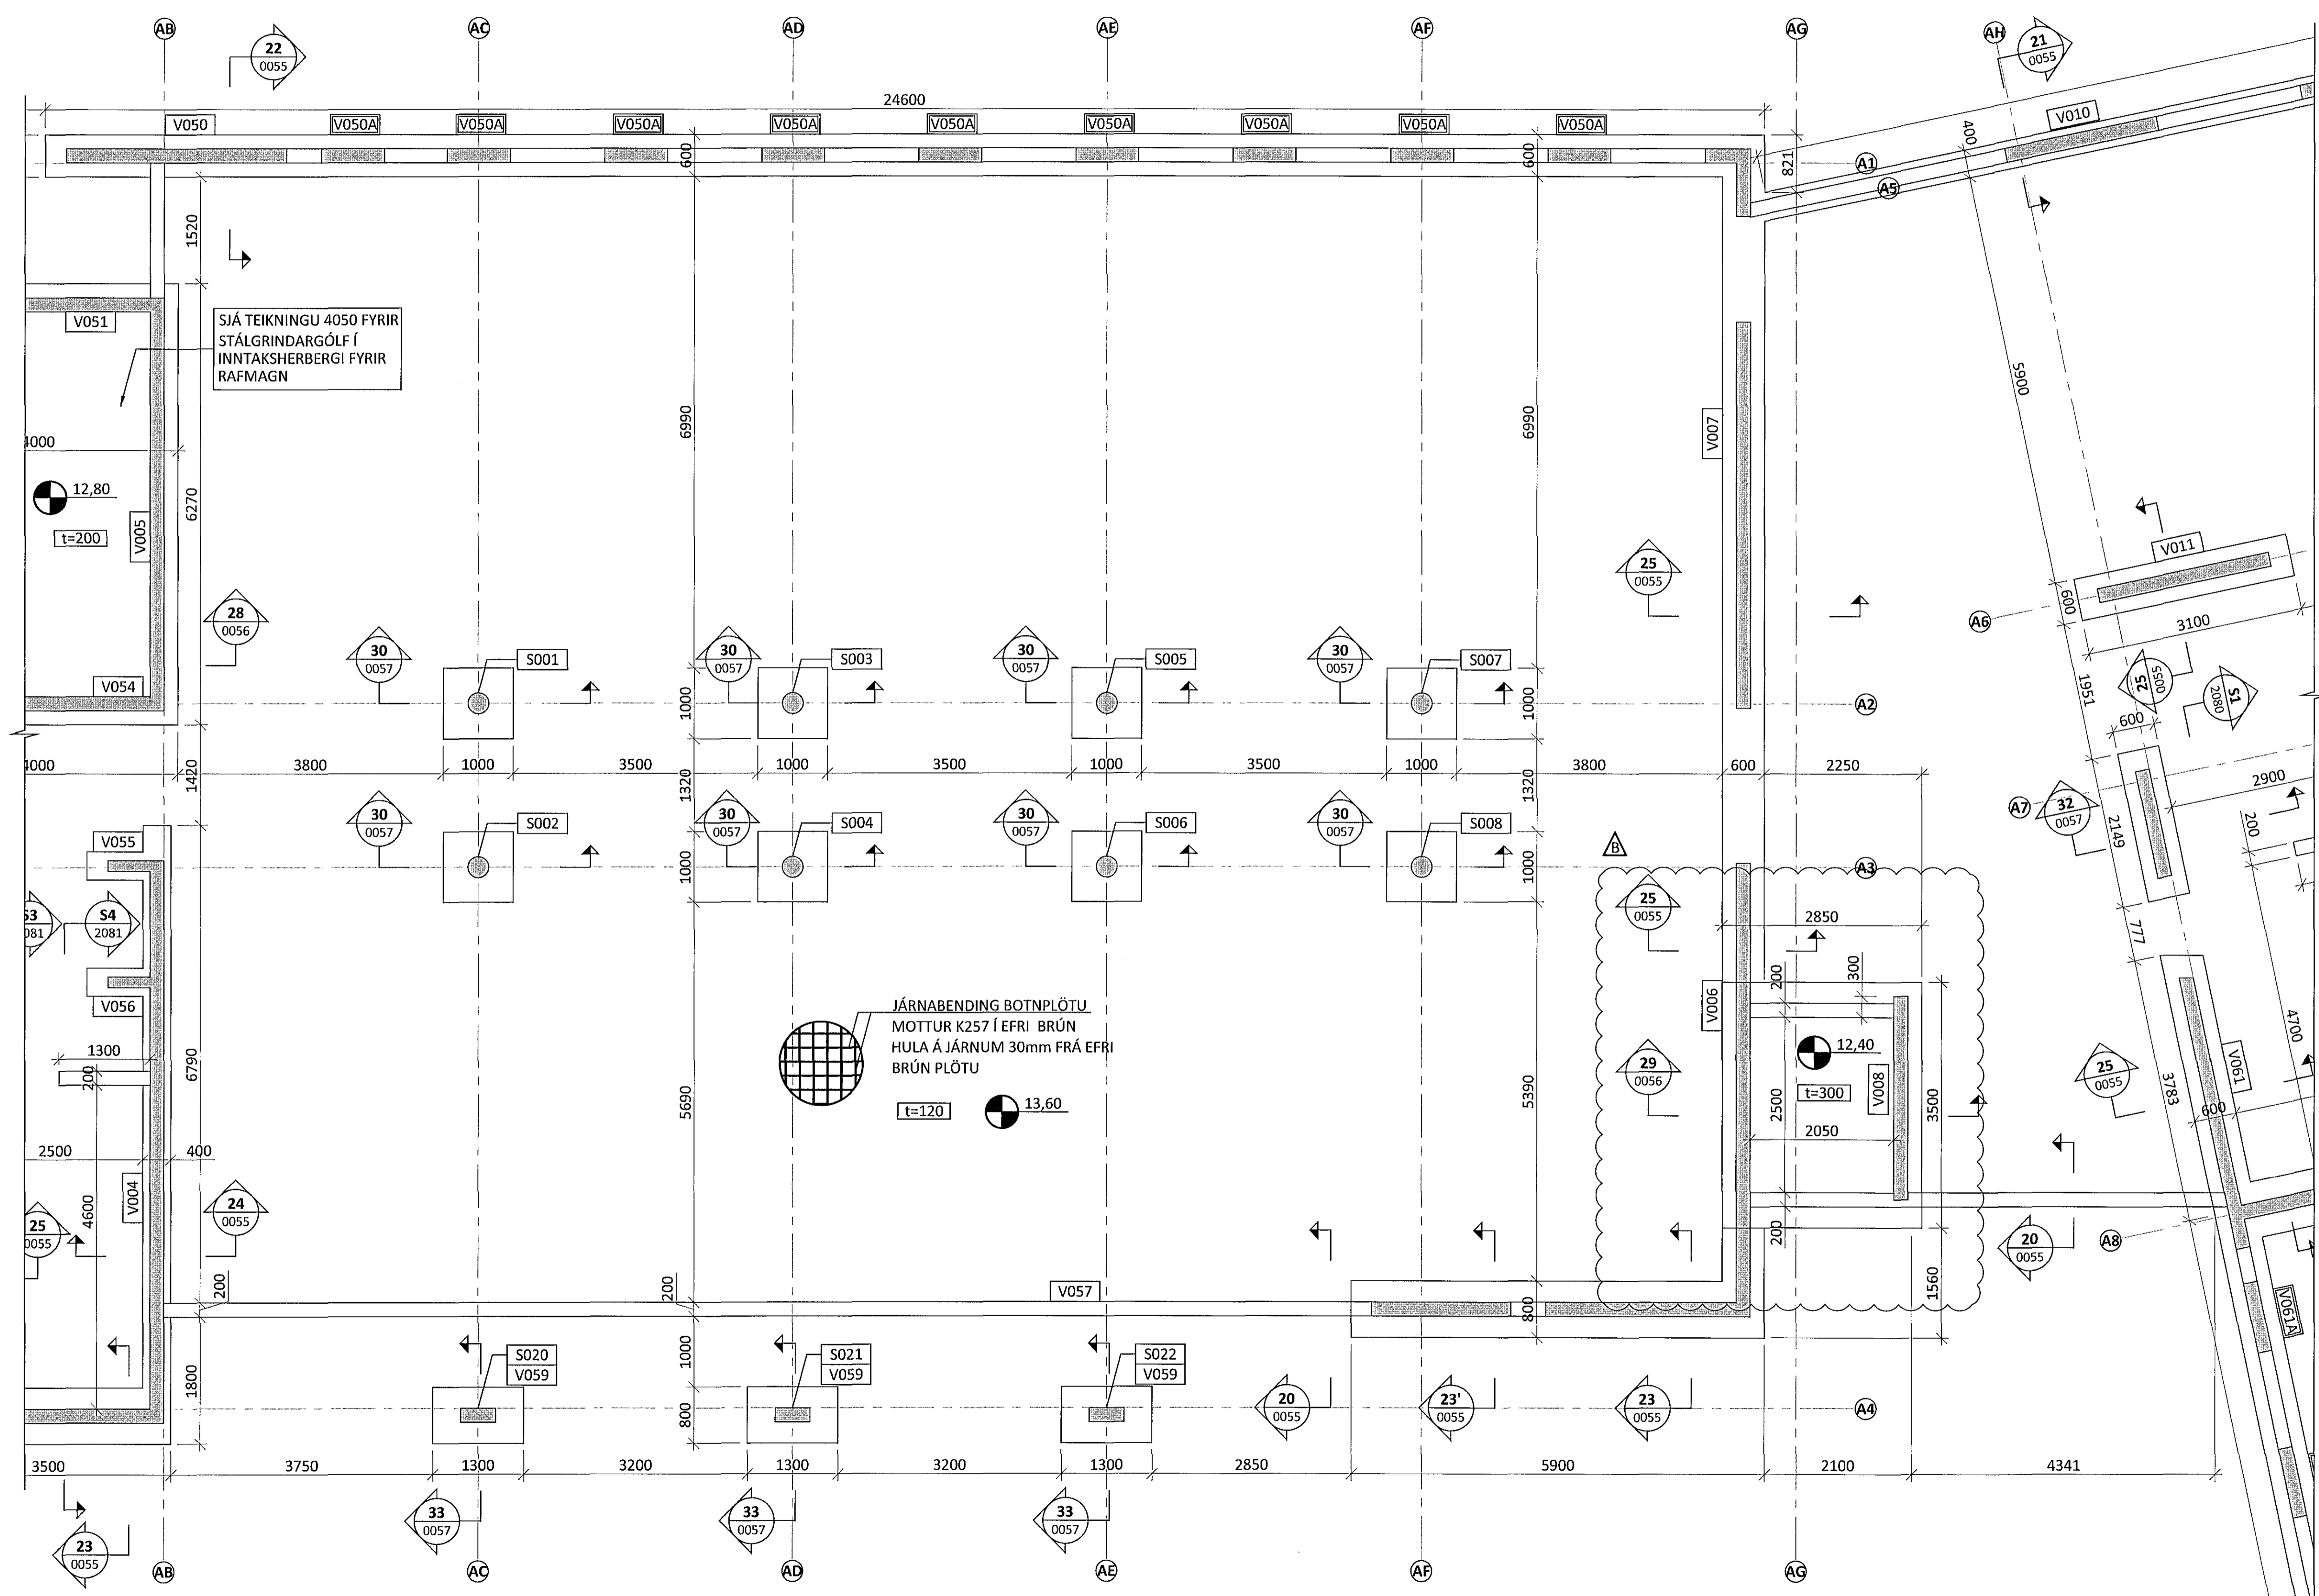


SKÝRINGAR:

- Á TEIKNINGU 1-A000 ERU FLEIRI ALMENNAR SKÝRINGAR
- ÖLL MÁL ERU Í MILLIMETNUM OG ALLIR KÓTAR OG HNIT ERU Í METNUM
- UNDIRSTÖÐUR ERU GRUNDAÐAR Á KLÖPP
- LEYFILEGUR ÞRÝSTINGUR Á KLÖPP ER REIKNADUR 2,0MPa
- GÖT Í SÖKKLA ERU SÝND Á GATAPLANI FRÁ FERLI
- SÖKKULSKAUT ERU SÝND Á SÖKKULSKAUTS-TEIKNINGUM FRÁ VERKHÖNNUN

TÁKN:

- TÁKNAR NÝJA STAÐSTEYPU
- TÁKNAR FORSTEYPTAR EININGAR
- VXXX TÁKNAR SÉRBENDINGU Í UNDIRSTÖÐUM SJÁ TEIKNINGU 0058

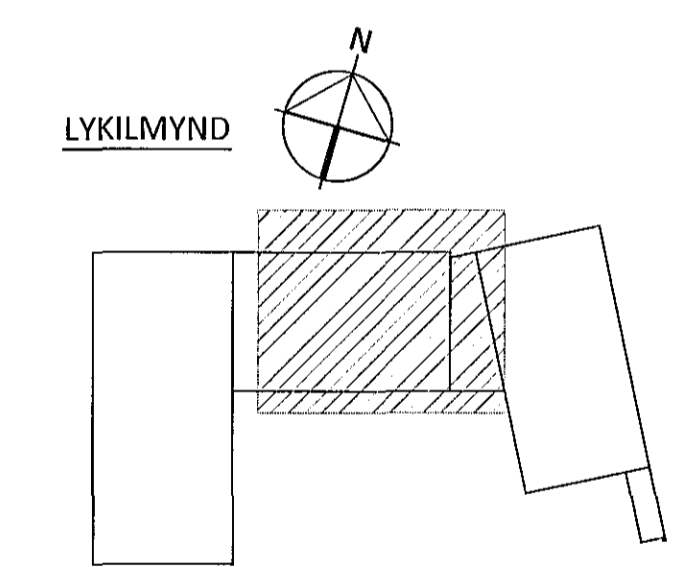

ÁRITUN AÐALHÖNNUÐAR: KT. 01/2014-3019

B 20.10.14 VEGG V008 BREYTT		SAMP.	
A 22.09.14 TEIKNINGAR UPPFERÐAR		SAMP.	
BR.	DAGS.	BREYTING	SAMP.

ferill
VERKFRÆÐIS TOFA

FLUGVELLIR 1 HAFNARFIRÐI
NÝBYGGING

BURÐARVIRKI
UNDIRSTÖÐUR
GRUNNMYND

SAMÞYKKT: *[Signature]* 180245-2279

HÖNNUÐUR	YRIFERAND	DAGS. ÚTG.	DAGS. BREYT.
ÞÓ thorri@ferill.is	AK	21.07.14	20.10.14
MKV. 1:50	VERKNR. 14014	TEKN. NR. 1-0003	BREYT. B

Ferill ehf. Mörkin 1 108 Reykjavík Sími: 575 1600 Fax: 575 1601 www.ferill.is