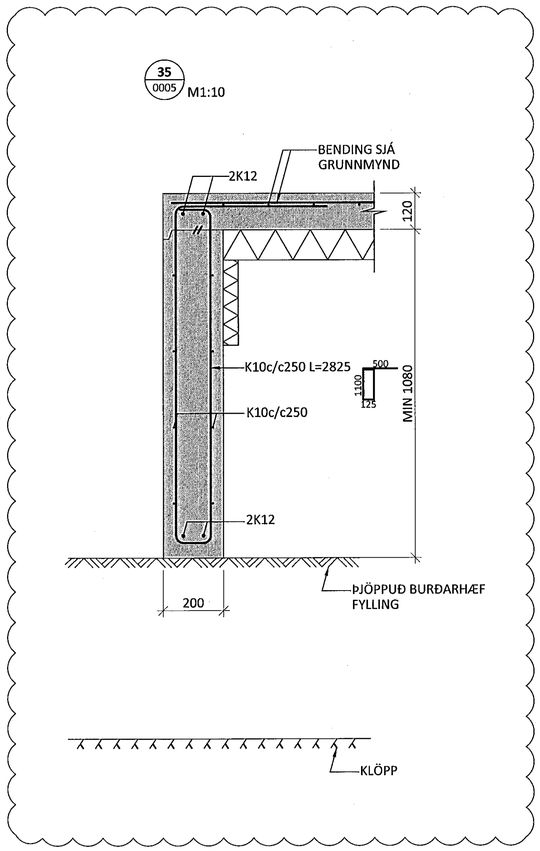

A

SÉRBENDING VEGGJAR M1:10

V050A

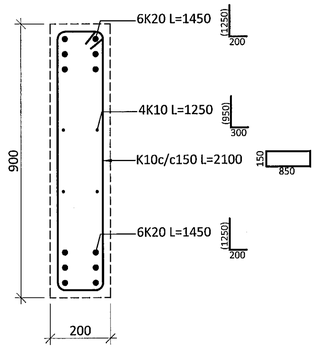

SÉRBENDING VEGGJAR M1:10

V065A

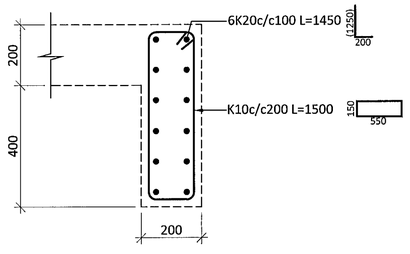

SÉRBENDING VEGGJAR M1:10

V065B

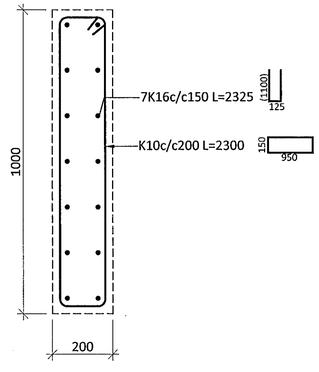

SÉRBENDING VEGGJAR M1:10

V061A

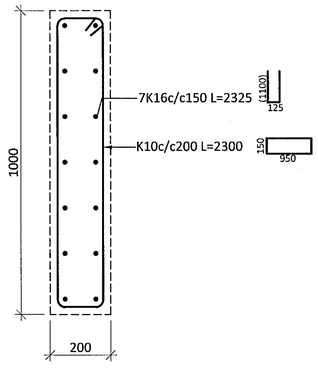

ÁRITUN BYGGINGARFULLTRÚA

Samþykkt þann
12. nóv. 2014
Byggingafulltrúinn í Hafnarfirði
F.h. Hröifur S. Gunnlaugsson

SKÝRINGAR:

- SJÁ TEIKNINGU 1-A000 OG 1-0000 FYRIR ALMENNAR SKÝRINGAR
- ÖLL MÁL ERU Í MILLIMETRUM OG ALLIR KÓTAR OG HNIT ERU Í METRUM

TÁKN:

- TÁKNAR NÝJA STAÐSTEYPU
- TÁKNAR FORSTEYPTAR EININGAR
- 100mm PLASTEINANGRUN 24kg/m³
- 50mm PLASTEINANGRUN 24kg/m³

ÁRITUN AÐALHÖNNUÐAR: KT. 211151-3019

BR.	DAGS.	BREYTING	SAMÞ.
A	27.10.14	SNIÐI 35 BÆTT VIÐ	

ferill VERKFRÆÐISTOFA

FLUGVELLIR 1 HAFNARFIRÐI

NÝBYGGING

BURÐARVIRKI

UNDIRSTÖÐUR

SNIÐ

SAMÞYKKT: KT. 121260-4689

HÖNNUÐUR	YFIRFARIÐ	DAGS. ÚTG.	DAGS. BREYT.
ÞÓ thorri@ferill.is	AK	21.07.14	27.10.14
MKV.	VERKNR.	TEIKN. NR.	BREYT.
1:10	14014	1 - 0058	A

Ferill ehf Mörkin 1 108 Reykjavík Sími: 575 1600 Fax: 575 1601 www.ferill.is

V:\Flugvellir\1\Teikningar\1-BURÐARÞOL\14014-1-0050.dwg