


KAPLAKRIKI

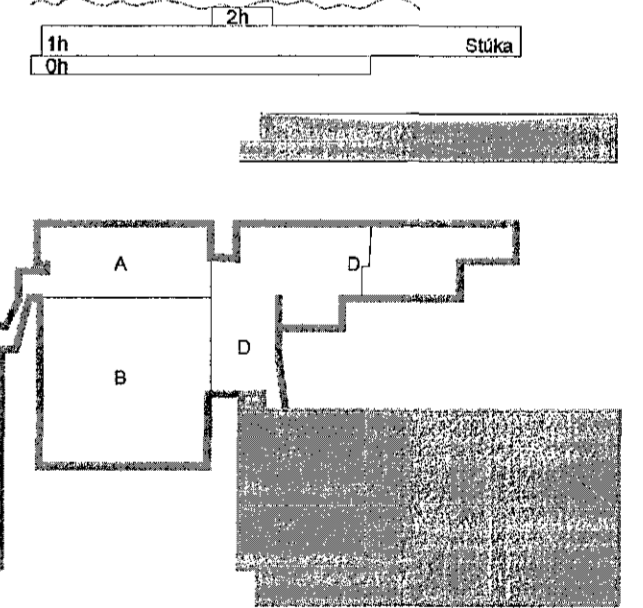

C	15.12.15	Reyndartekning	JHB/ÖG
B	09.09.14	Útlýsing	BSG/ÖG
A	27.05.14	Reyndartekning	BSG/ÖG
Útg.	Dags.	Skýring	Hannað/Yfirfarir



VERKFRÆÐISTOFA

B.EIARHAUN 20 · 220 HAFNARFJÖRDUR · KENNIT. 710796-2899  
 vsb@vsb.is · Sími 585 8600 · Fax 585 8610 · www.vsb.is

Aritun sérhönnuðar  
 Örn Guðmundsson Kt: 220961 2739

Verkið er:  
**KAPLAKRIKI  
 HAFNARFIRÐI**

Verkið er:  
**Rafkerfi  
 Einlinnumyndir frjálssíróttarhús  
 Einlinnumynd G003**

Hannað	Teknað	Yfirfarir	Kvarði	/A1	Síða
BSG	BSG	ÖG			
Dags:	Verkið er:	Tekning	Útgáfa		
02.09.2010	06811	B R603.1	C		

BATTERÍD | ARKITEKTAR