


KAPLAKRIKI

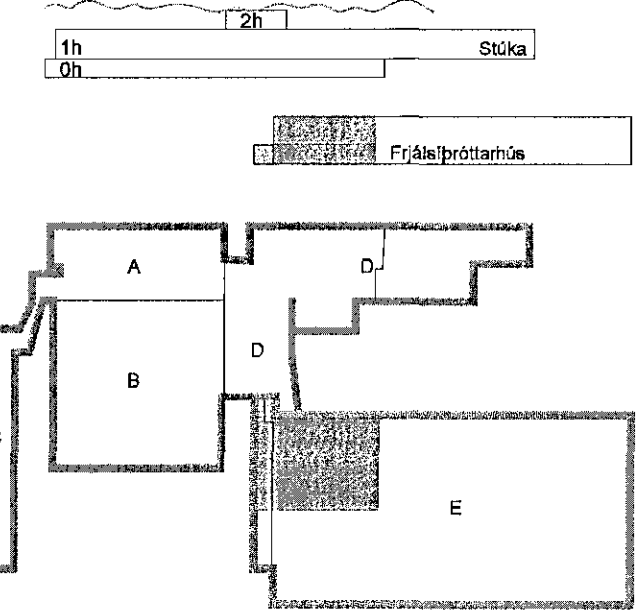

F	15.12.15	Bætt við hitablaðara, tekið út mótutoka	JHB/ÖG
E	08.01.15	Blásárar færðir	BSG/ÖG
D	27.05.14	Reyndartekning	BSG/ÖG
C	01.10.10	Útboð 4	BSG/ÖG
B	02.09.10	Greinamerkingar og NL	BSG/ÖG
A	17.09.08	Gólfstöð færð III	SF/ÖG
Utg.	Dags.	Skýring	Hannab/Yfirfarir



VERKFRÆÐISTOFA

BÆJARHRAUN 20 · 220 HAFNARFJORDUR · KENNIT. 710796-2899  
vsb@vsb.is · Sími 655 8600 · Fax 655 8610 · www.vsb.is

Áritun séðhónduð  
Öm Guðmundsson Kt: 220961 2739

Verkefni  
KAPLAKRIKI  
HAFNARFIRDI  
Verkefni  
Rafkerfi  
Lágspenna frjálspíróttahús  
Grunnmýnd

Hannab	Teiknað	Yfirfarir	Kvartl	Síða
RVK/HJ	RVK/HJ	ÖG	1:50	/A1
Dags.	Verkefni	Teikning	Utgáfa	
18.03.2008	06811	B R101	F	

*[Signature]*  
BATTERIÐ TARKITEKTAR

V:\2008\06811\06811-KaplaKriki\FH\Stærðir\06811\_L1\_R1-Fjallaprotahús-B.dwg