


KAPLAKRIKI

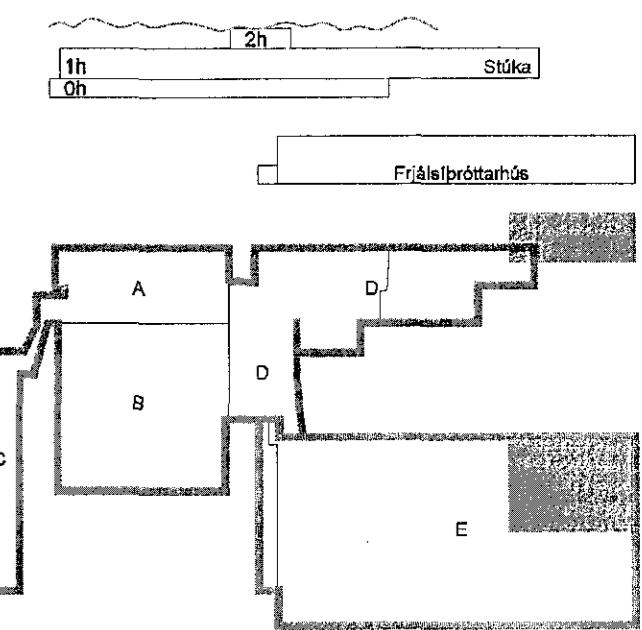

H	15.12.15	Bætt við hitabásara, tekið út mótrolka	JHB/ÖG
G	08.01.15	Bláasarar færðir	BSG/ÖG
F	27.05.14	Reyndartekning	BSG/ÖG
E	01.10.10	Útboð 4	BSG/ÖG
D	02.09.10	NL	BSG/ÖG
C	05.11.09	Box færð til	BSG/ÖG
B	13.10.09	Gólfbox málað	BSG/ÖG
A	17.09.08	Ný gólfboð	SF/ÖG
Útg.	Dags.	Skýring	Hannað/Virfanó



VERKFRÆÐISTOFA

BÆJARHRAUN 20 · 220 HAFNARFJÖRÐUR · KENNIT. 710796-2899
vab@vab.is · Sími 585 8600 · Fax 585 8610 · www.vab.is

Áritun séðhinnar Örn Guðmundsson Kt: 220961 2739

Verkefni: KAPLAKRIKI HAFNARFIRÐI

Verktali: Rafkerfi Lágspenna frjálslíþróttahús Grunnmynd

Hannað	Teknað	Yfirfarið	Kvartö	Síða
RVK/HJ	RVK/HJ	ÖG	1:50	/A1
Dags:	Verkefni	Talning	Utgáfa	
18.03.2008	06811	B R103	H	

1 x 2 m
Opnast við brunaboð

BATTEIÐI / ARKITEKTAR

Að stjórnstöð 5.17 í teikningmi H:3000

V:\2008\06811\06811-Kaplaeri-HAFNARFIRÐI\Lágspenna\06811-RT-Byggingafréttir-ar.dwg