



Byggingafræðistofa Hafnarfirði
Mottakið þann
21 JAN 2016

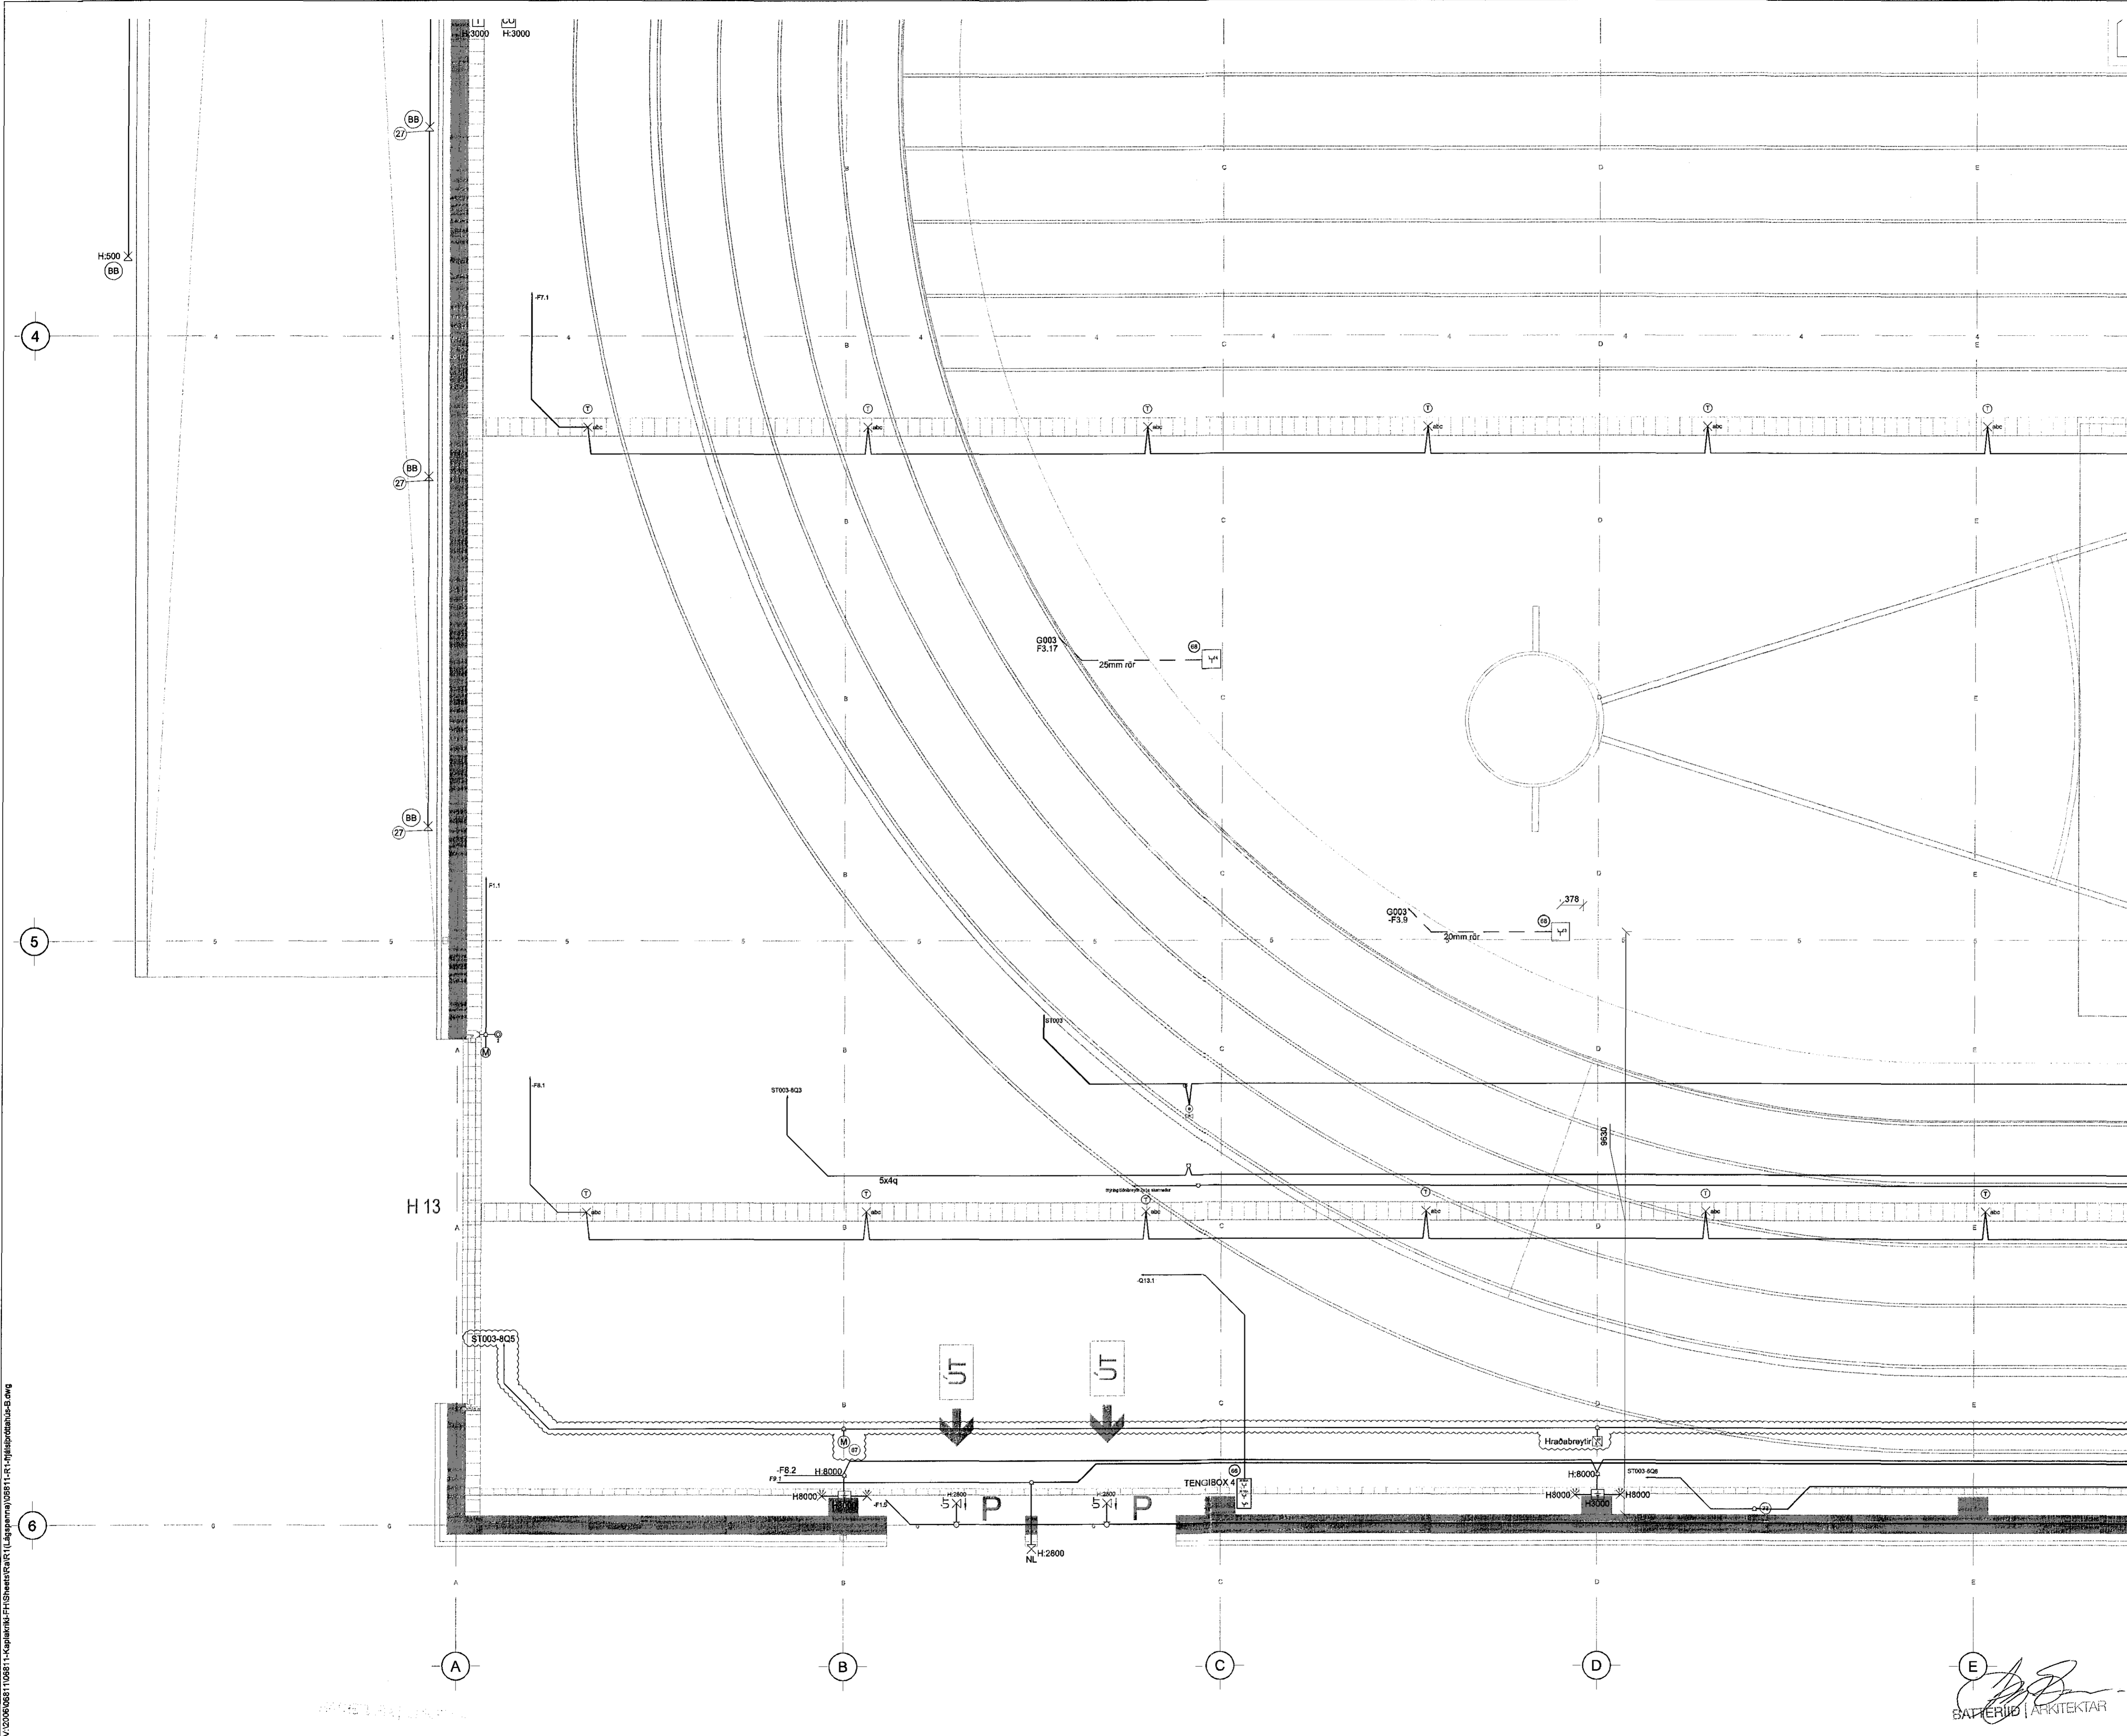

KAPLAKRIKI

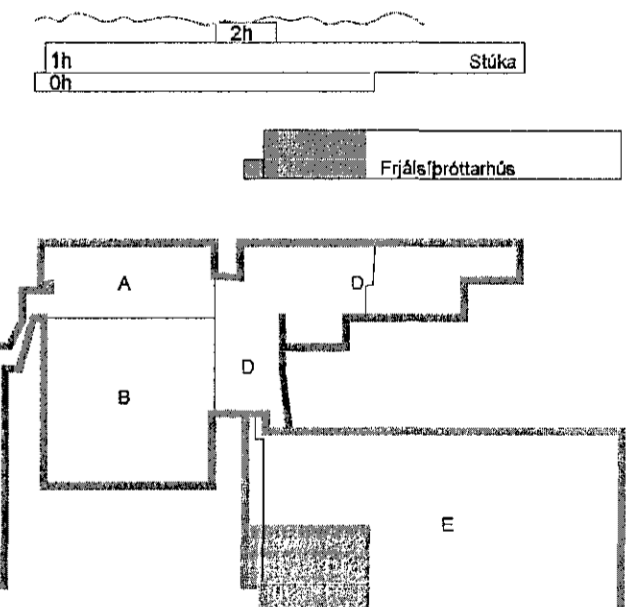

H	16.12.15	Bætt við hitablasara	JHB/ÖG
G	08.01.15	Blásarar færðir	BSG/ÖG
F	27.05.14	Réyndartekning	BSG/ÖG
E	01.10.10	Útboð 4	BSG/ÖG
D	02.09.10	Greinamerkingar og NL	BSG/ÖG
C	13.10.09	Gólfbox málsætt	BSG/ÖG
B	24.09.09	Rörum fjölgað	BSG/ÖG
A	17.09.08	Gólfbox færð til	SF/ÖG
Útg.	Dags.	Skýring	Hannað/Yfirfarð

VSB

VERKFRÆÐISTOFA

BAEJARHRAUN 20 • 220 HAFNARFJORDUR • KENNIT. 710796-2899
vsb@vsb.is • Sími 585 8600 • Fax 585 8610 • www.vsb.is

Áritun sérhönnuðar
Örn Guðmundsson Kt: 220961 2739

Verkefni			
KAPLAKRIKI			
HAFNARFIRÐI			
Verkið			
Rafkerfi			
Lágspenna frjálssþröttahús			
Grunnmynd			
Hannað	Teknað	Yfirfarð	Síða
RVK/HJ	RVK/HJ	ÖG	1:50 / A1
Dags	Verkefni	Tekning	Útgáfa
18.03.2008	06811	B R104	H

BALDUR ARNARSON
ARKITEKTAR