



1 x 2 m
Opnast við brunaboð

A6 stjórmasó 5.17 | Takniðymi | H.3000

Bygginguáttirni Hafnarfirði
Mortekú þann
21 JAN 2016

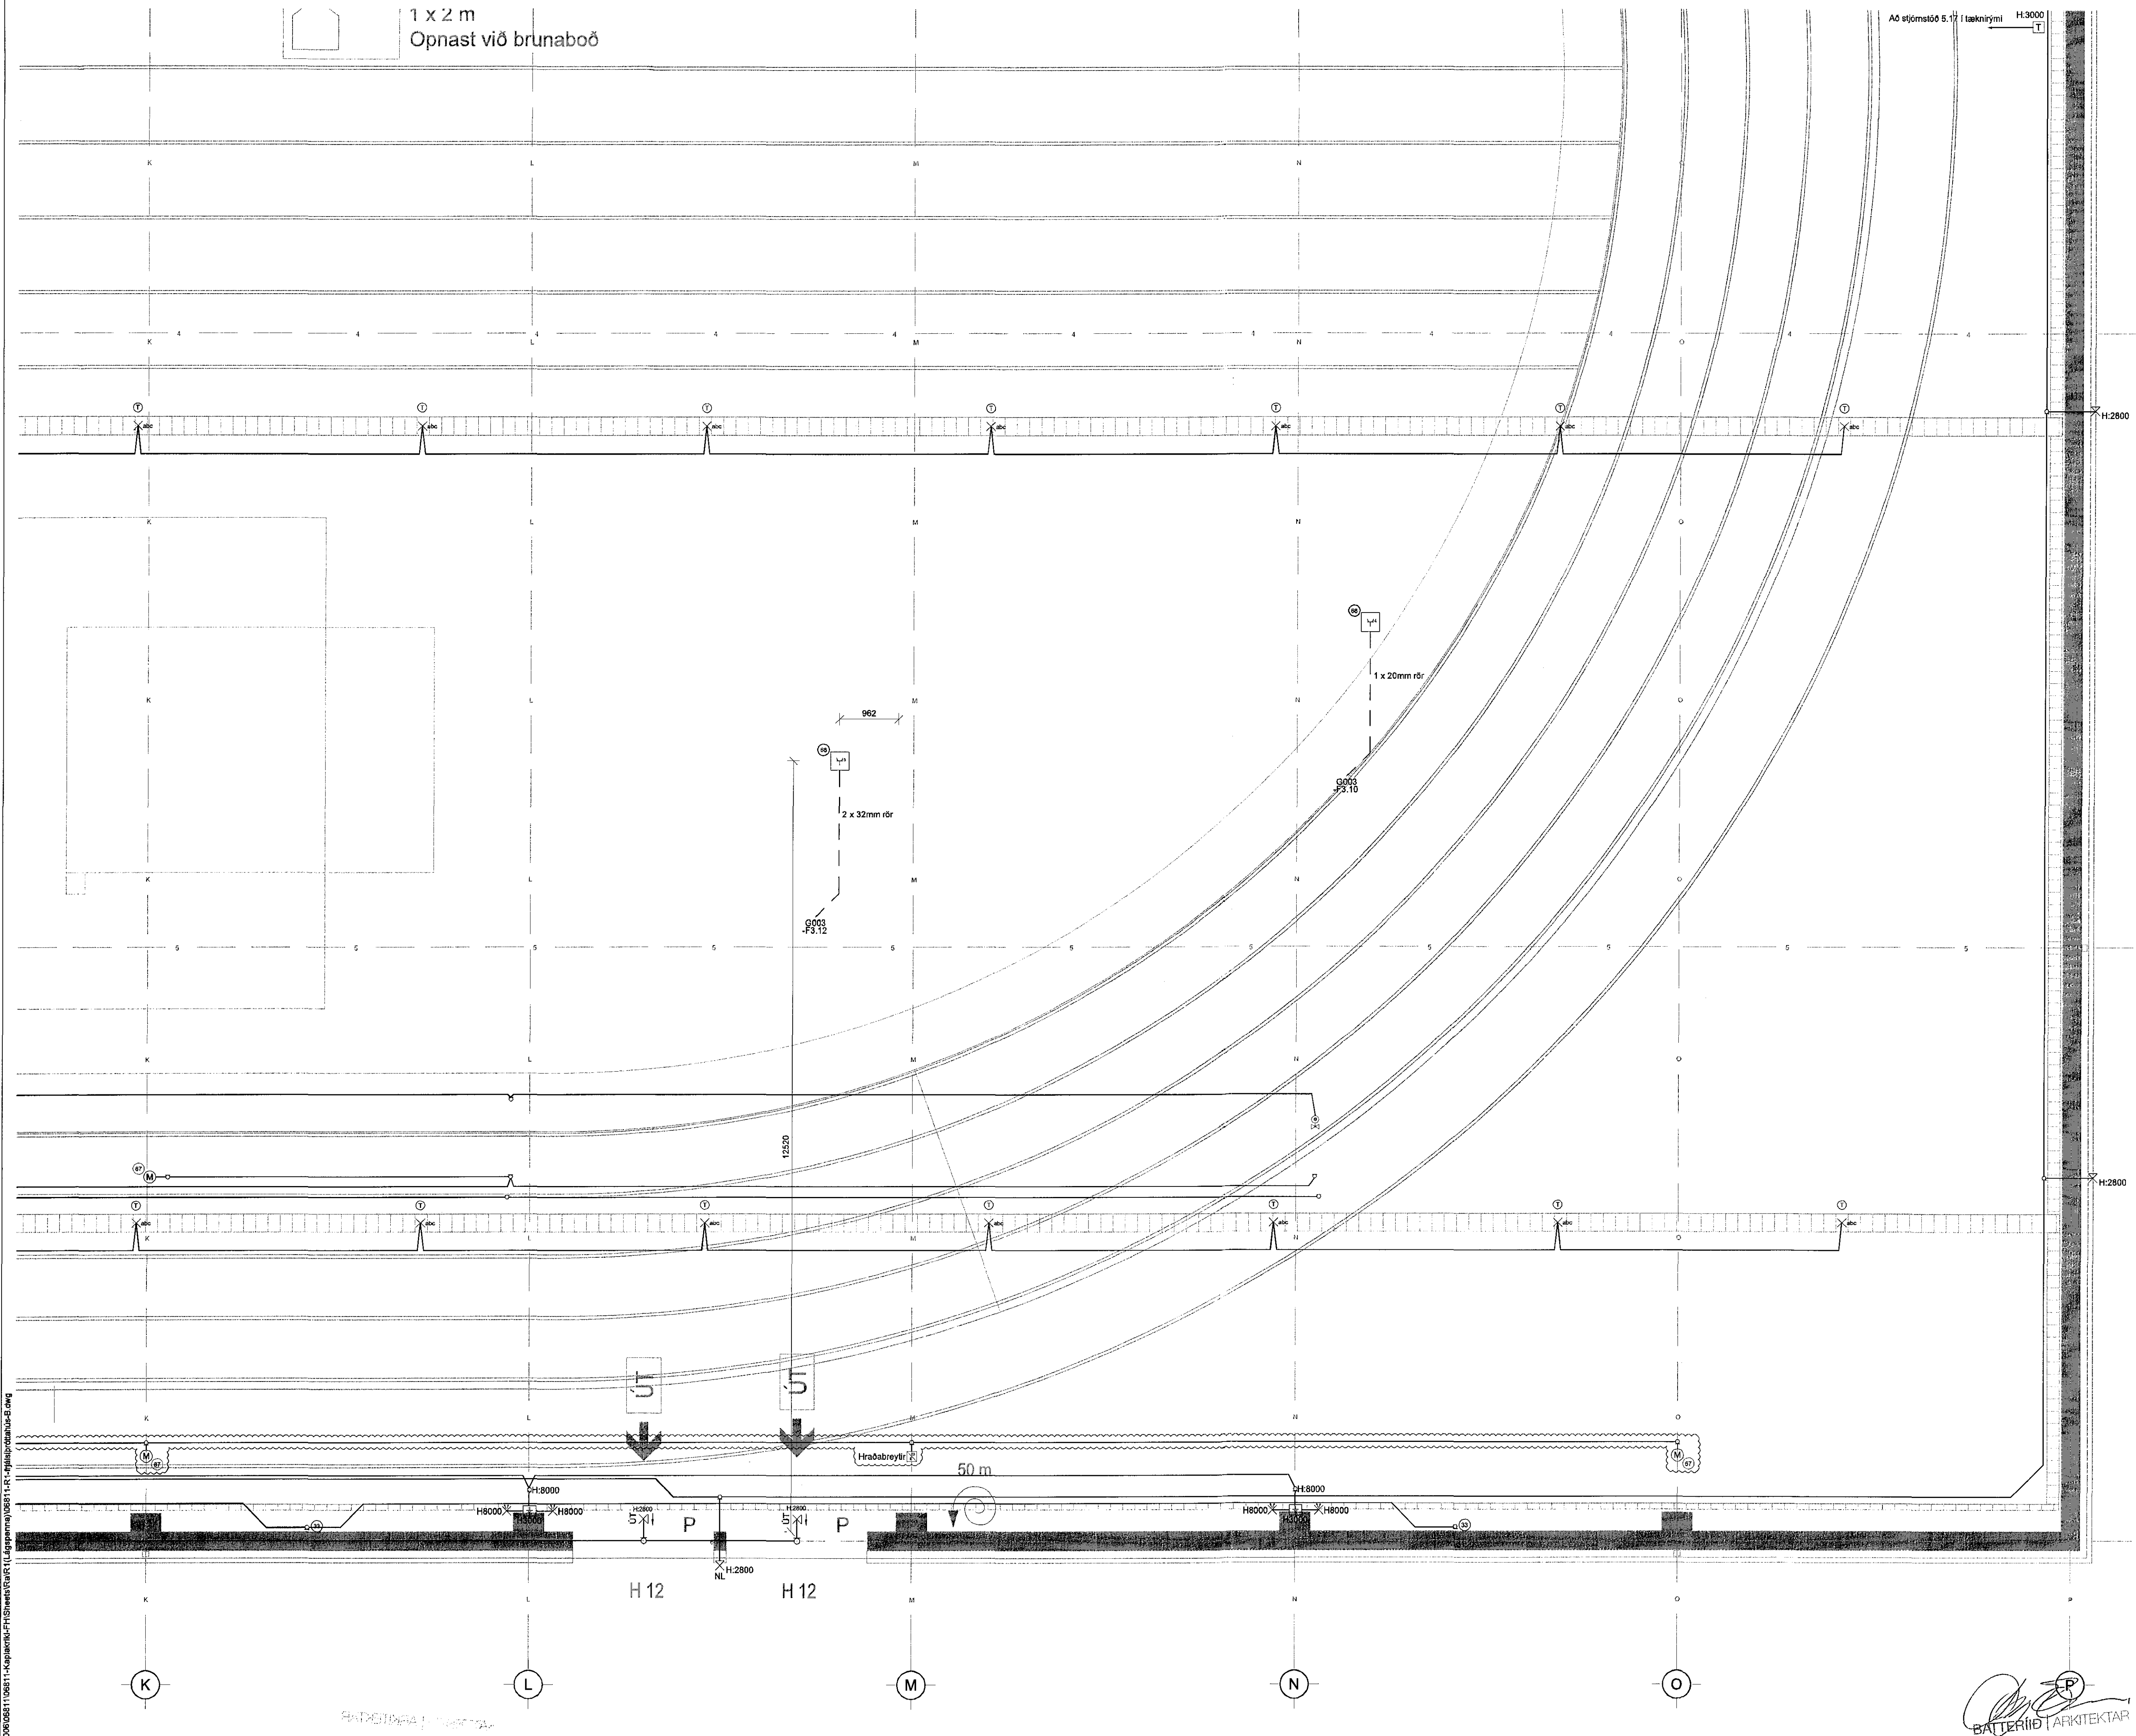

KAPLAKRIKI

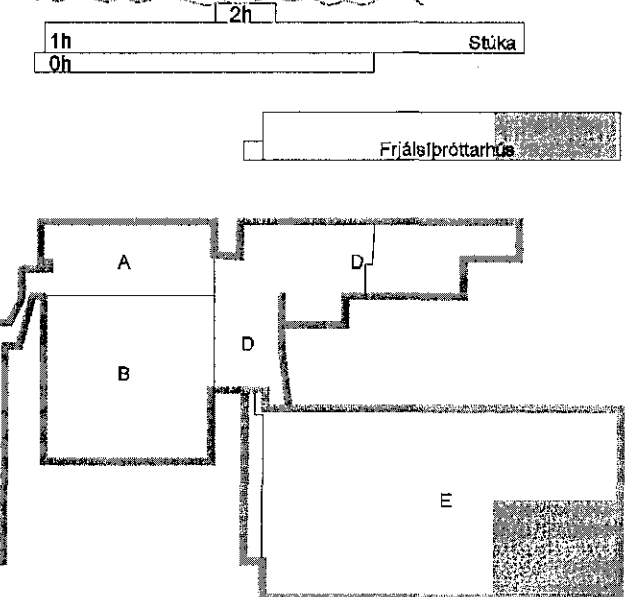

G	15.12.15	Bætt við hitablasara	JHB/ÖG
F	08.01.15	Blásarar færðir	BSG/ÖG
E	27.05.14	Reyndartekning	BSG/ÖG
D	01.10.10	Útbóð 4	BSG/ÖG
C	02.08.10	NL	BSG/ÖG
B	13.10.09	Gólfbox málað	BSG/ÖG
A	24.09.09	Bætt við gólfkiss	BSG/ÖG
Úg.	Dags.	Skýring	Hannab'Yfirfær

VSB

VERKFRÆÐISTOFA

BEJARHRAUN 20 • 220 HAFNARFJÖRDUR • KENNIT. 710706-2899
vsb@vsb.is • Sími 585 8600 • Fax 585 8610 • www.vsb.is

Áritun sérhönnuvar
Örn Guðmundsson Kt: 220961 2739

Verkefni
KAPLAKRIKI
HAFNARFIRÐI
Verkefni
Rafkerfi
Lágspenna frjálssjálpróttahús
Grunnmynd

Hannab'	Teiknað	Yfirfarið	Kvarði	Síða
RVK/HJ	RVK/HJ	ÖG	1:50	/A1
Dags.	Verkefni	Tekning	Útgáfa	
18.03.2008	06811	B R106		G

BATTERIÐ | ARKITEKTAR