


DALSHRAUN 3

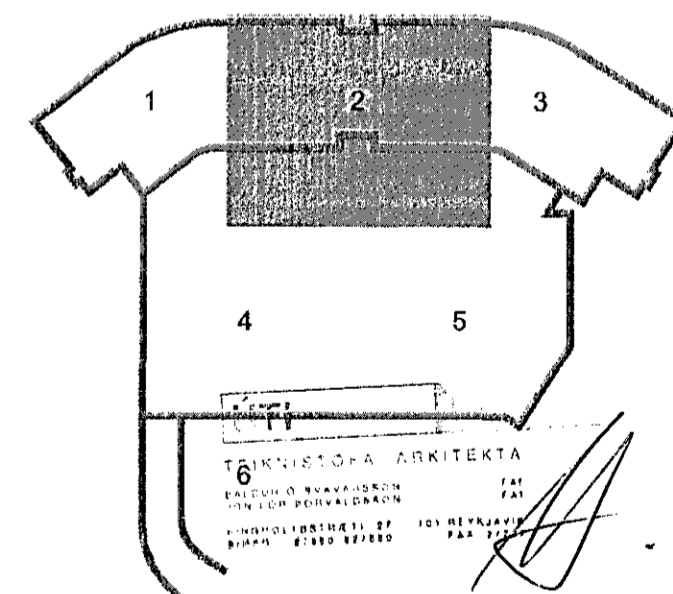

C	30.01.15	Nýtt skrifstofumí	BSG/OG
B	01.10.14	Búnaður númeraður	BSG/OG
A	27.08.13	Ófullgert rými	BSG/OG
Útg.	Dags.	Skýring	Hanna Ó/Yfirfarið



VERKFRÆÐISTOFA

BÆJARHRAUN 20 • 220 HAFNARFJÖRÐUR • KENNIT. 710796-2899
vsb@vsb.is • Sími 585 8600 • Fax 585 8610 • www.vsb.is

Aritun sérhönnuðar
Óm Guðmundsson
Ht: 220961 2/39 • om@vsb.is

Verkefni
DALSHRAUN 3
HAFNARFIRÐI

Verkefni
Rafkerfi
Brunaviðvörðunarkerfi 2.hæð
Grunnmynd 2

Hannaféi	VD	Teiknað	VD	Yfirfarið	BSG	Kvali	1:50	/A1	Síða	-
Dags.	03.06.2008	Verkefni	07244	Teikning	R5 022	Útgáfa	C			

V:\030707244\07244-Dalshraun_3\SI\hanna\07244-R5-2.hao.dwg