

STÁLVIKRI:
ALLT STÁL SKAL VERA S235 NEMA
ANNAD SÉ SÉRSTAKLEGA TEKID FRAM.

FRAMKVÆMD RAFSUDUVINNUNNAR
SKAL VERA Í SAMRÆMI VIÐ STAÐALINN
EN 1011. SUÐUFELRAR SKULU VERA
SKV. ÍST EN ISO 15614. ÖLL RAFSUDA
SKAL UNNIN AF RAFSUDUMÖNNUM
SEM HAFNA TIL ÞESS TILSKILIN RÉTTINDI
SKV. ÍST EN 287-1.

BOLTAR, SKINNUR OG RÆR:
HEITGALVANHÚÐAÐ 8.8.

ALLT STÁLVIKRI SKAL GRUNNAÐ MEÐ
RYÐVARNARGRUNNI AÐ LÁGMARKI
OG ELDVARIÐ SKV. FORSKRIFT
BRUNAHÖNNUBAR


ALLAR ÓNEFNAR SUÐUR SKULU VERA
STÚFSUÐUR.
ALLIR ÓNEFNDIR BITAR SKULU VERA
UNP240
MILLIGÓLF ERU HEILKLEDD MEÐ 21mm
GRENKROSSVIÐ SEM SKRÚFAÐUR ER Í
C-PROFILA OG STÁLVIKRI MEÐ Ø4,8X40
SIÁLFBORANDI SKRÚFUM c/c150.

KROSSVIÐ SKAL SKEYTA SAMAN Á
C-PROFILUM OG SKAL VÍXLA
SAMSKEYTUM Á MILLI RÁÐA.


SAMSKEYTI SEM EKKI LENDA Á
UNDIRSTUÐNINGI SKAL SKEYTA SAMAN
MEÐ KROSSVIÐSLASKA AÐ NEDAN OG
SKRÚFA Í LÍM MEÐ Ø4,0X50
TRÉSKRÚFUIM c/c200

SIÁ SKÝRINGAR Á YFIRLITSMYND FYRIR
STEYPTAN HLUTA

LYKILMYND

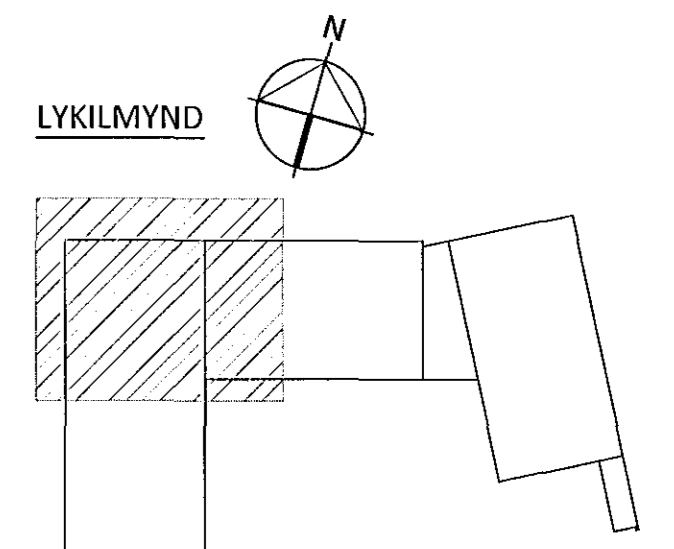

ÁRITUN AÐ ALHÖNNUBAR KT. 2015-07-20 9

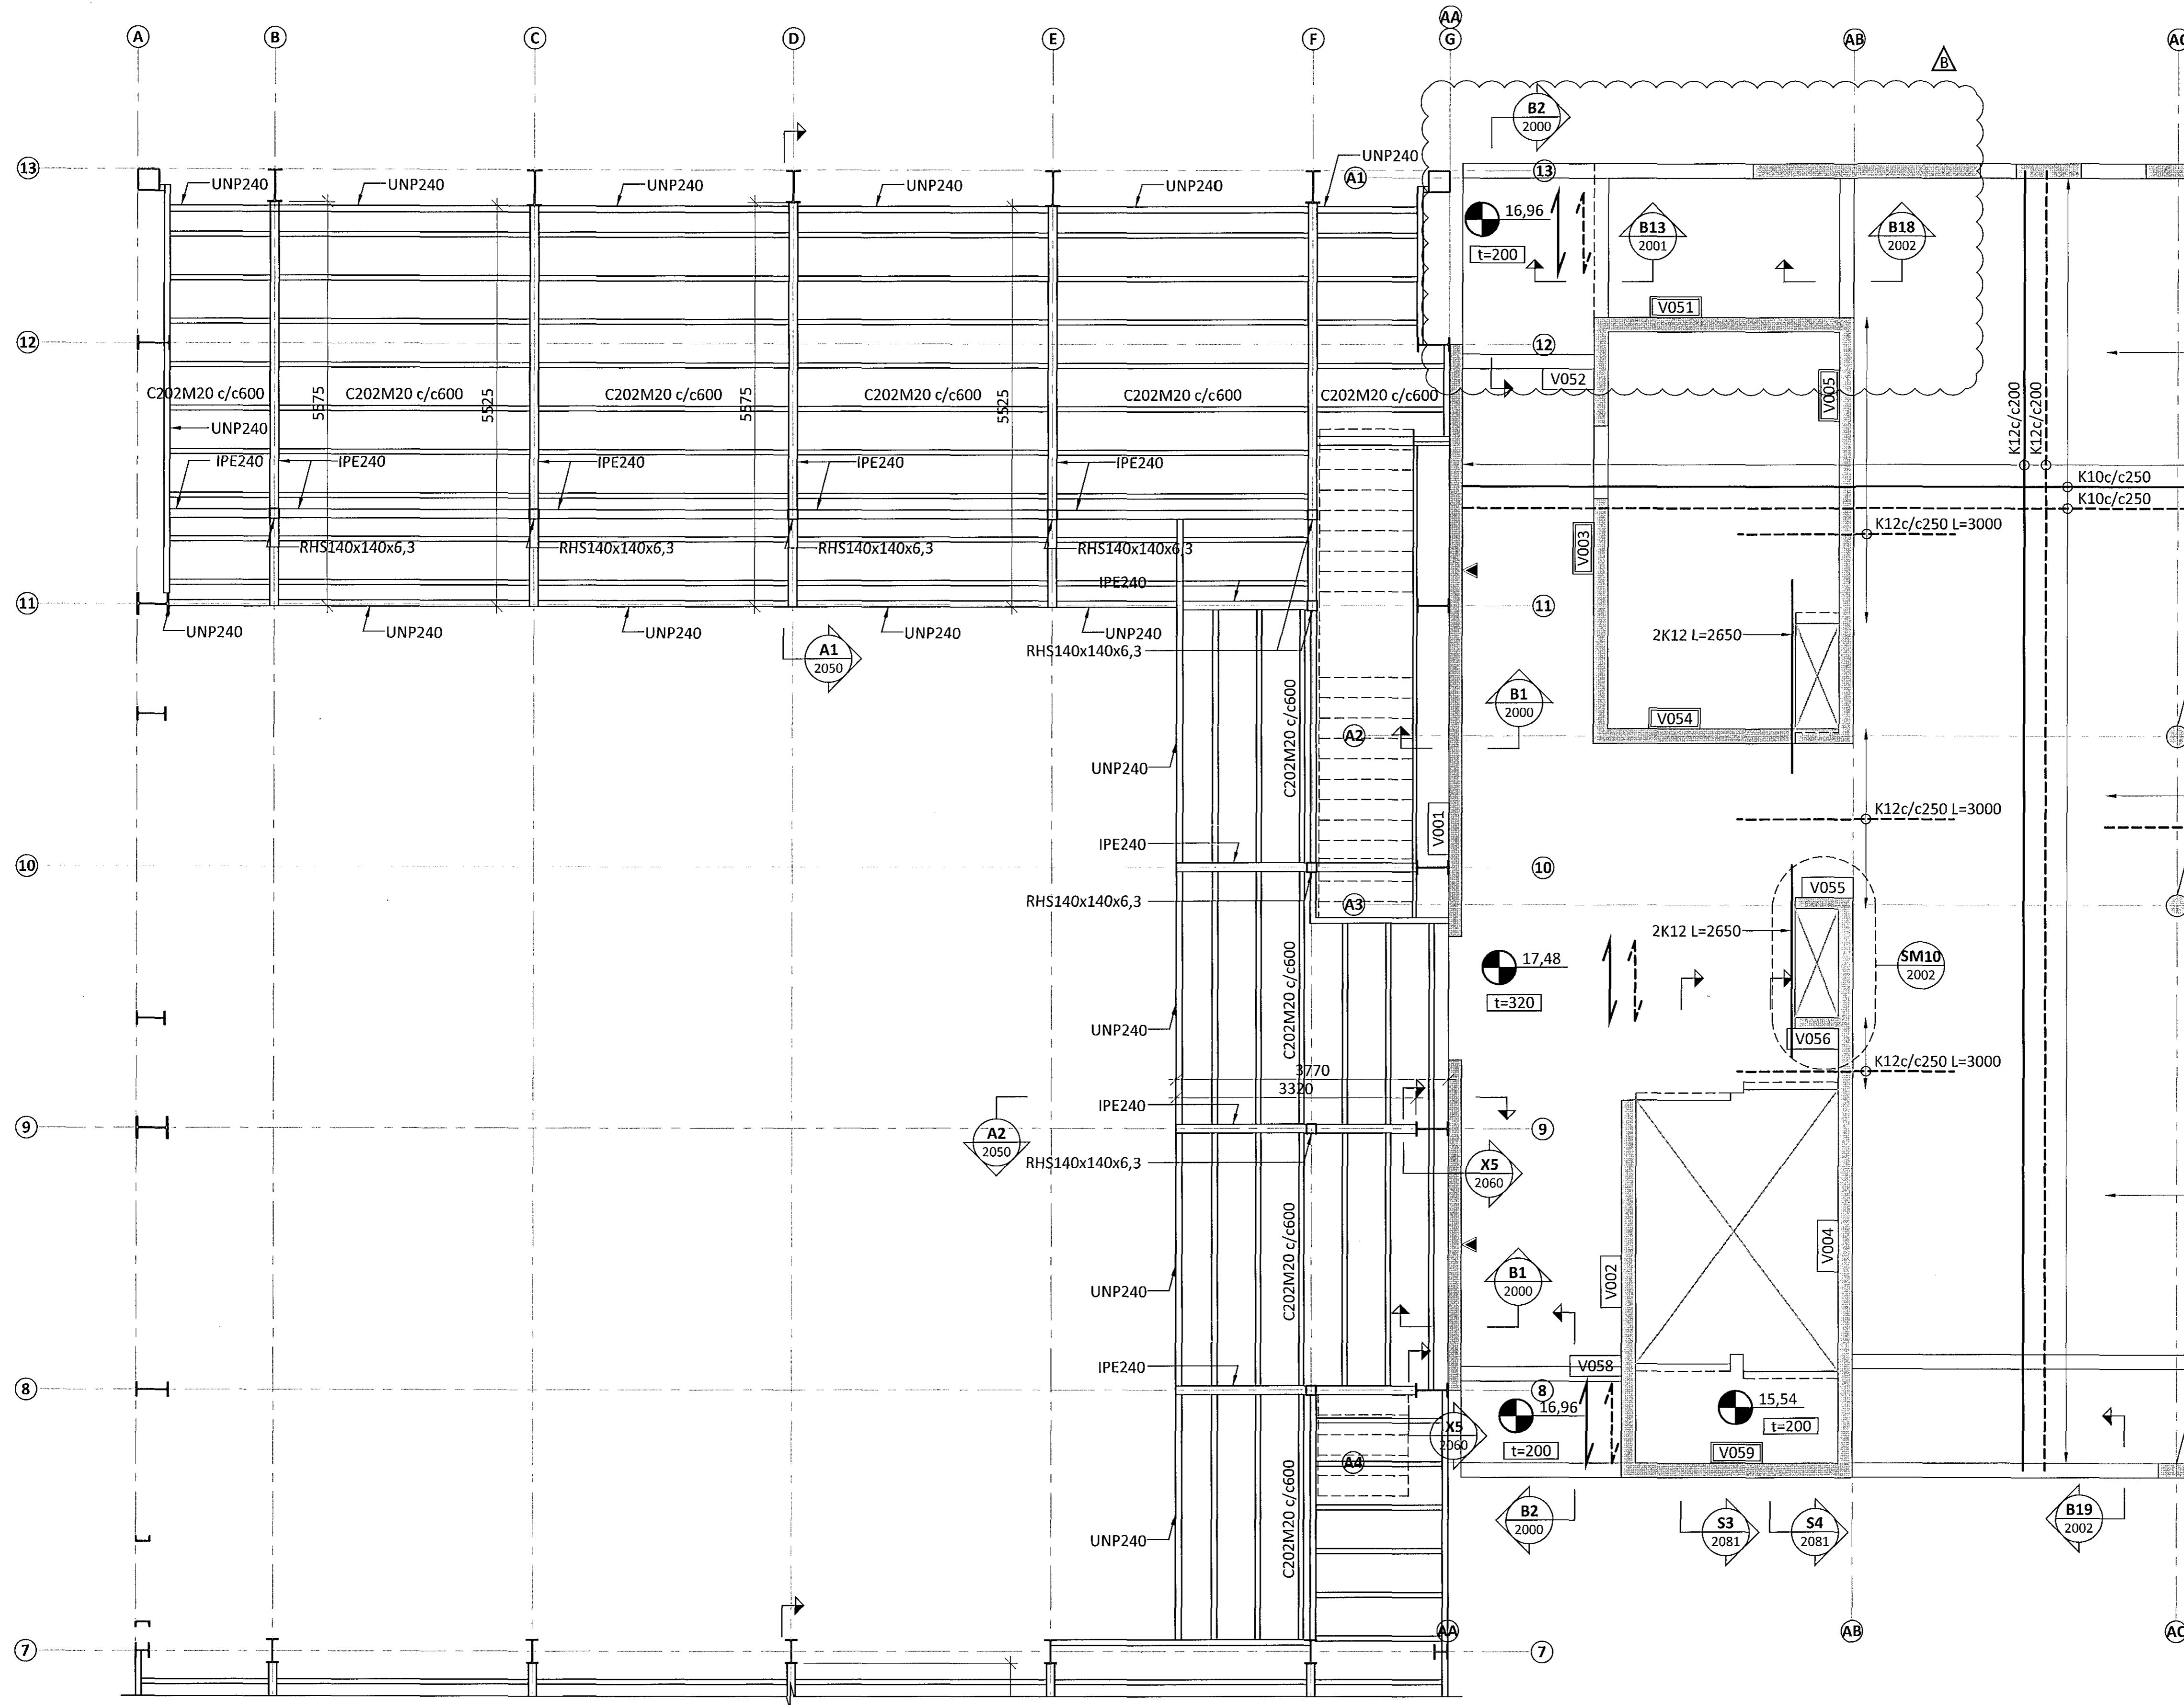

B 08.12.14 SNIDUM BREYTT			
A 22.09.14 HÖNNUN STAÐSTYPP. BYGGINGAR LOKIÐ			
BR.	DAGS.	BREYTING	SAMP.
ferill VERKFRÆÐISTOFA			
FLUGVELLIR 1		HAFNARFIRÐI	
NÝBYGGING			
BURÐARVIKRI			
PLATA YFIR 1. HÆÐ			
GRUNNMYND			
SAMPYKKT: KT. 121260-4689			
HÖNNUÐUR	YFIRFARIÐ	DAGS. ÚTG.	DAGS. BREYTT.
BÓ	HE	21.07.14	08.12.14
MKV.	VERKNR.	TEK.NR.	BREYTT.
1:50	14014	1 - 1101	B
Ferill ehf. Mörkin 1 108 Reykjavík Sími: 575 1600 Fax: 575 1601 www.ferill.is			