


STIGAHLAUP SH6 GRUNNMYND M1:10
(1stk)

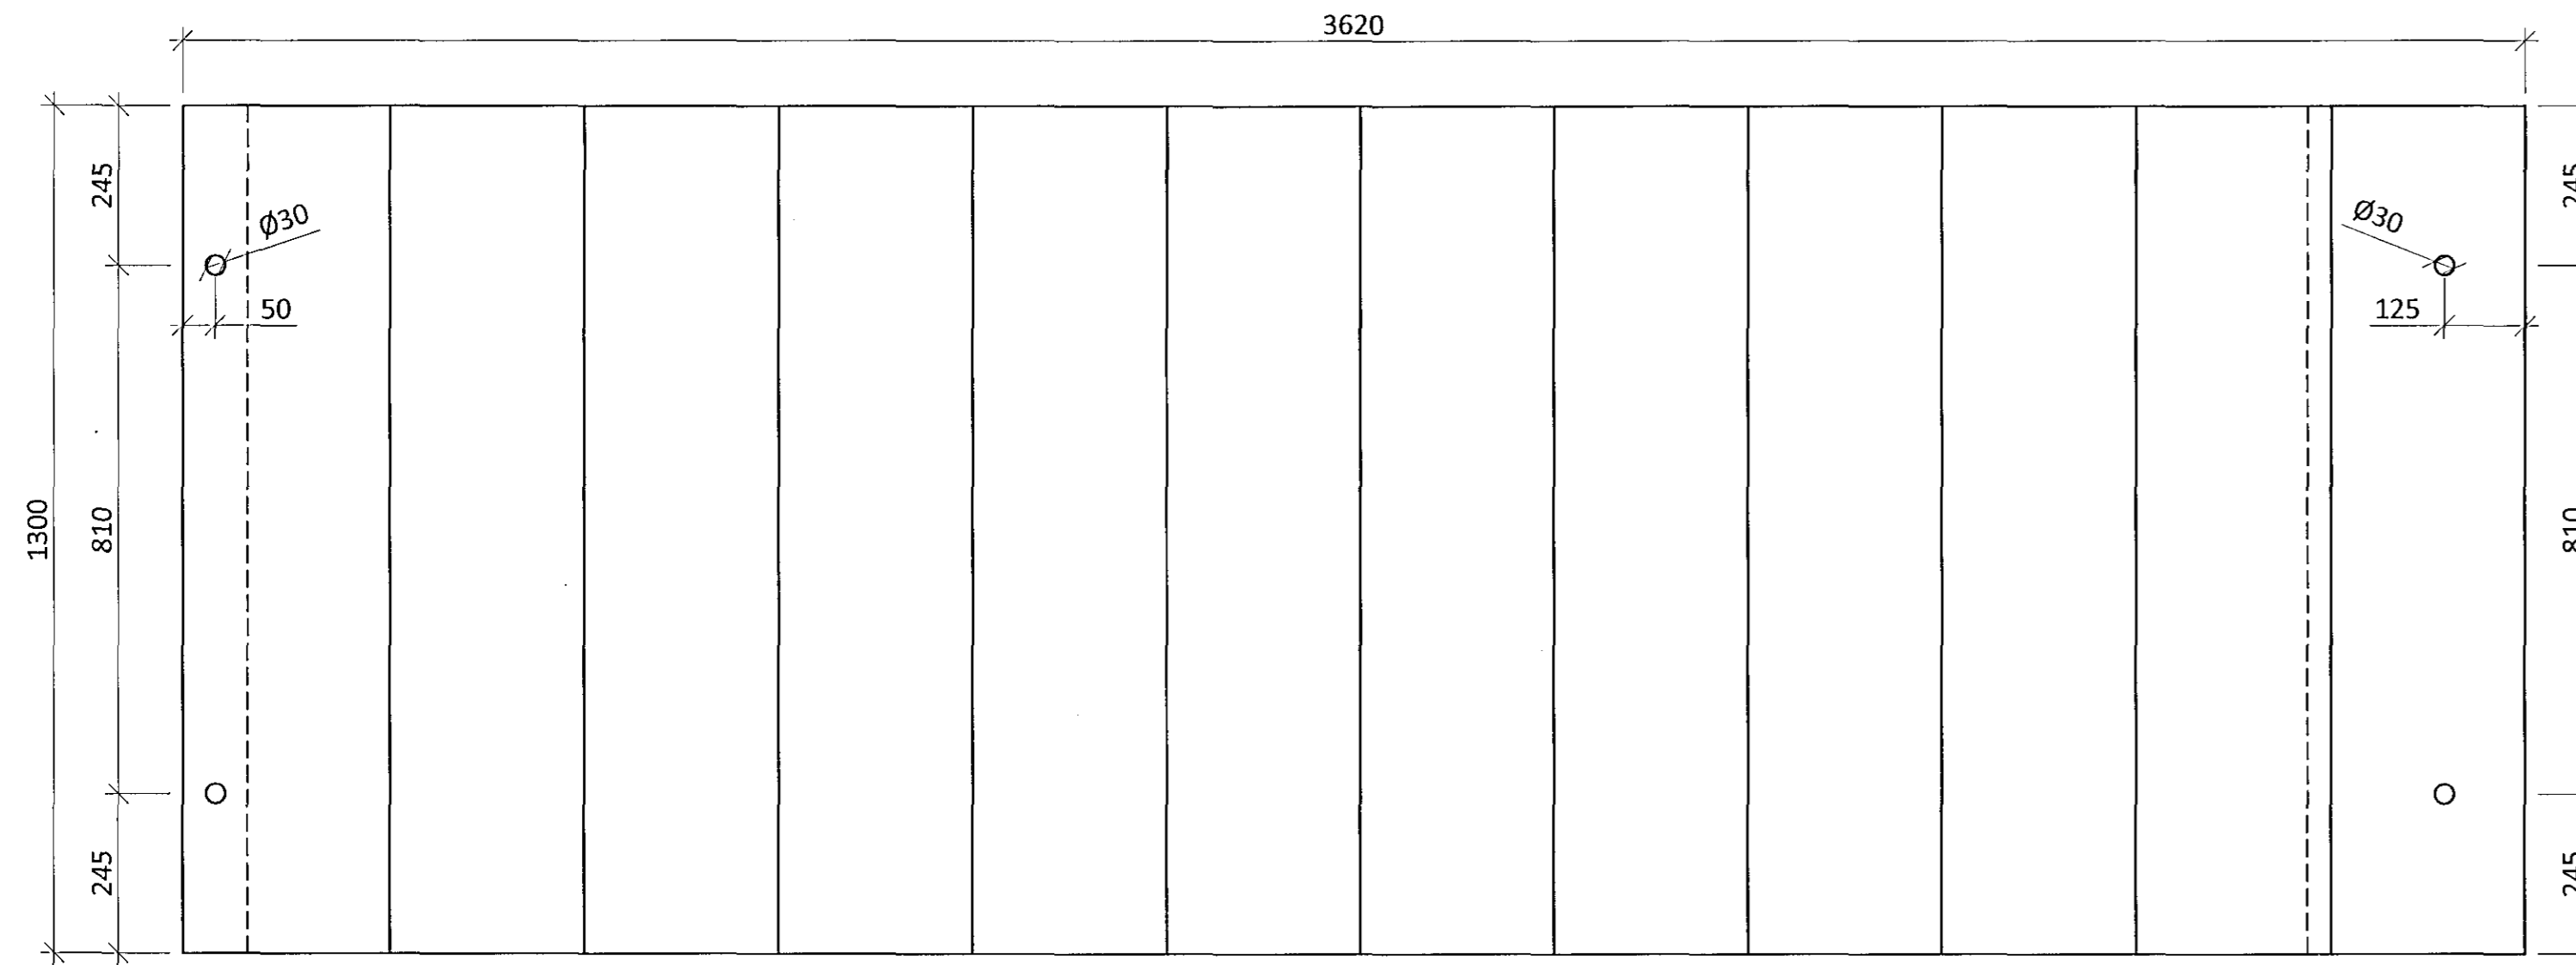

ÁRITUN BYGGINGARFULLTRÚA


Samþykkt þann
20.09.2015
Byggingufulltrúinn / Háfarfirði
Eli Hrólfur S. Gunnlaugsson

SKÝRINGAR:


- ÖLL MÁL ERU Í MILLIMETRUM
- ÖLL JÁRNABENDING SKAL VERA KAMBSTÁL MEÐ FLOTMÖRK $\geq 500 \text{ N/mm}^2$
- HULA AÐ JÁRNABENDINGU SKAL VERA 25mm
- STEYPA Í STIGA SKAL VERA:

BROTPOLSFLOKKUR: C25/30
 ÁREITISFLOKKUR: XC3
 Dmax: 25mm
 SEMENTSMAGN: $\geq 300 \text{ kg/m}^3$
 VATNS-/SEMENTSTALA: $\leq 0,55$
 LOFTMAGN: 3-4 %

STIGAHLAUP SH6 LANGSNÍÐ M1:10

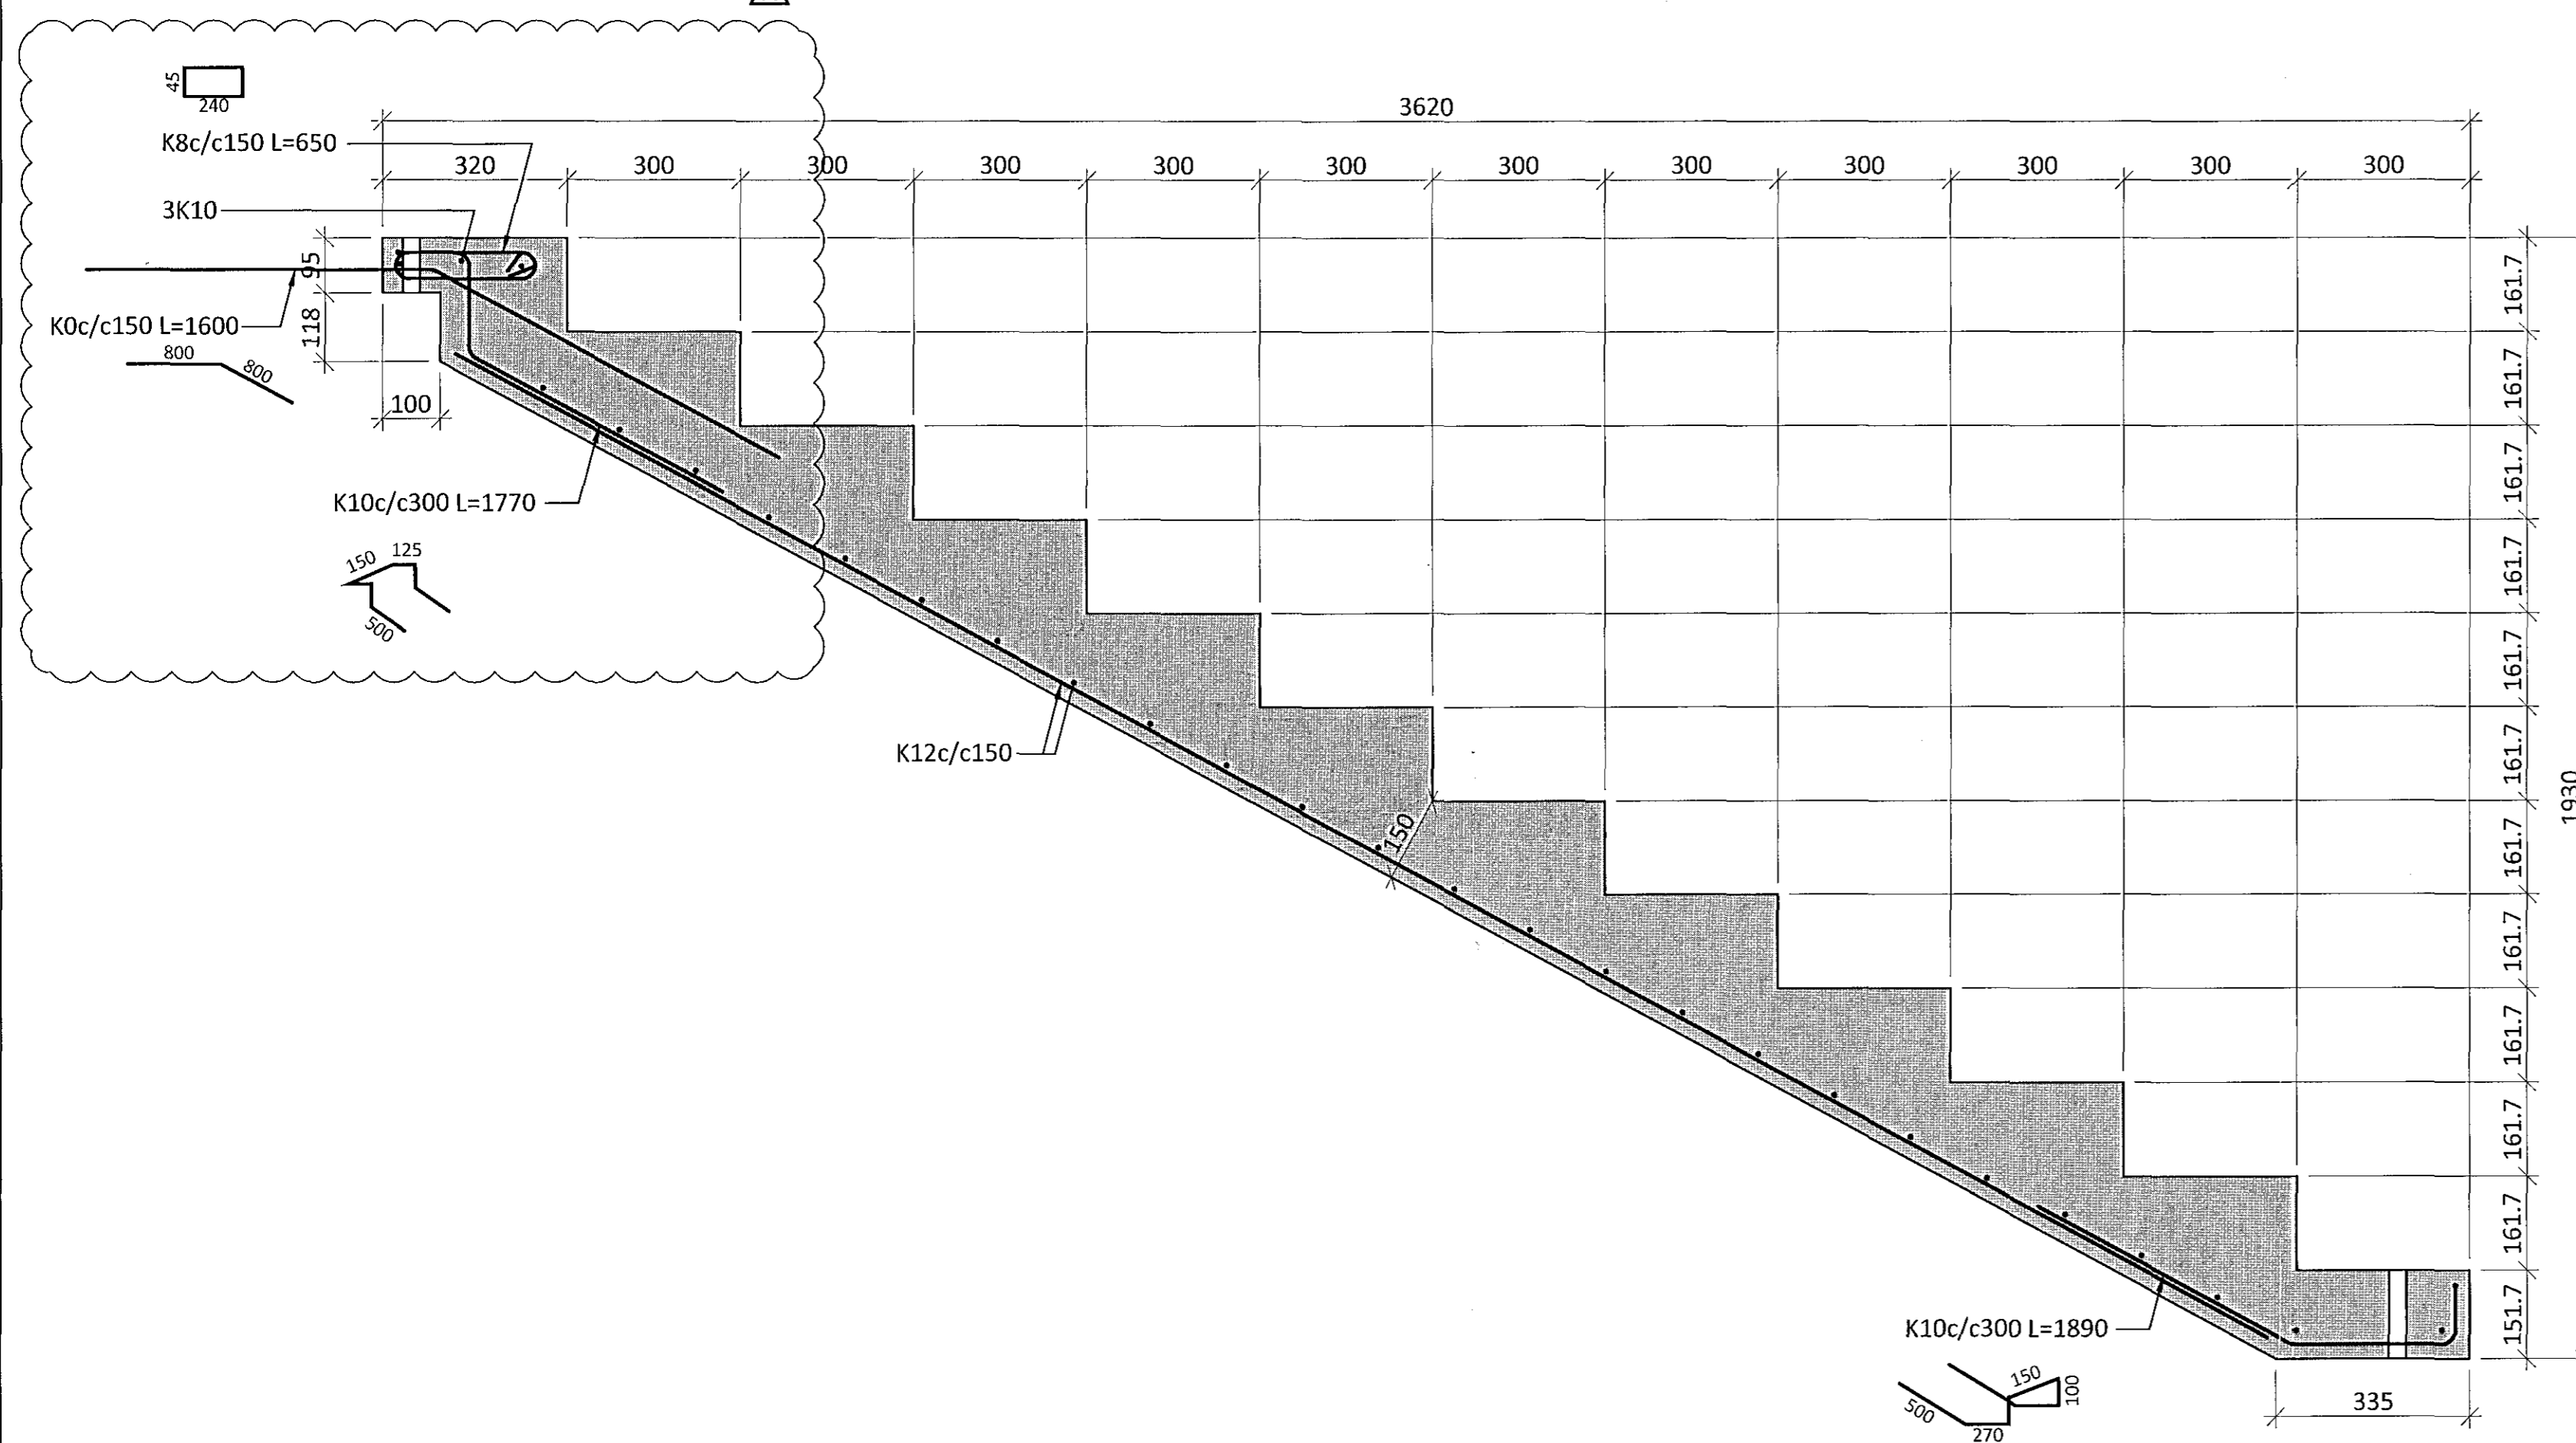

ALMENNT ÞVERSNÍÐ Í STIGAHLAUP M1:10

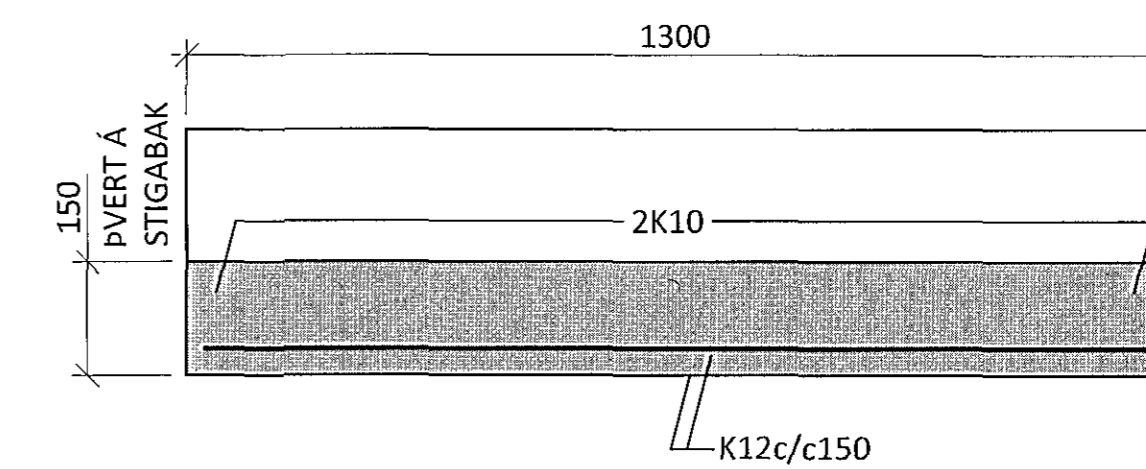

ÁRITUN BYGGINGARFULLTRÚA
Eli Hrólfur S. Gunnlaugsson 20.09.2015

| | | | |
|---------------------------------|-------|----------|-------|
| A 09.12.14 TENGIJÁRNUM BÆTT VIÐ | | | |
| BR. | DAGS. | BREYTING | SAMP. |

ferill
VERKFRÆÐISTOFA

FLUGVELLIR 1 HAFNARFIRÐI
NÝBYGGING
BURÐARVIRKI
FORSTEYPTIR STIGAR
GRUNNMYND OG SNÍÐ

| | | | |
|---------------------|-----------|-----------------|--------------|
| SAMPYKKT: | | KT. 121260-4689 | |
| HÖNNUÐUR | YFIRFARID | DAGS. ÚTG. | ÞAGS. BREYT. |
| PÓ thorri@ferill.is | HE | 22.09.14 | 09.12.14 |
| MKV. | VERKNR. | TEKN. NR. | BREYF. |
| 1:10 | 14014 | 1 - 4015 | A |