


STIGAHLAUP SH4 GRUNNMYND M1:10  
(2stk)

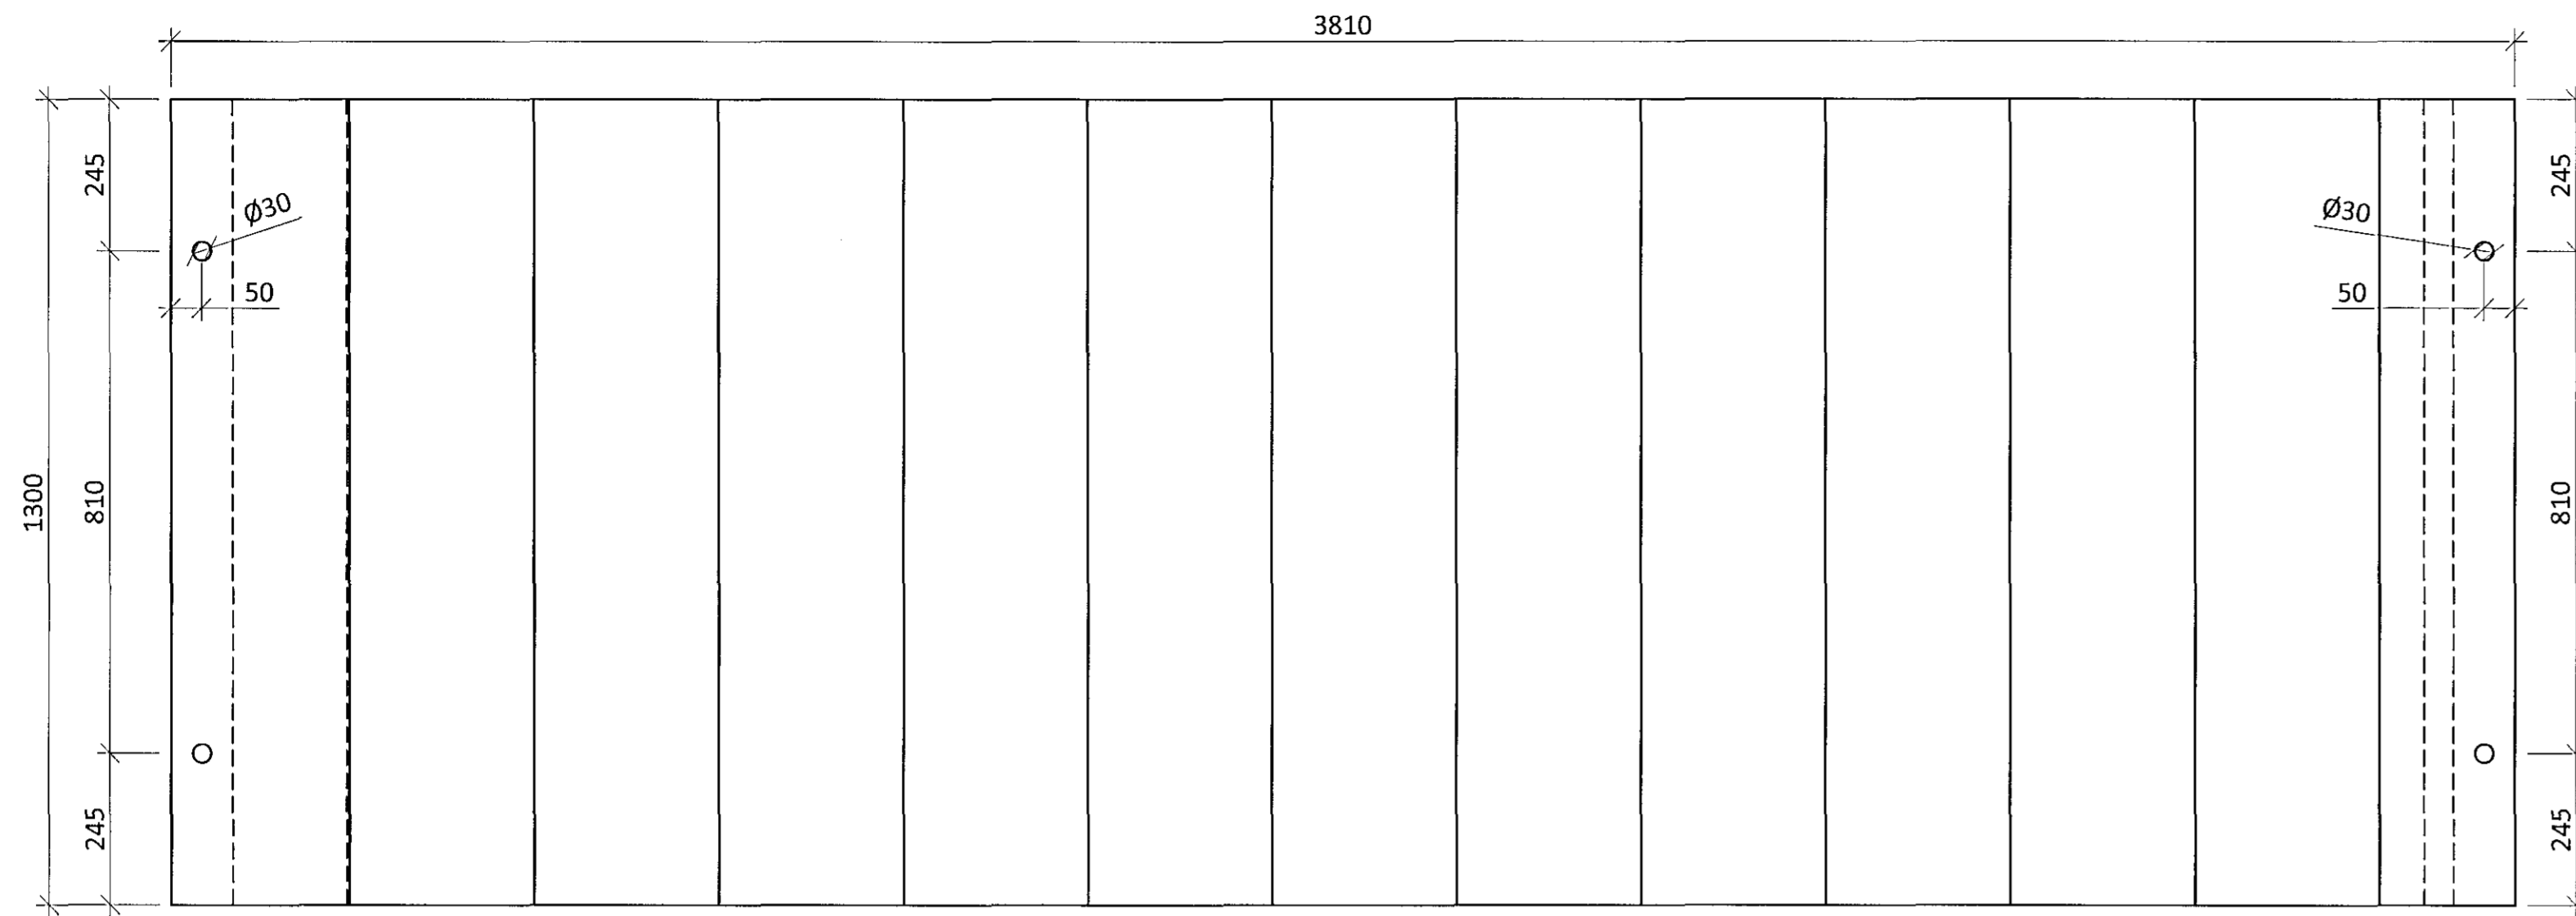

ARITUN BYGGINGARFULLTRÚA


Samþykkt þann  
20.09.2015  
Byggingarfulltrúin í Hafnarfirði  
F.H. Haldrup S. Gunnlaugsson

SKÝRINGAR:


- ÖLL MÁL ERU Í MILLIMETRUM
- ÖLL JÁRNABENDING SKAL VERA KAMBSTÁL MEÐ FLOTMÖRK  $\geq 500$  N/mm<sup>2</sup>
- HULA AÐ JÁRNABENDINGU SKAL VERA 25mm
- STEYPA Í STIGA SKAL VERA:

BROTÞOLSFOKKUR: C25/30  
ÁREITISFOKKUR: XC3  
Dmax: 25mm  
SEMENTSMAGN:  $\geq 300$  kg/m<sup>3</sup>  
VATNS-/SEMENTSTALA:  $\leq 0,55$   
LOFTMAGN: 3-4 %

STIGAHLAUP SH4 LANGSNID M1:10

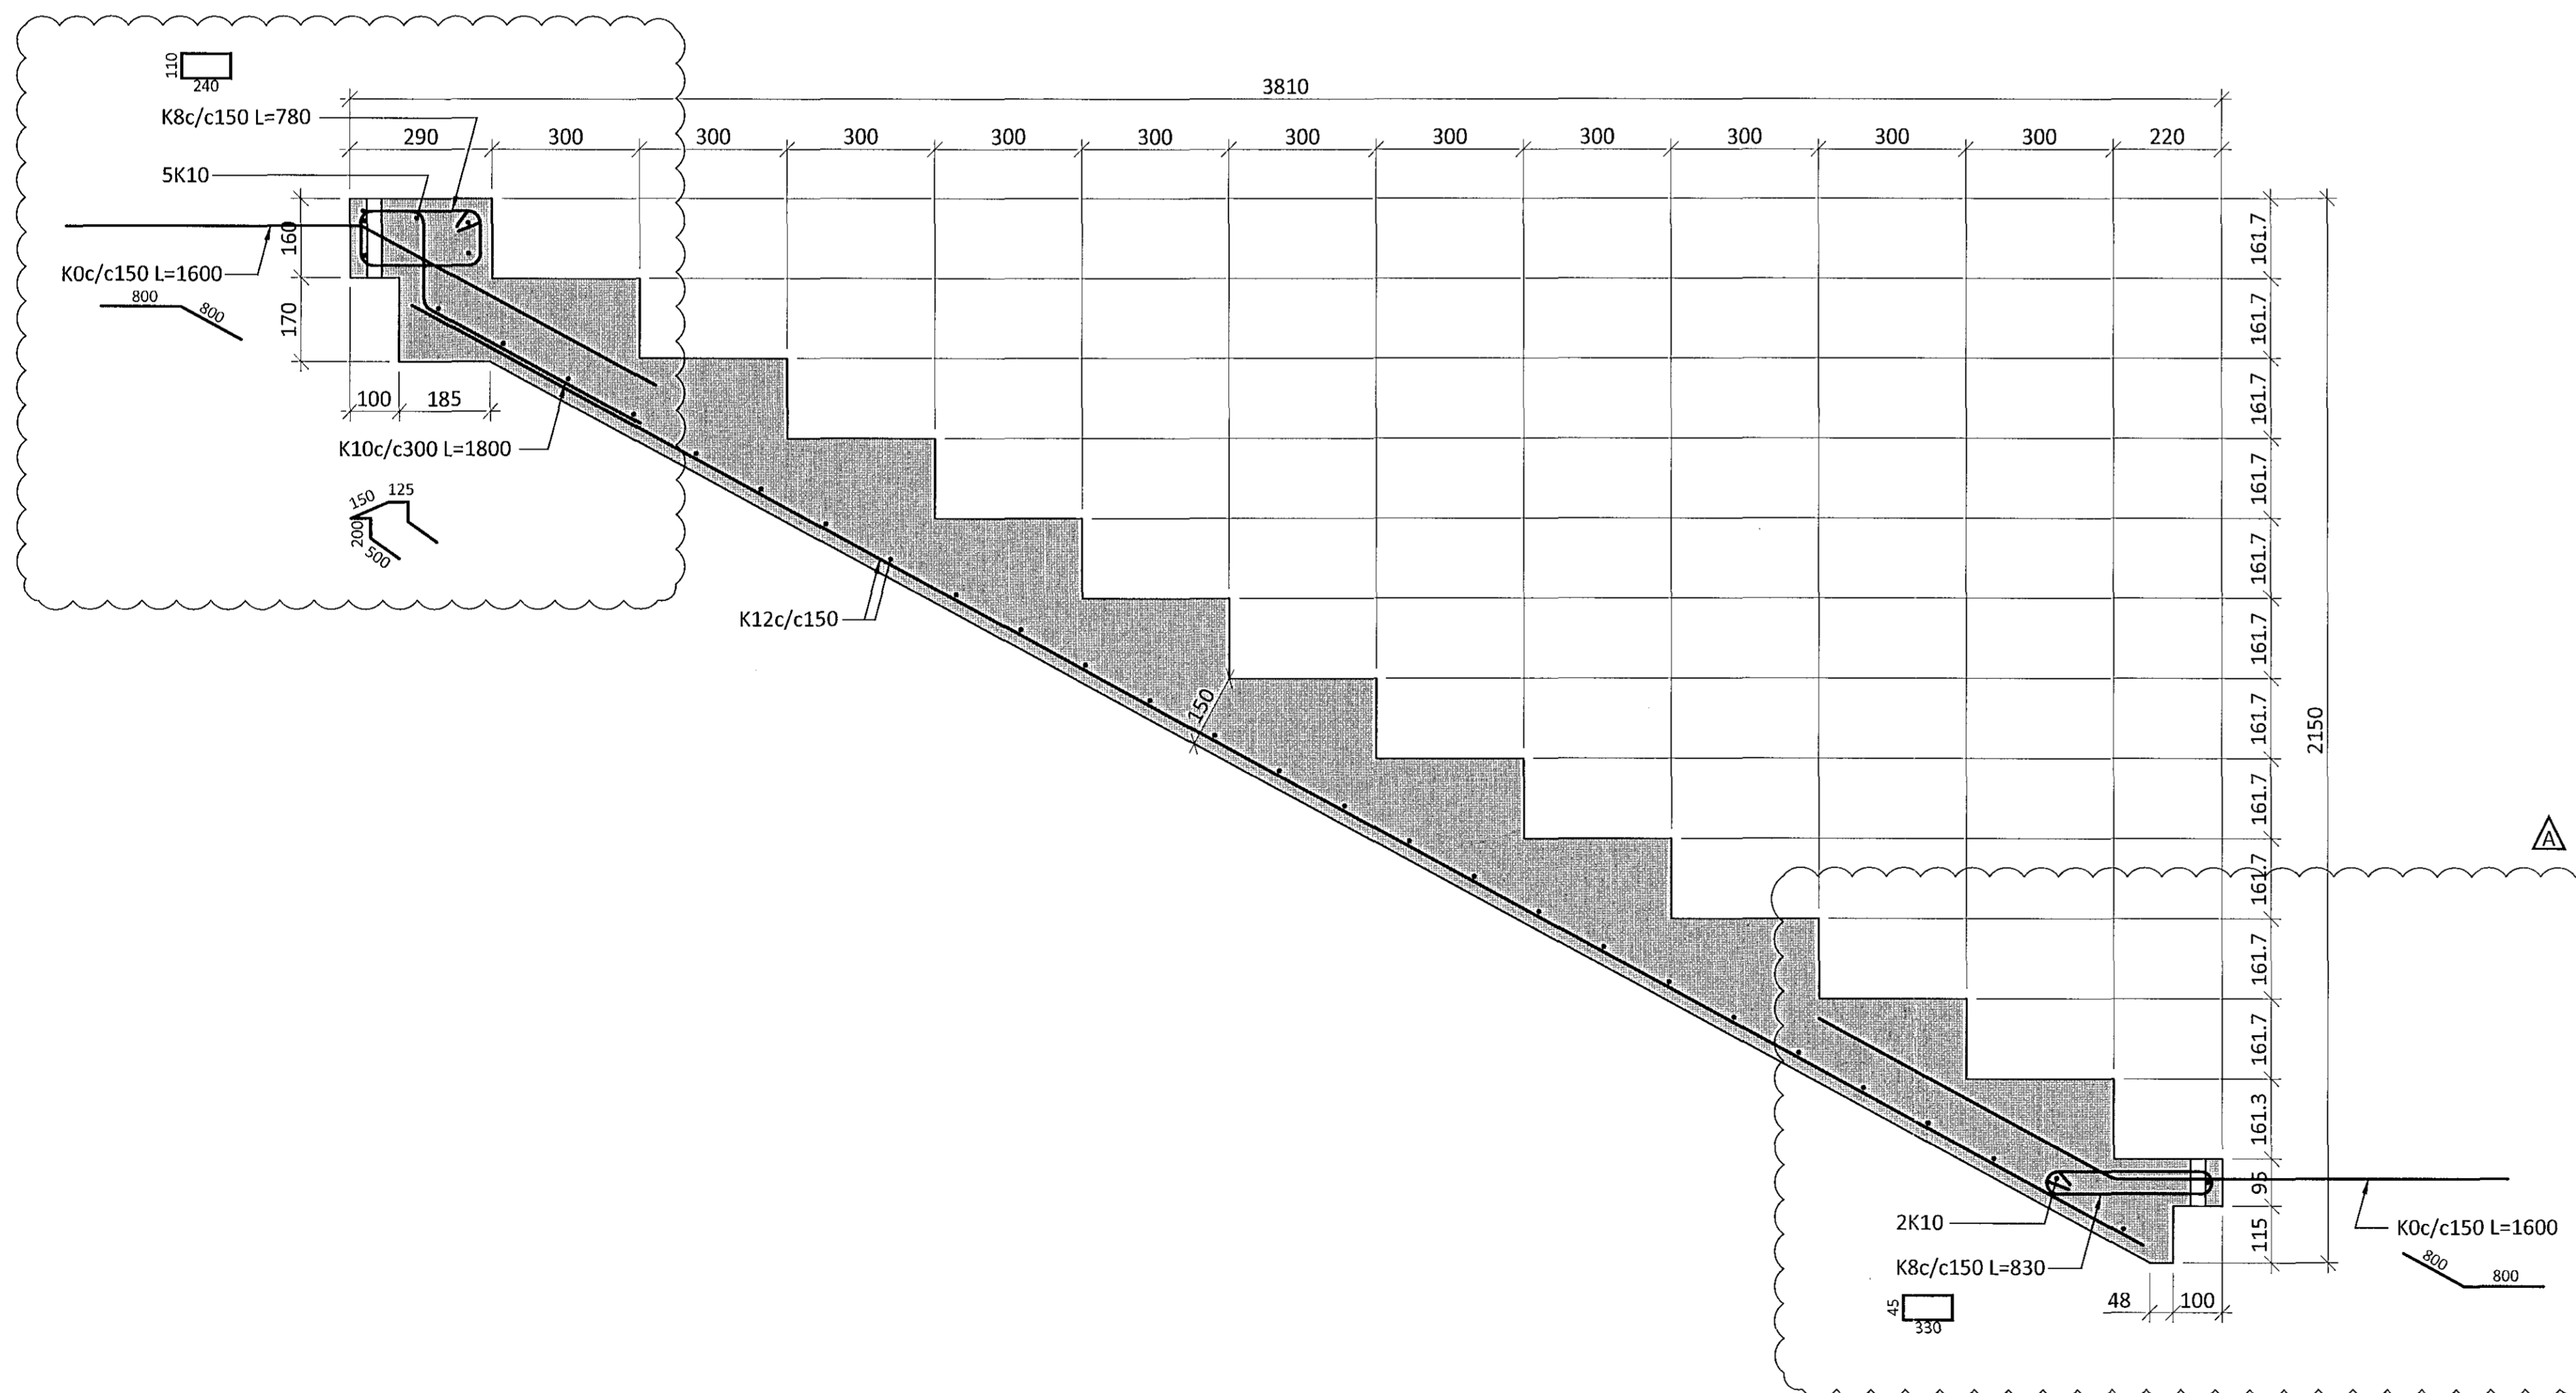

ALMENNT ÞVERSNID Í STIGAHLAUP M1:10

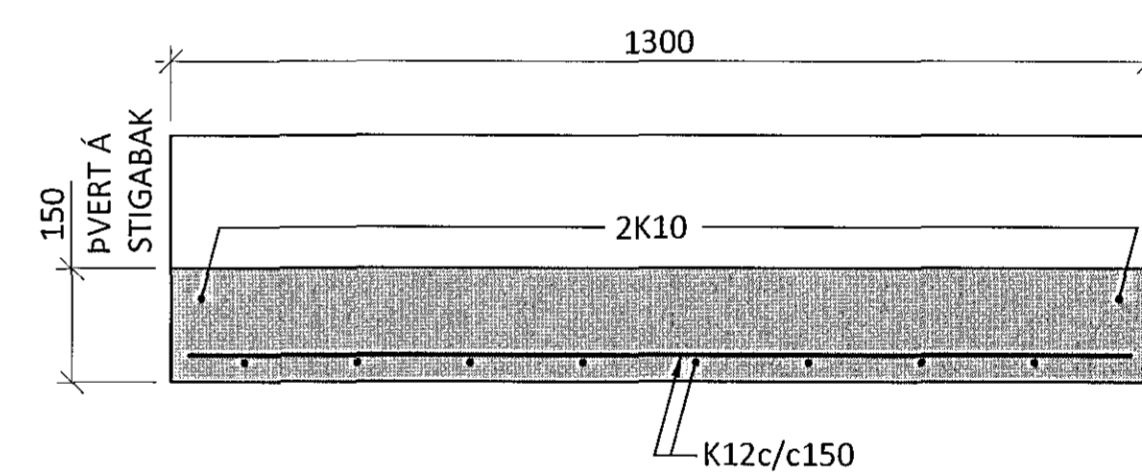

ARITUNARÁÐHÖFUNDUR: *[Signature]* KT. 0412513019

BR.	DAGS.	BREYTING	SAMP.
A	09.12.14	TENGIÁRNUM BÆTT VID	

**ferill**  
VERKFRÆÐISTOFA

FLUGVELLIR 1 HAFNARFIRÐI  
NÝBYGGING  
BURÐARVIRKI  
FORSTEYPTIR STIGAR  
GRUNNMYND OG SNID

HÖNNUNÐUR	YFIRFARID	DAGS. ÚTG.	DAGS. BREYT.
ÞÓ	HE	22.09.14	09.12.14
MKV.	VERKNR.	TEIKN. NR.	BREYTT.
1:10	14014	1 - 4013	A

Ferill ehf. Mörkín 1 108 Reykjavík Sími: 575 1600 Fax: 575 1601 www.ferill.is