


STIGAHLAUP SH2 GRUNNMYND M1:10  
(1stk)

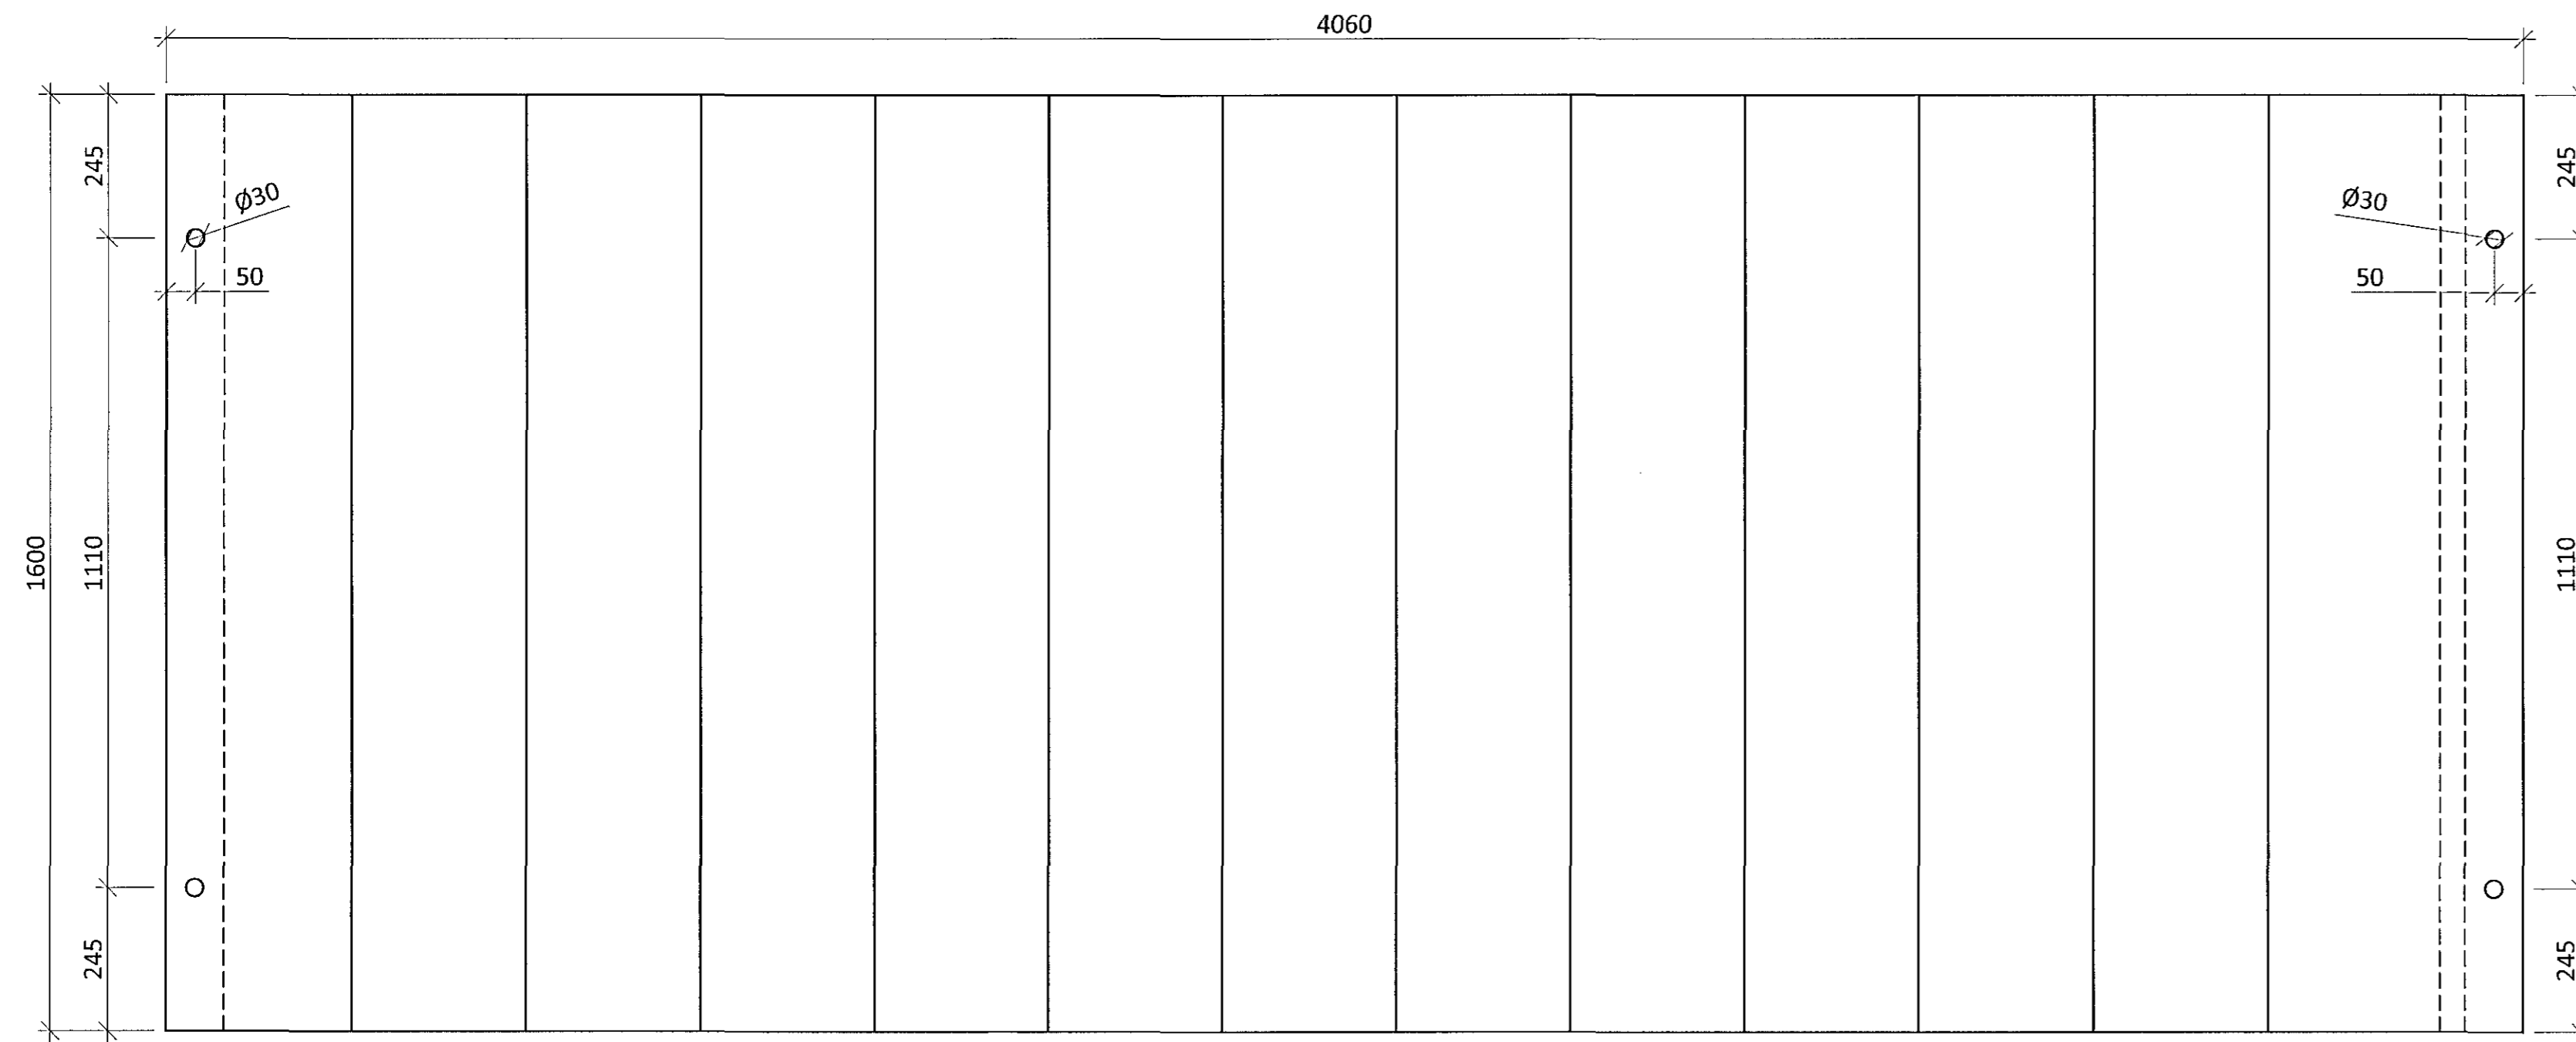


ÁRITUN BYGGINGARFULLTRÚA

Samþykkt þann  
20. júní 2015


Byggingarfulltrúi í Hafnarfirði  
Fh. Hrólfur S. Gunnlaugsson

- SKÝRINGAR:
- ÖLL MÁL ERU Í MILLIMETRUM
  - ÖLL JÁRNABENDING SKAL VERA KAMBSTÁL MEÐ FLOTMÖRK  $\geq 500 \text{ N/mm}^2$
  - HULA AÐ JÁRNABENDINGU SKAL VERA 25mm
  - STEYPA Í STIGA SKAL VERA:
- BROTPOLSFLOKKUR: C25/30  
 ÁRETTISFLOKKUR: XC3  
 Dmax: 25mm  
 SEMENTSMAGN:  $\geq 300 \text{ kg/m}^3$   
 VATNS-/SEMENTSTALA:  $\leq 0,55$   
 LOFTMAGN: 3-4 %

STIGAHLAUP SH2 LANGSNIÐ M1:10

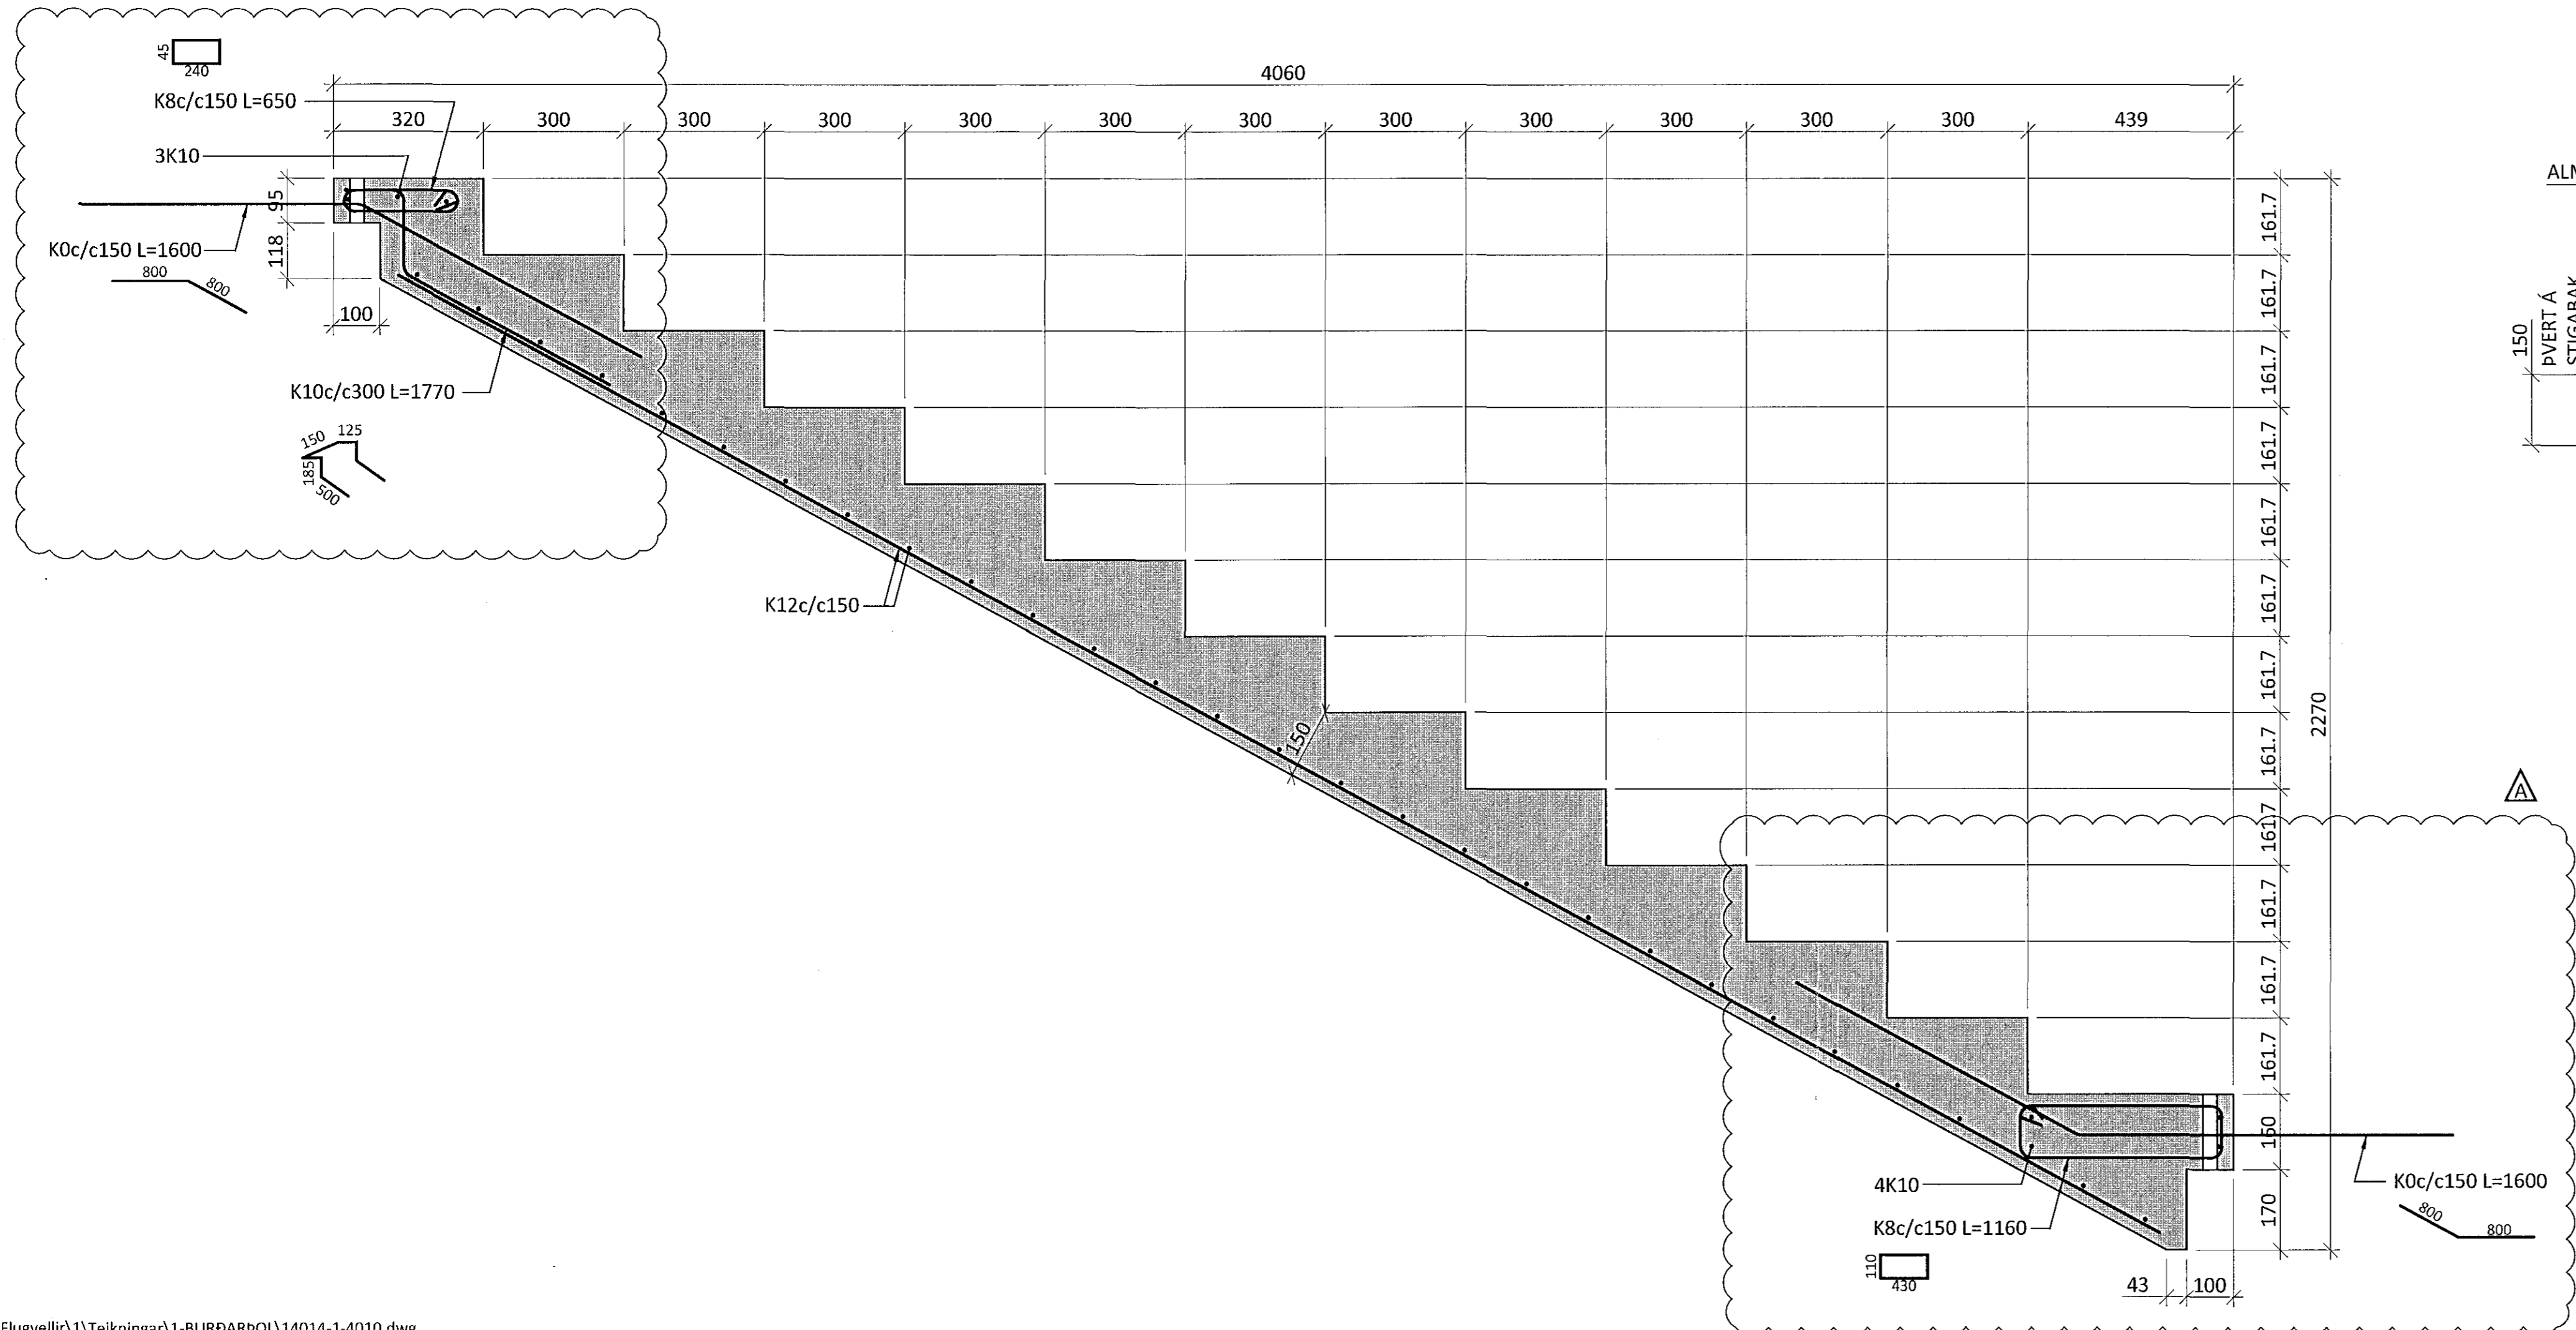

ALMENNT PVERSNID Í STIGAHLAUP M1:10

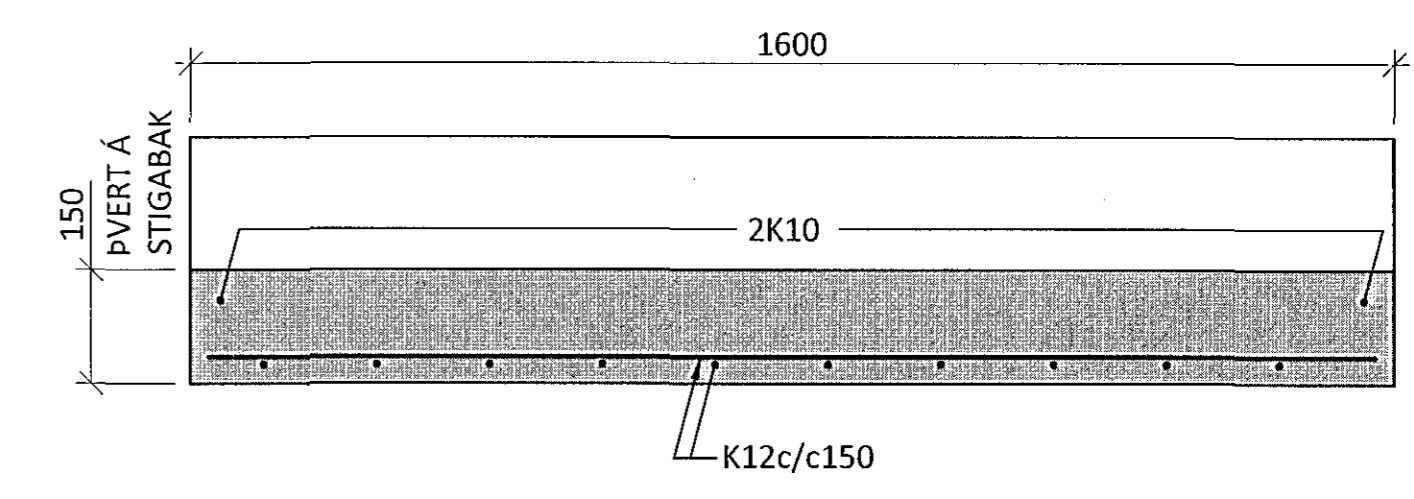

ÁRITUN AÐALHÖNNUNAR: KT. eardr. 305

BR.	DAGS.	BREYTING	SAMP.
A	09.12.14	TENGJÁRNUM BÆTT VIÐ	

**ferill**  
VERKFRÆÐISTOFA

FLUGVELLIR 1 HAFNARFIRÐI  
NÝBYGGING  
BURÐARVIRKI  
FORSTEYPTIR STIGAR  
GRUNNMYND OG SNID

HÖNNUNUR	YFIRFARID	DAGS. ÚTG.	DAGS. BREYT.
pó thorri@ferill.is	HE	22.09.14	09.12.14
MKV.	VERKNR.	TEKN. NR.	BREYT.
1:10	14014	1-4011	A