


STIGAHLAUP SH1 GRUNNMYND M1:10  
(2stk)

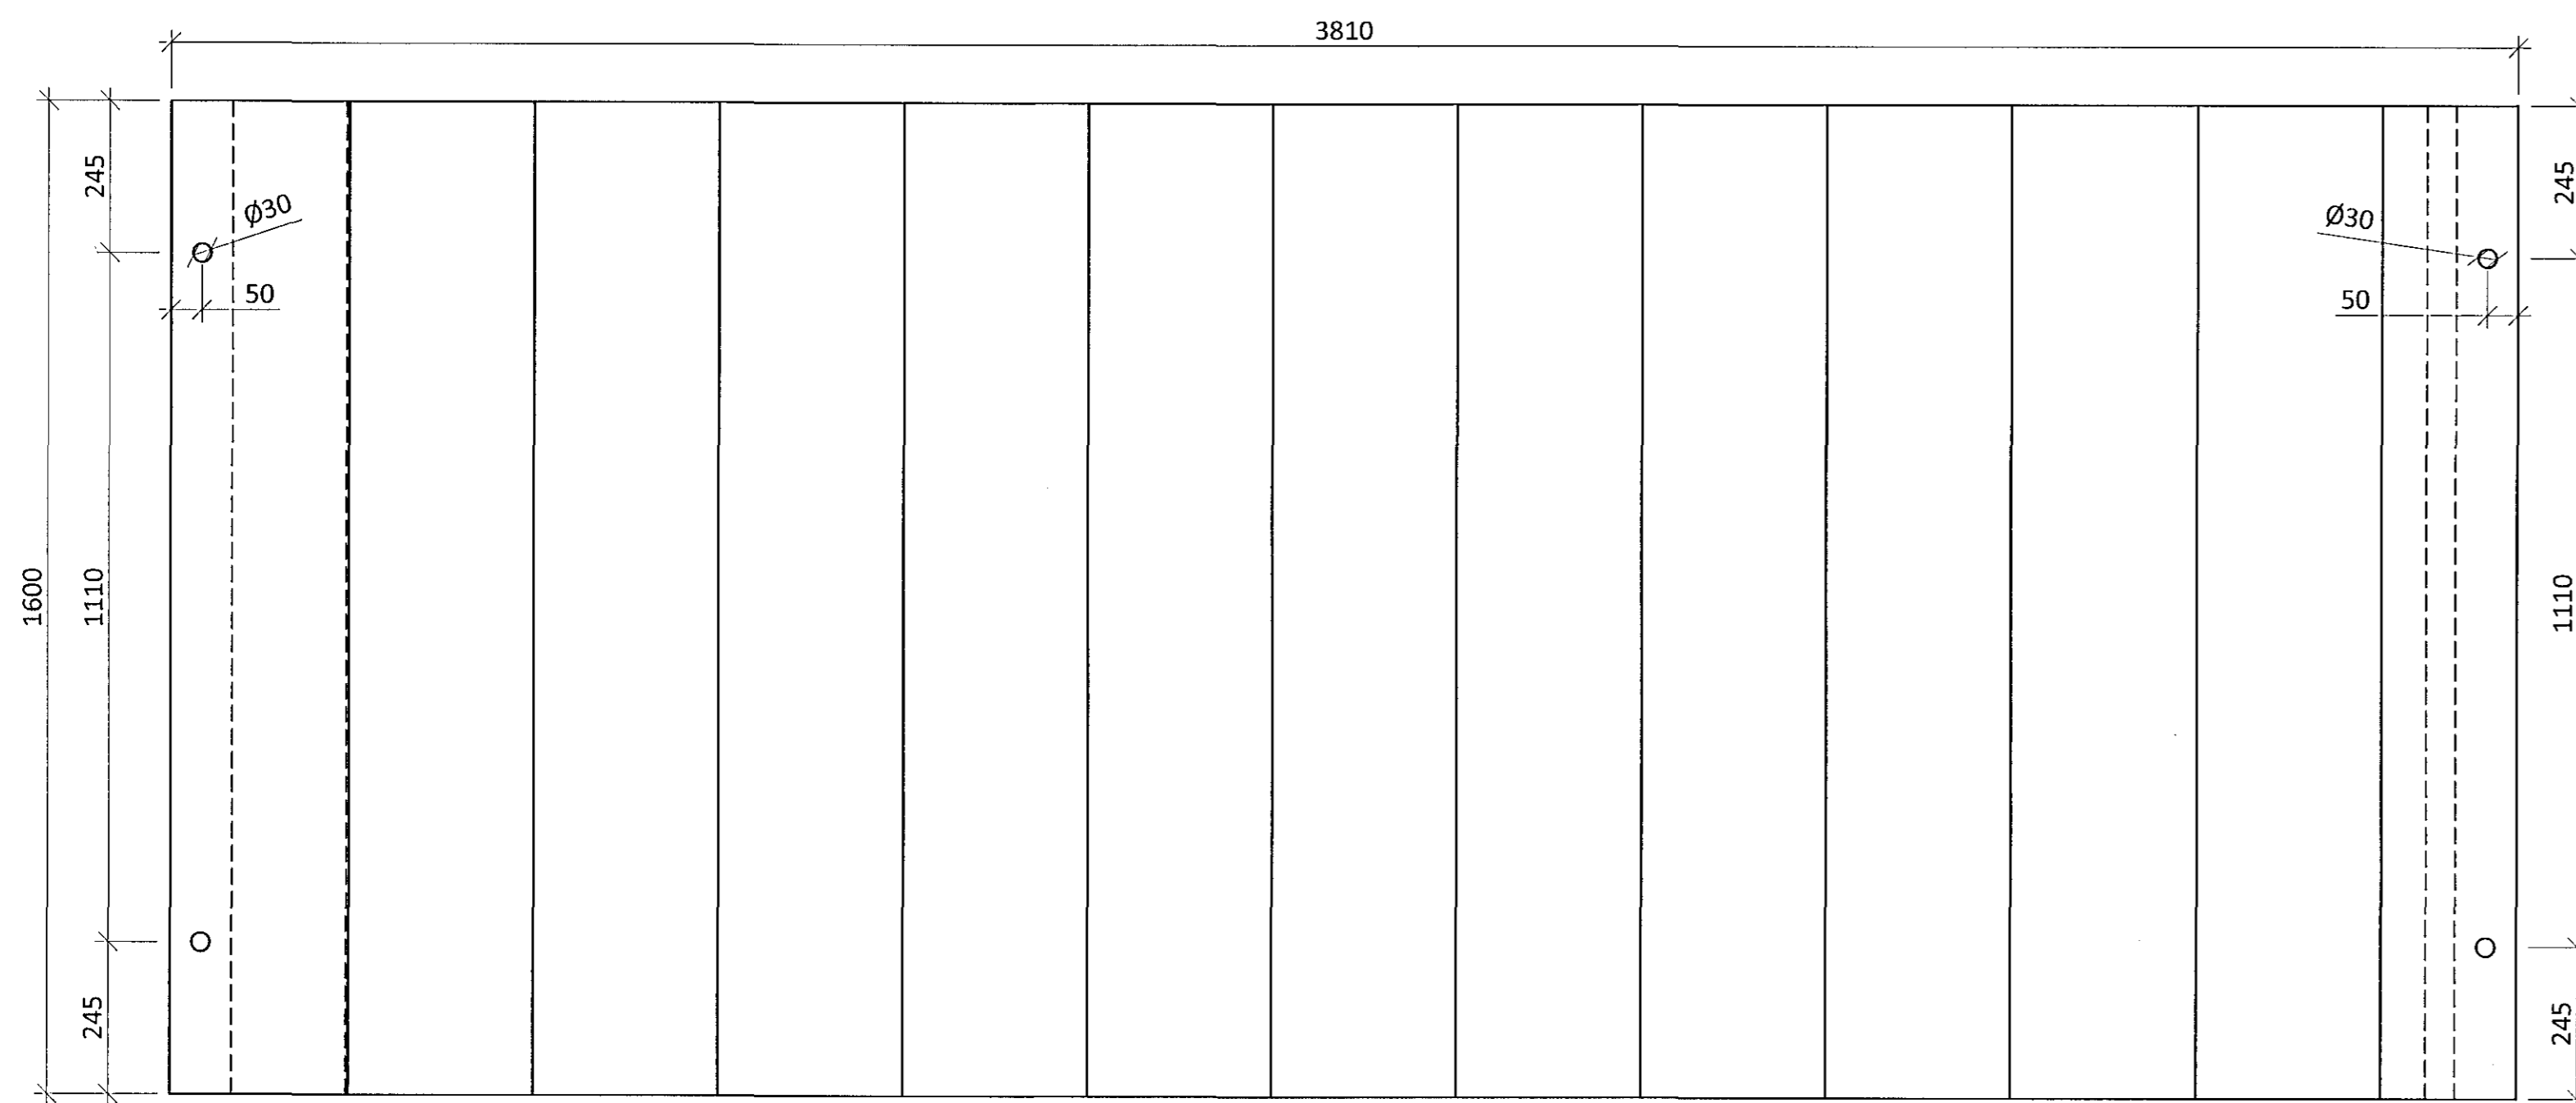

ÁRITUN BYGGINGARFULLTRÚA


Samþykkt bann  
20.12.2015  
Byggingarfulltrúin í Hafnarfirði  
Fh. Frólfur S. Gunnlaugsson

SKÝRINGAR:


- ÖLL MÁL ERU Í MILLIMETURUM
- ÖLL JÁRNABENDING SKAL VERA KAMBSTÁL MED FLOTMÖRK  $\geq 500 \text{ N/mm}^2$
- HULA AÐ JÁRNABENDINGU SKAL VERA 25mm
- STEYPA Í STIGA SKAL VERA:

BROTPOLSFLOKKUR: C25/30  
 ÁREITISFLOKKUR: XC3  
 Dmax: 25mm  
 SEMENTSMAGN:  $\geq 300 \text{ kg/m}^3$   
 VATNS-/SEMENTSTALA:  $\leq 0,55$   
 LOFTMAGN: 3-4 %

STIGAHLAUP SH1 LANGSNID M1:10

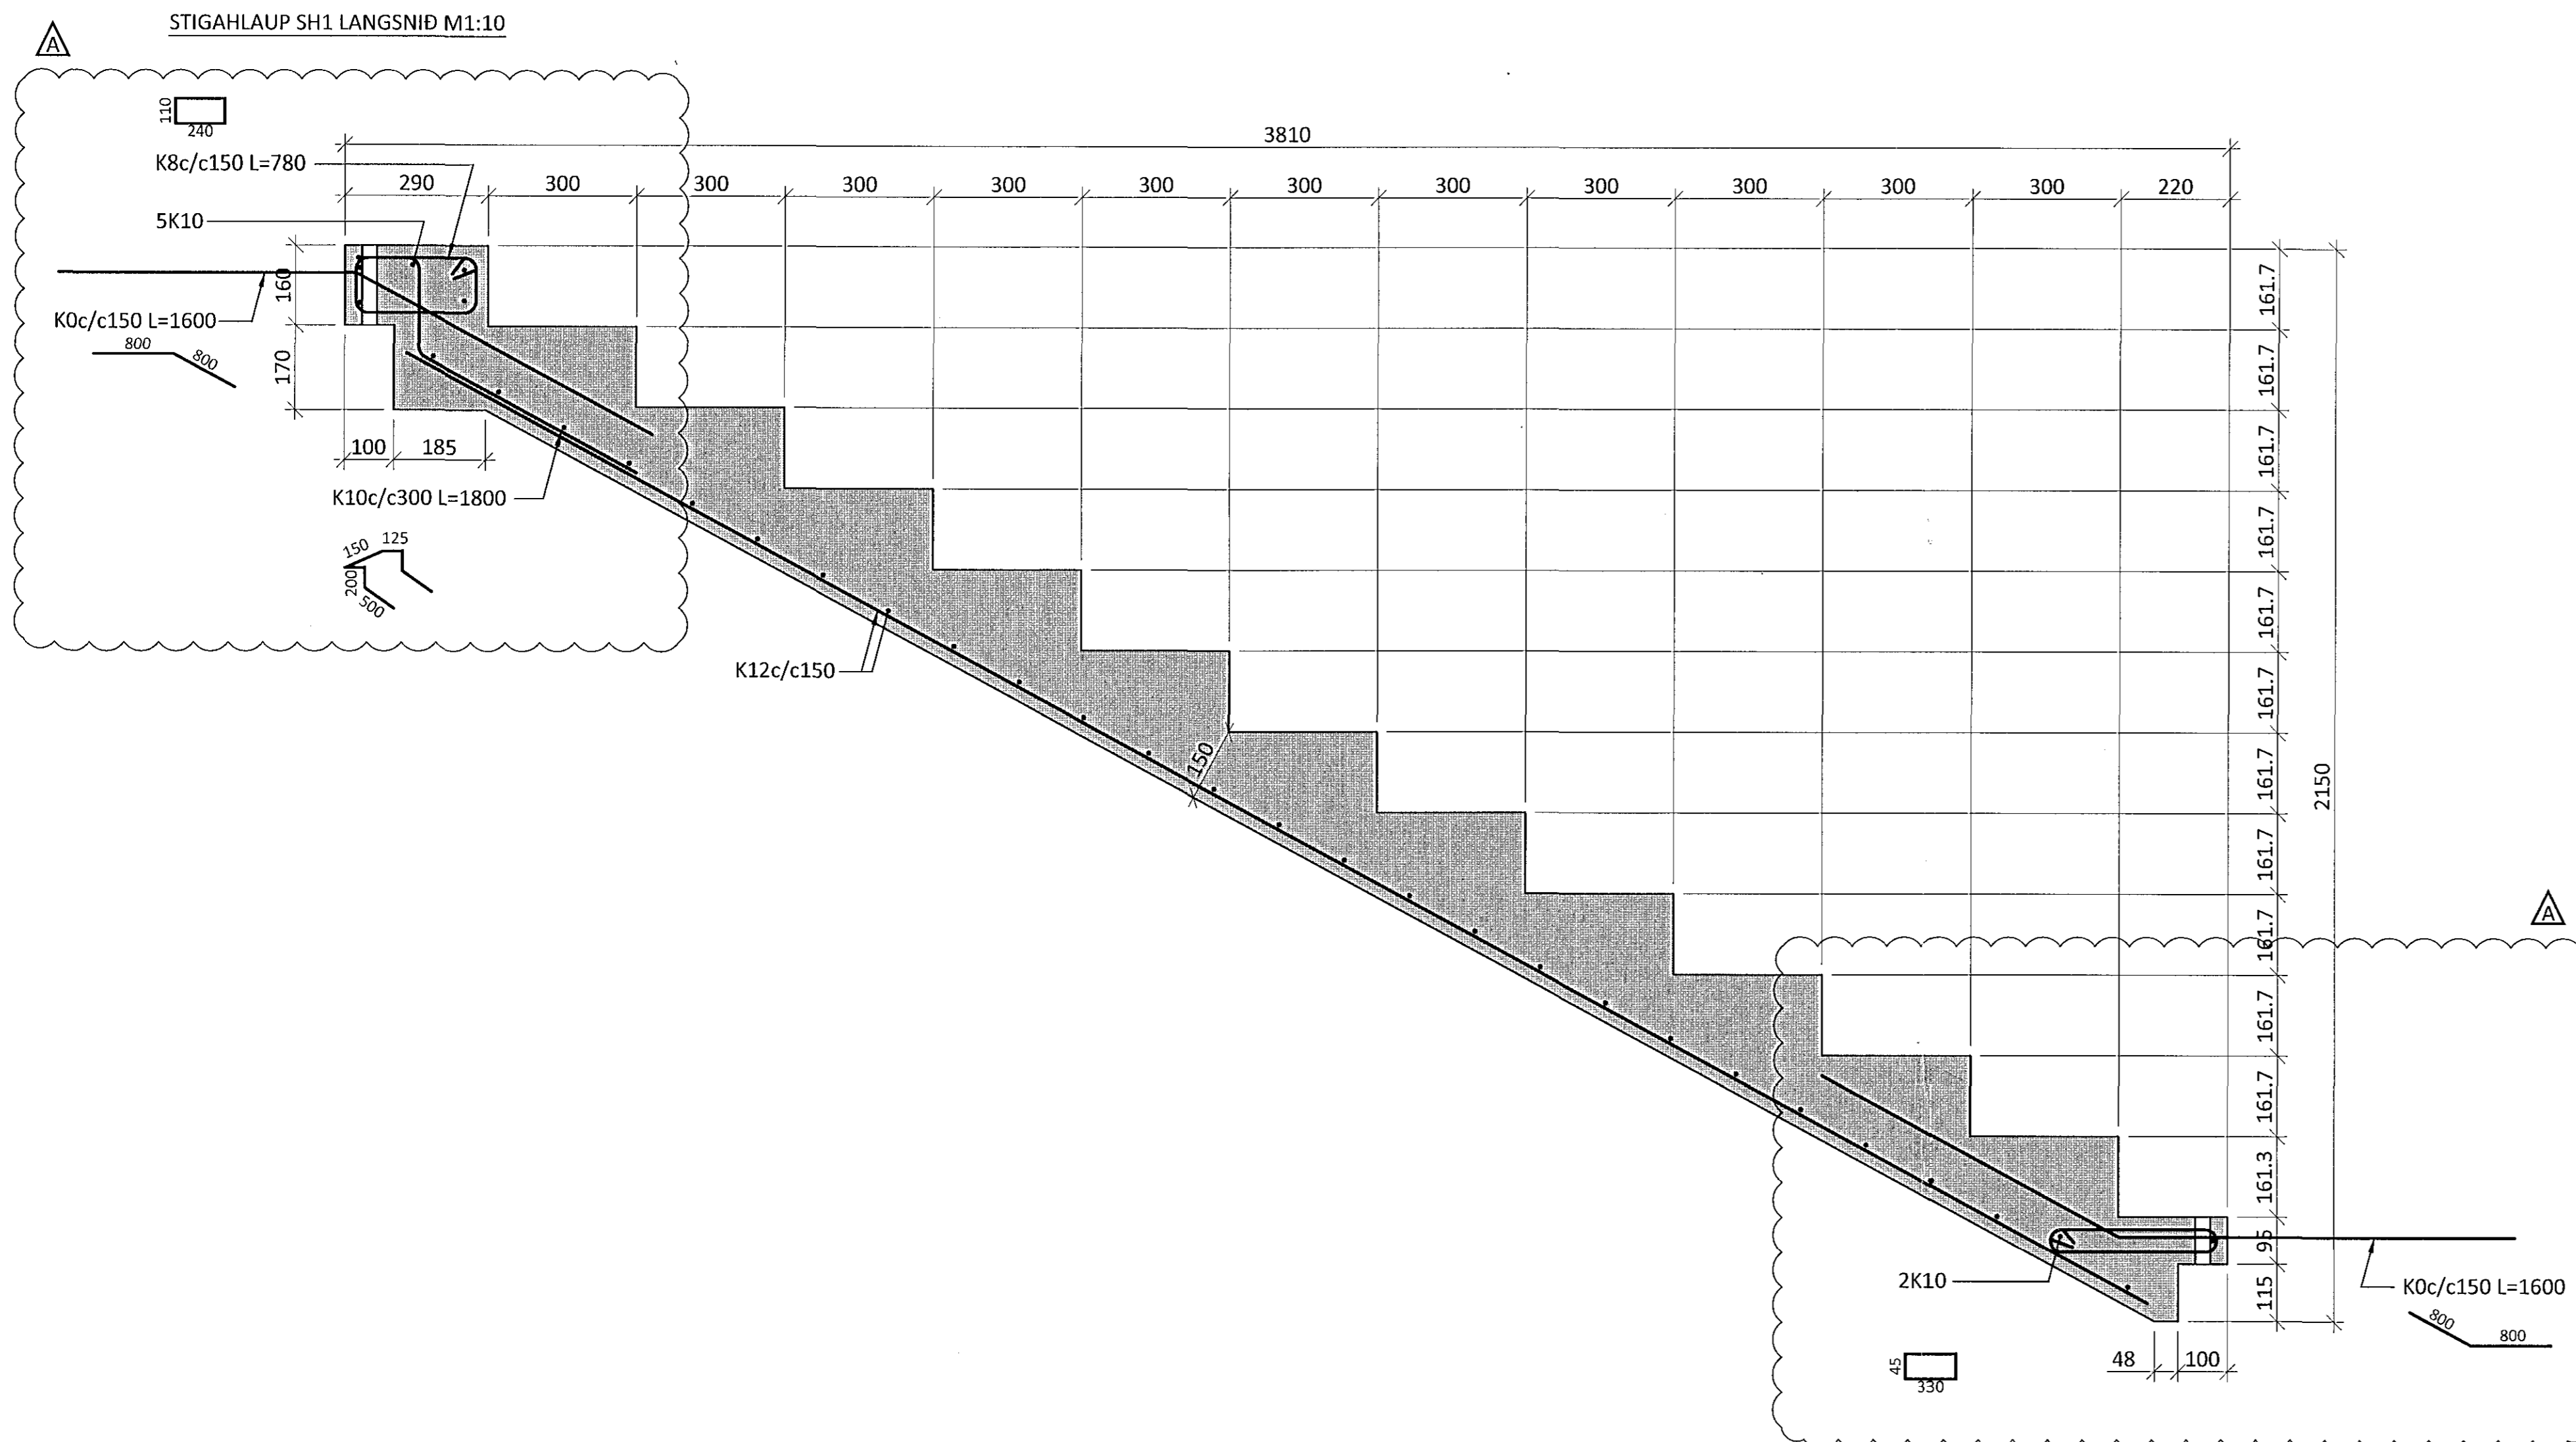

ALMENNT ÞVERSNIÐ Í STIGAHLAUP M1:10

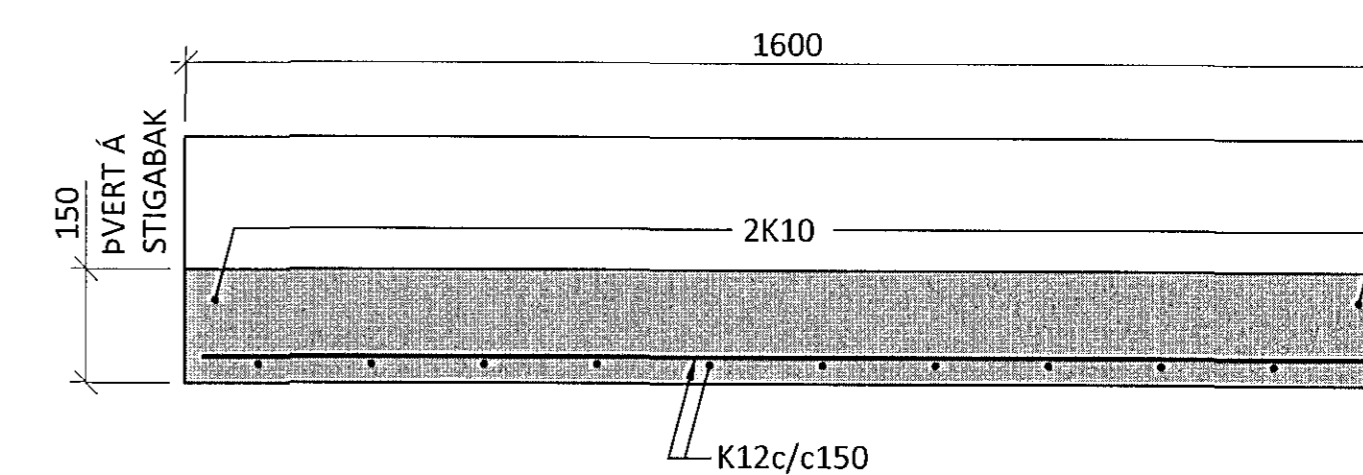

ÁRITUNARÁÐHÖFUNDAR KT. 09.12.2019


A 09.12.14 TENGIJÁRNUM BÆTT VIÐ  
 BR. DAGS. BREYTING SAMB.

**ferill**  
VERKERÆÐISTOFA

FLUGVELLIR 1 HAFNARFIRÐI  
 NÝBYGGING  
 BURÐARVIRKI  
 FORSTEYPTIR STIGAR  
 GRUNNMYND OG SNID

SAMÞYKKT	KT. 121260-4689		
HÖNNUÐUR	YFIRFARID	DAGS. VEG.	DAGS. BREYT.
PÓ thorri@ferill.is	HE	22.09.14	09.12.14
MKV. 1:10	VERKNR. 14014	TEIKN. NR. 1 - 4010	BREYT. A