
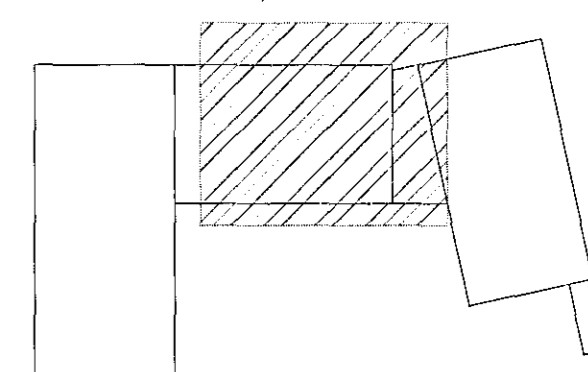


SKÝRINGAR:

- ÖLL MÁL ERU Í MILLIMETURUM OG ALLIR KÓTAR ERU Í METRUM - UPPGEFNIR KÓTAR Á GRUNNMYNDUM ERU ALLTAF MIÐAÐIR VIÐ EFRI BRÚN STEYPU
- SIÁ TEIKNINGU 1-A000 FYRIR ALMENNAR SKÝRINGAR
- SIÁ TEIKNINGU 1-2000 FYRIR ALMENN SNÍÐ Í PLÖTUR
- SIÁ TEIKNINGU 1-3001 TIL 3006 FYRIR HLIÐARMYNDIR VEGGJA
- HLUTI JÁRNABENDINGAR Í VEGGJUM SEM SKILGREIND ER Á HLIÐARMYNDUM (TEIKNINGAR 1-3000+) GETUR VERIÐ INNAN PLÖTU OG SKAL VERKTAKI ÞVÍ KYNNA SÉR VEL BENDINGU Í VEGGJUM ÁÐUR EN PLÖTUR ERU STEYPTAR.
- EF STAÐSETNING JÁRNABENDINGAR ER EKKI MÁLSETT Á GRUNNMYND SKAL ALMENNT GERT RÁÐ FYRIR AÐ HÚN SÉ MIÐJUSETT FYRIR ÁSETUM EDA MITT Á MILLI ÁSETA.
- SIÁ GATAPLÖN FRÁ FERLI FYRIR STÆRD OG STAÐSETNINGU GATA Í PLÖTUR OG VEGGI

TÁKN:

- VEGGUR EDA BITI OFAN Á PLÖTU EDA BROT Í EFRI BRÚN PLÖTU
- ▲ SJÓNSTEYPU ÁFERÐ PEIRRA HLIÐAR SEM PÍLA BENDIR Á. SJÁ TEIKNINGAR ARKITEKTS
- VXXX VEGGUR MEÐ GRUNNBENDINGU SKILGREINDUR Á TEIKNINGU 1-3500
- VXXX VEGGUR SEM TEKIN ER HLIÐARMYND AF Á TEIKNINGUM 1-3001+
- SXXX SÚLA - BENDING SÝND Á TEIKNINGU 1-3502

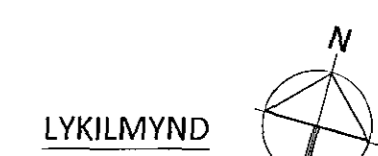

ÁRTUN AÐALHÖNDUÐAR *Eli Hrólfur S. Gunnlaugsson* KT. 09.12.2017

B	08.12.14	SNÍÐI	BREYTT	
A	20.10.14	VEGG V008	BREYTT	
BR.	DAGS.	BREYTING		SAMP.



**FLUGVELLIR 1** HAFNARFIRDI  
NÝBYGGING  
BURÐARVIRKI  
PLATA YFIR 1. HÆÐ  
GRUNNMYND

SAMÞYKKT	KT.	121260-4680	
HÖNDUÐUR	YFIRFARIÐ	DAGS. ÚTG.	DAGS. BREYTT.
ÞÓ	thorri@ferill.is	HE	22.09.14
08.12.14			
MKV.	VERKNR.	TEIKN. NR.	BREYTT.
1:50	14014	1 - 1103	B

