


Samþykkt þann

21. Jan. 2015

Byggingafræðingur í Hafnarfirði
F.h. Hrölfur S. Gunnlaugsson

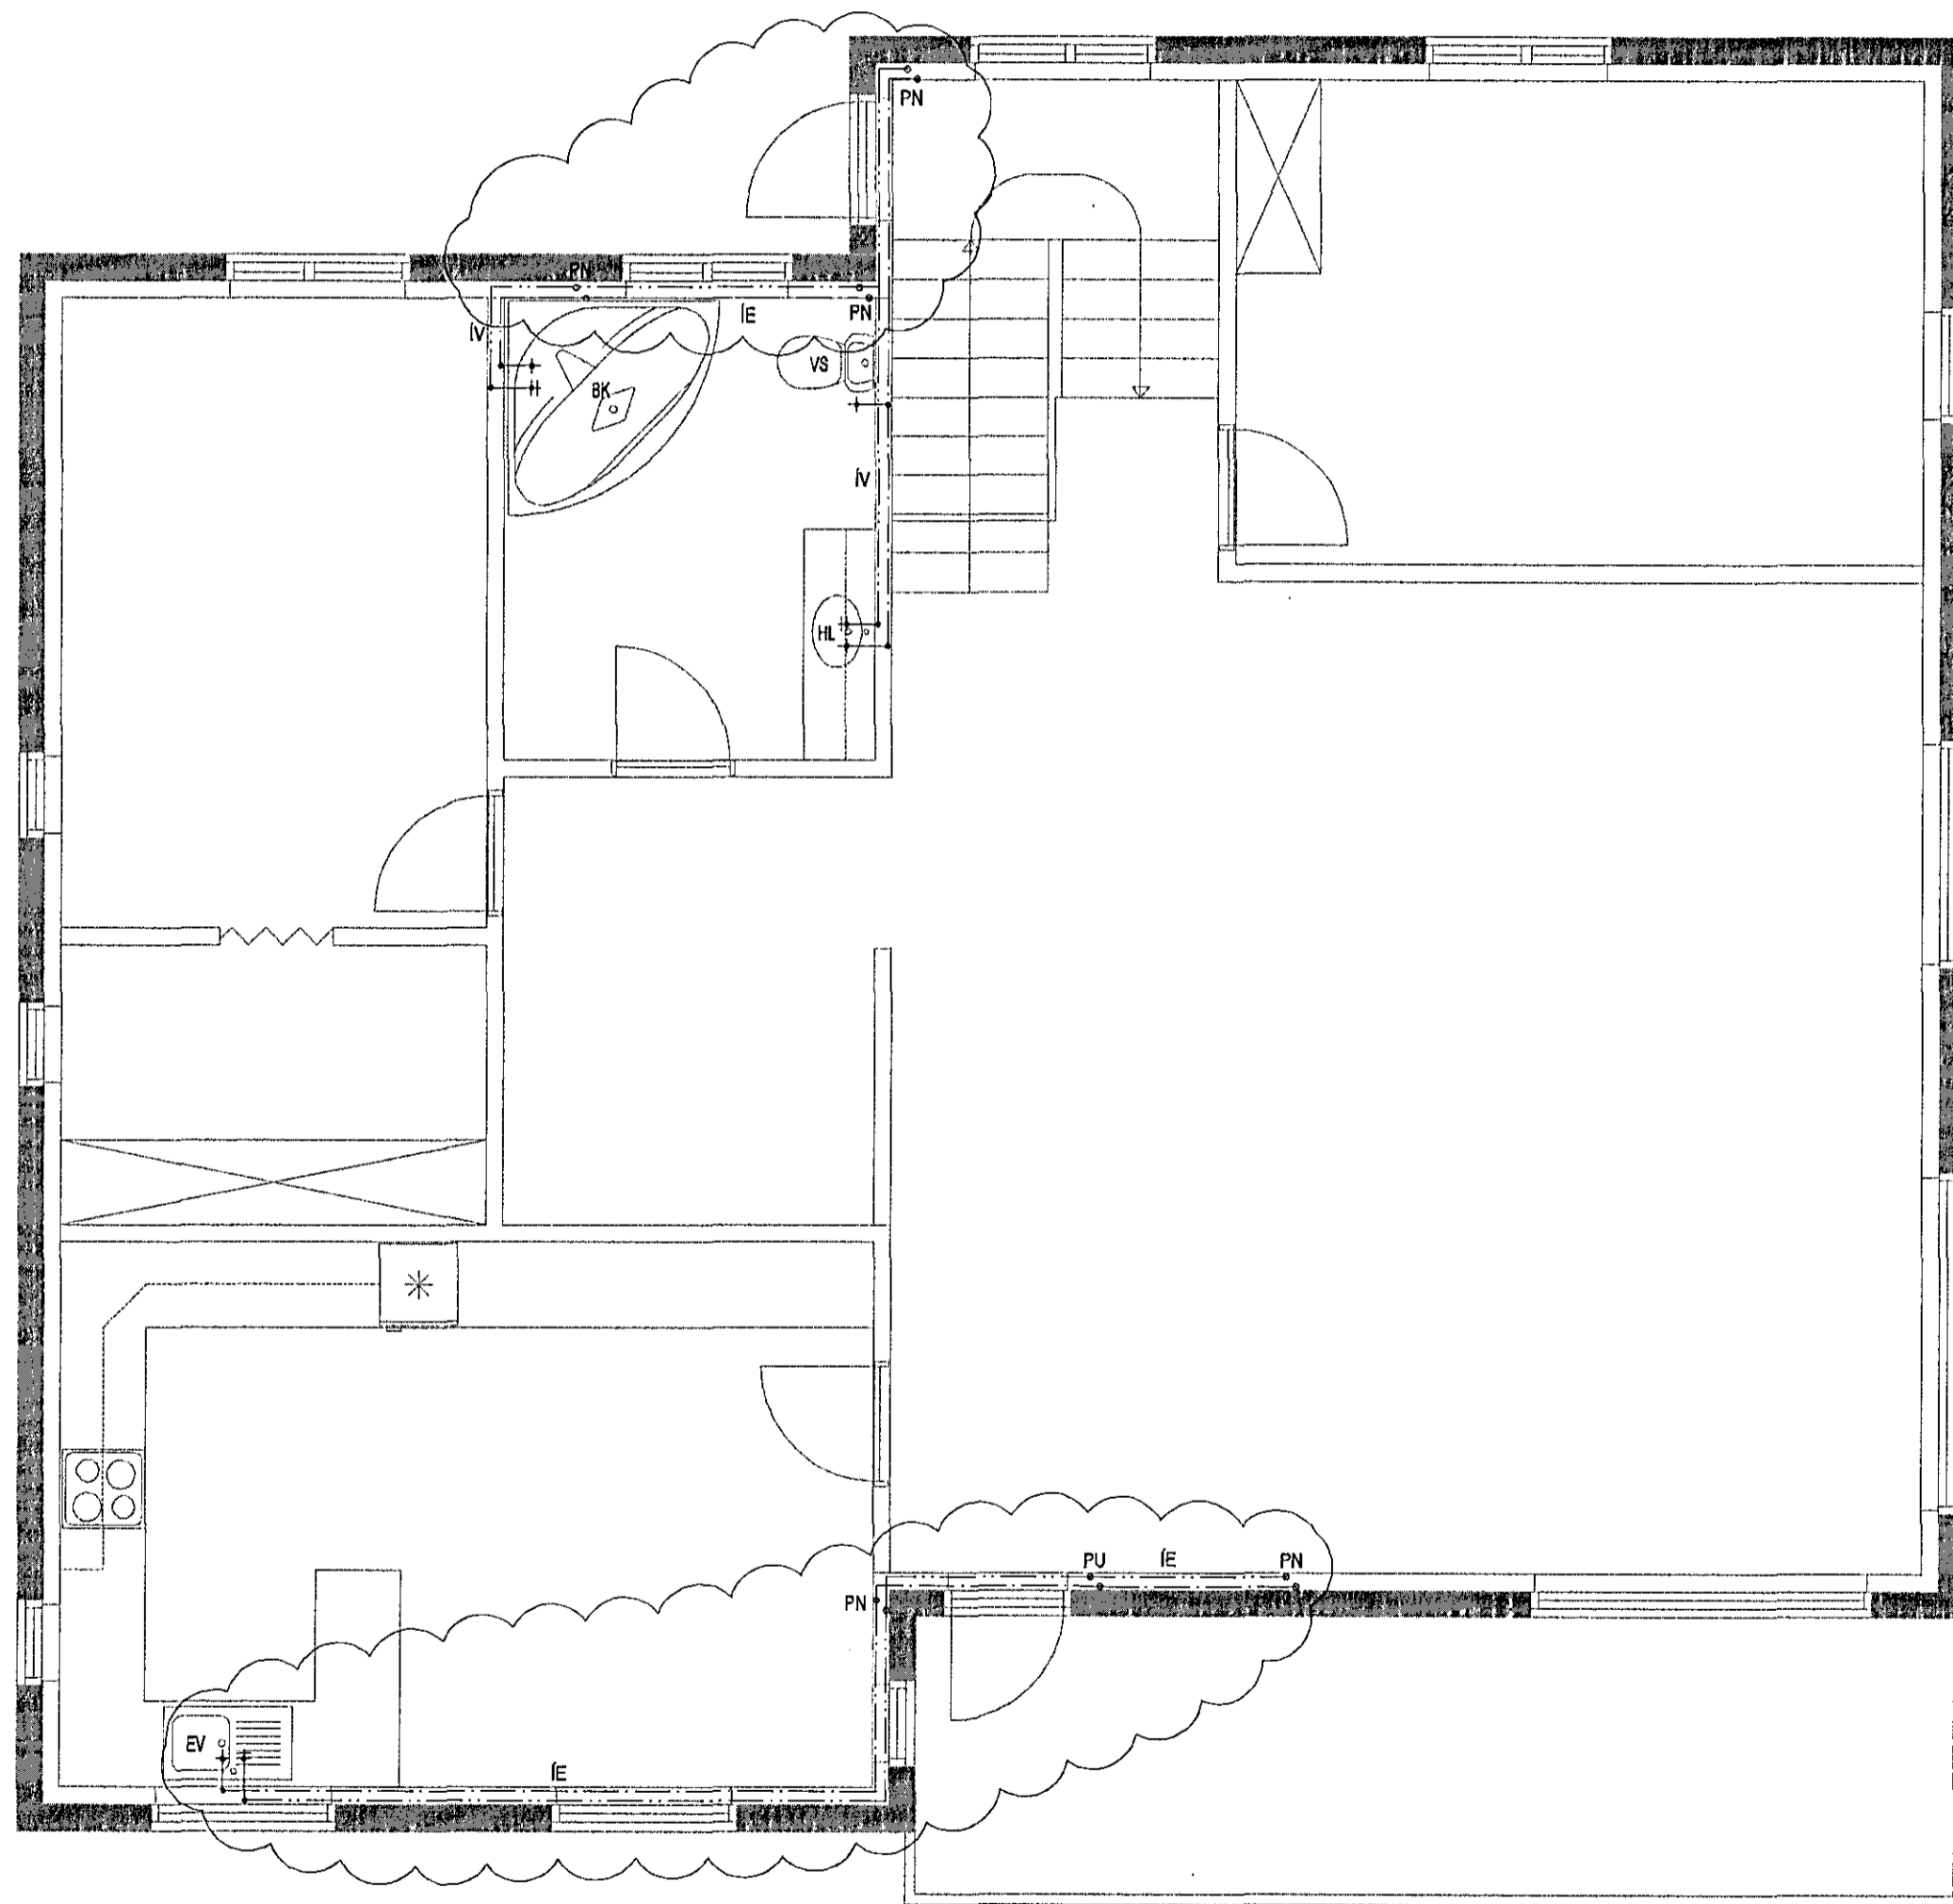

C:\Users\bjomis\Desktop\Furuás 30\Furuás 30 - Neysluvatn 1h.dwg

A 12.01.15 Ýmsar breytingar á legu lagna BS/GÁG
Útg. Dags. Skýring Hannað/Yfirarið

Aritun sérhönnuðar
Gísli Ágúst Guðmundsson kt. 250860-7499

Verkheiti
FURUÁS 30
HAFNARFIRÐI

Verkhliuti
Neysluvatnslagnir
Grunnmynd 2. hæðar

Hannað	Teiknað	Yfirarið	Kvarði	Síða
BS	BS	GÁG	1:50	-
Dags.	Verkefni	Teikning		Útgáfa
26.08.2008	-	P04		-

12/1 '15 *[Signature]*